



WYCIĄG Z MAPY ZASADNICZEJ Skala 1:1000

Symbol	dotyczy
	Przydomowa oczyszczalnia ścieków
	Przepompownia ścieków
SN	Studnia nieistniejąca lub do likwidacji
W	Studzienka przepływowa

Zaprojektowano instalację odpowietrzającą poprzez
 wewnętrzną instalację kanalizacji - do wykonania przez
 właścicieli posesji we własnym zakresie

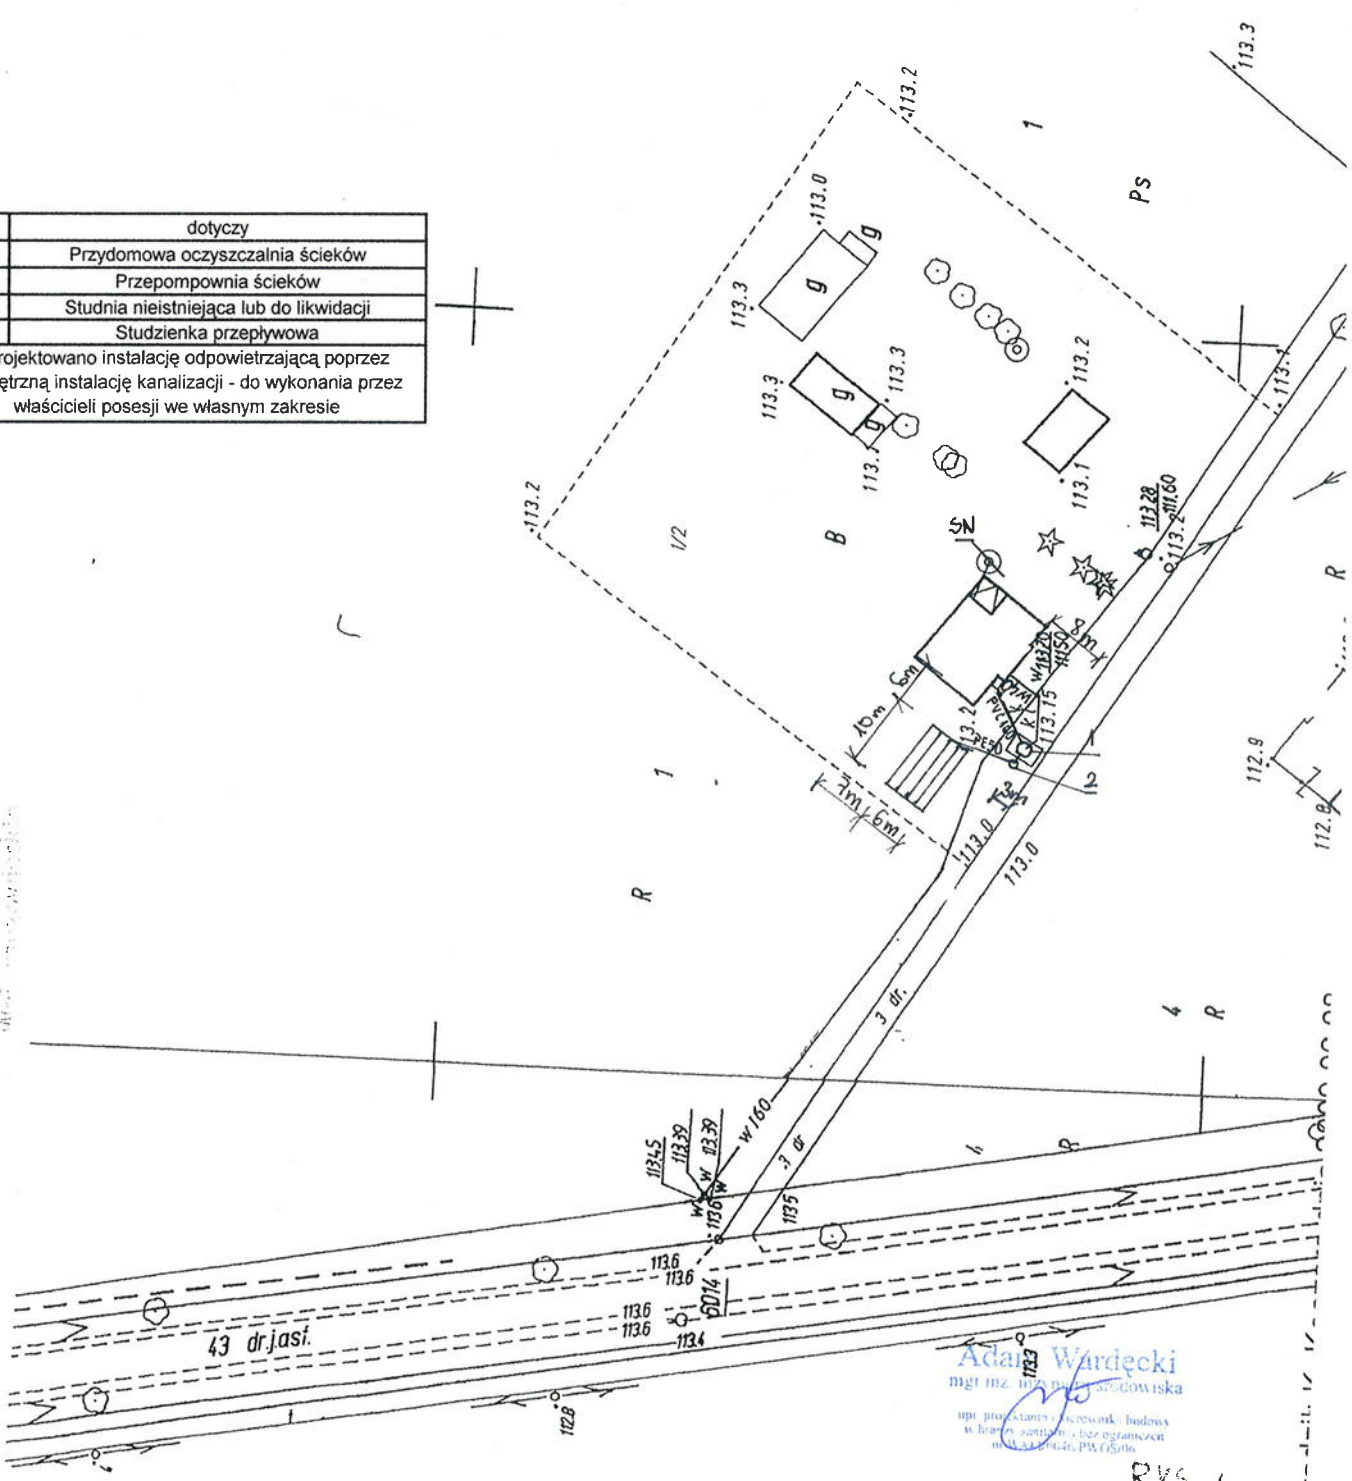


Adam Wardecki
 mgr inż. inżynier środowiska
 upr. projektanta i wykonawcy budowy
 w branżach sanitarnych i bez ograniczeń
 nr 434/2004/PW.0506

RYS. 1

[illegible]

URZĄD REJONOWY
w Makowie Mazowieckim
06-200 Maków Maz.
2-

PROJEKT WIEŚ:
ZAGOSPODAROWANIA
TERENU
1.10

98.06 HGR INZ. J. OSTROWSKI

RYS. 2

WYCINEK MAPY ZASADNICZEJ Skala 1:1000

STAROSTA MAKOWSKI

Wydział Geodezji, Kartografii, Katastru
i Gospodarki Nieruchomościami

Poświadczam, że zgodność niniejszej mapy z oryginałem
przyjętym do państwowego zarządzenia geodezyjnego
i kartograficznego z dnia 10-06-2009

z załącznikiem do uchwały nr 2243/1013
Niniejsza mapa nie może być użyta do celów projektowych.

Maków Maz. dnia 10-06-2009

z up. Starosty

mgr inż. Grzegorz Bochenek
Inspektor kontroli dokumentacji
geodezyjnej i kartograficznej

STAROSTA MAKOWSKI

Wydział Geodezji, Kartografii, Katastru
i Gospodarki Nieruchomościami

Reprodukowanie, rozpowszechnianie
i rozprowadzanie niniejszego dokumentu
wymaga zezwolenia, o którym mowa
w art. 18 ustawy z dnia 17 maja 1989 r.
- Prawo geodezyjne i kartograficzne
(Dz. U. Nr 30 poz. 163 z późniejszymi zmianami)

Maków Maz. dnia 10-06-2009

z up. Starosty

mgr inż. Grzegorz Bochenek
Inspektor kontroli dokumentacji
geodezyjnej i kartograficznej

symbol	dotyczy
1	Przydomowa oczyszczalnia ścieków
16.3	Przepompownia ścieków
SN	Studnia nieistniejąca lub do likwidacji
W	Studzienka przepływowa
Zaprojektowano instalację odpowietrzającą poprzez wewnętrzną instalację kanalizacji - do wykonania przez właścicieli posesji we własnym zakresie	

220, 221
2

Adam Wądecki

mgr inż. m. inżynier środowiska
upr. projektowania i nadzoru budowy
w branżach sanitarnych i bez ograniczeń
MAWA 0004 PW 0506

Nowy Podós

R45.3

Maków Maz. dnia 18-06-2009

Zup, Starosty

LS-1

18-06-2009


18-06-2009


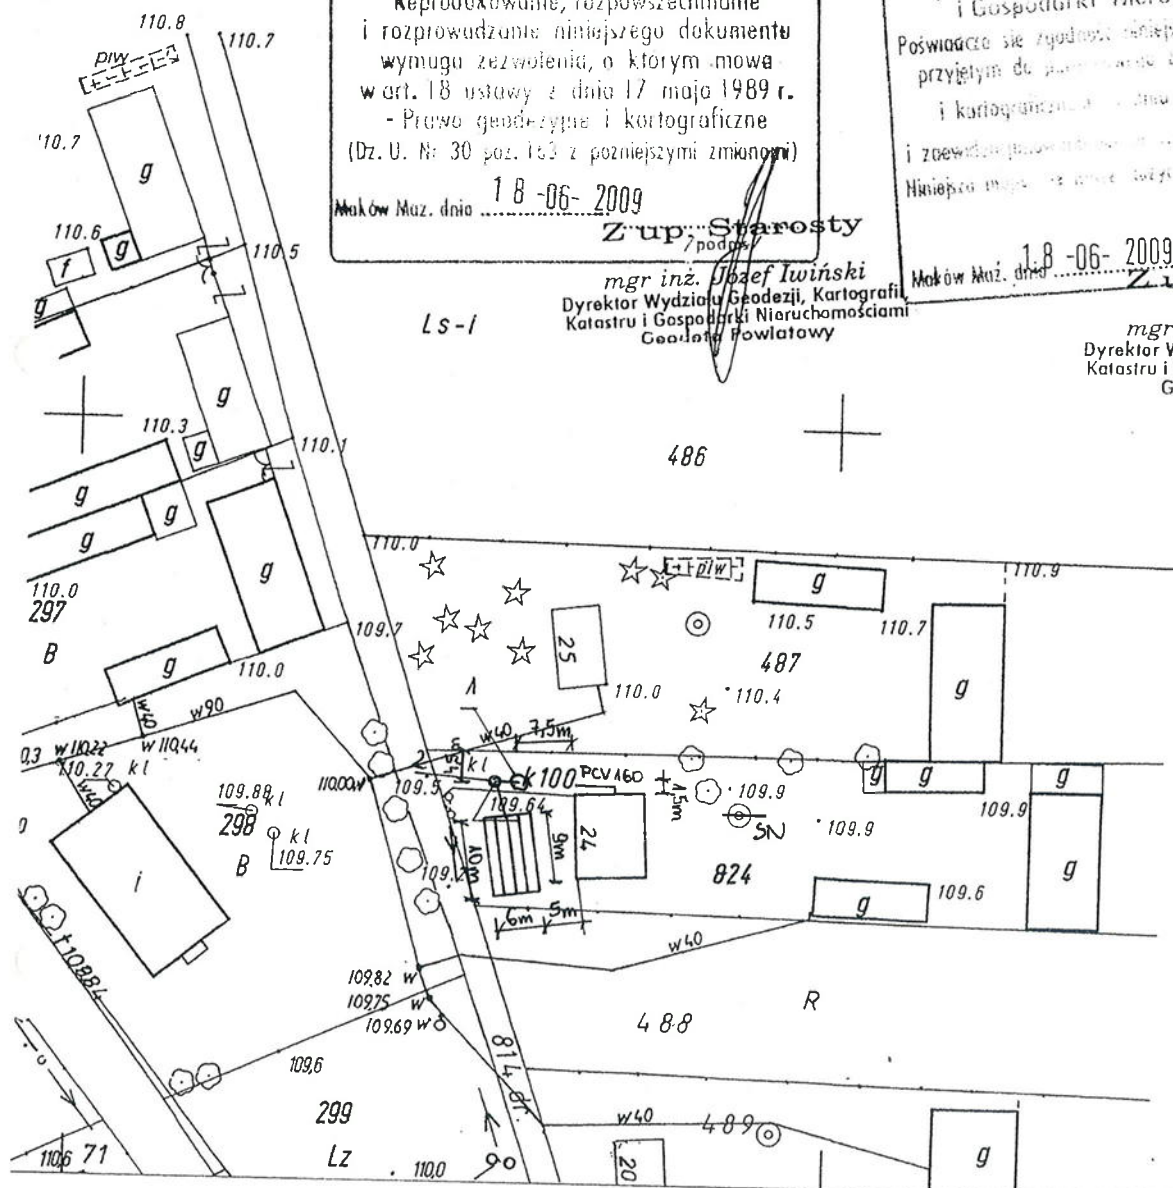

Adam Wardęcki
mgr inż. inżynier budownictwa
upr. projektowania i nadzoru budowy
w branży sanitacyjno-ogrzewniczej
al. W.A. 10 074 PW.0506

WYCINEK MAPY ZASADNICZEJ

Skala 1 : 500

POWIEKSZENIE Z MAPY ZASADNICZEJ NR 243.433.011, 243.344.052


Skala 1 : 1000

Nazwa obiektu : dz.193

Obręb : PODOŚ NOWY

Gmina : Płoniawy -Bramura

Woj. ostrołęckie

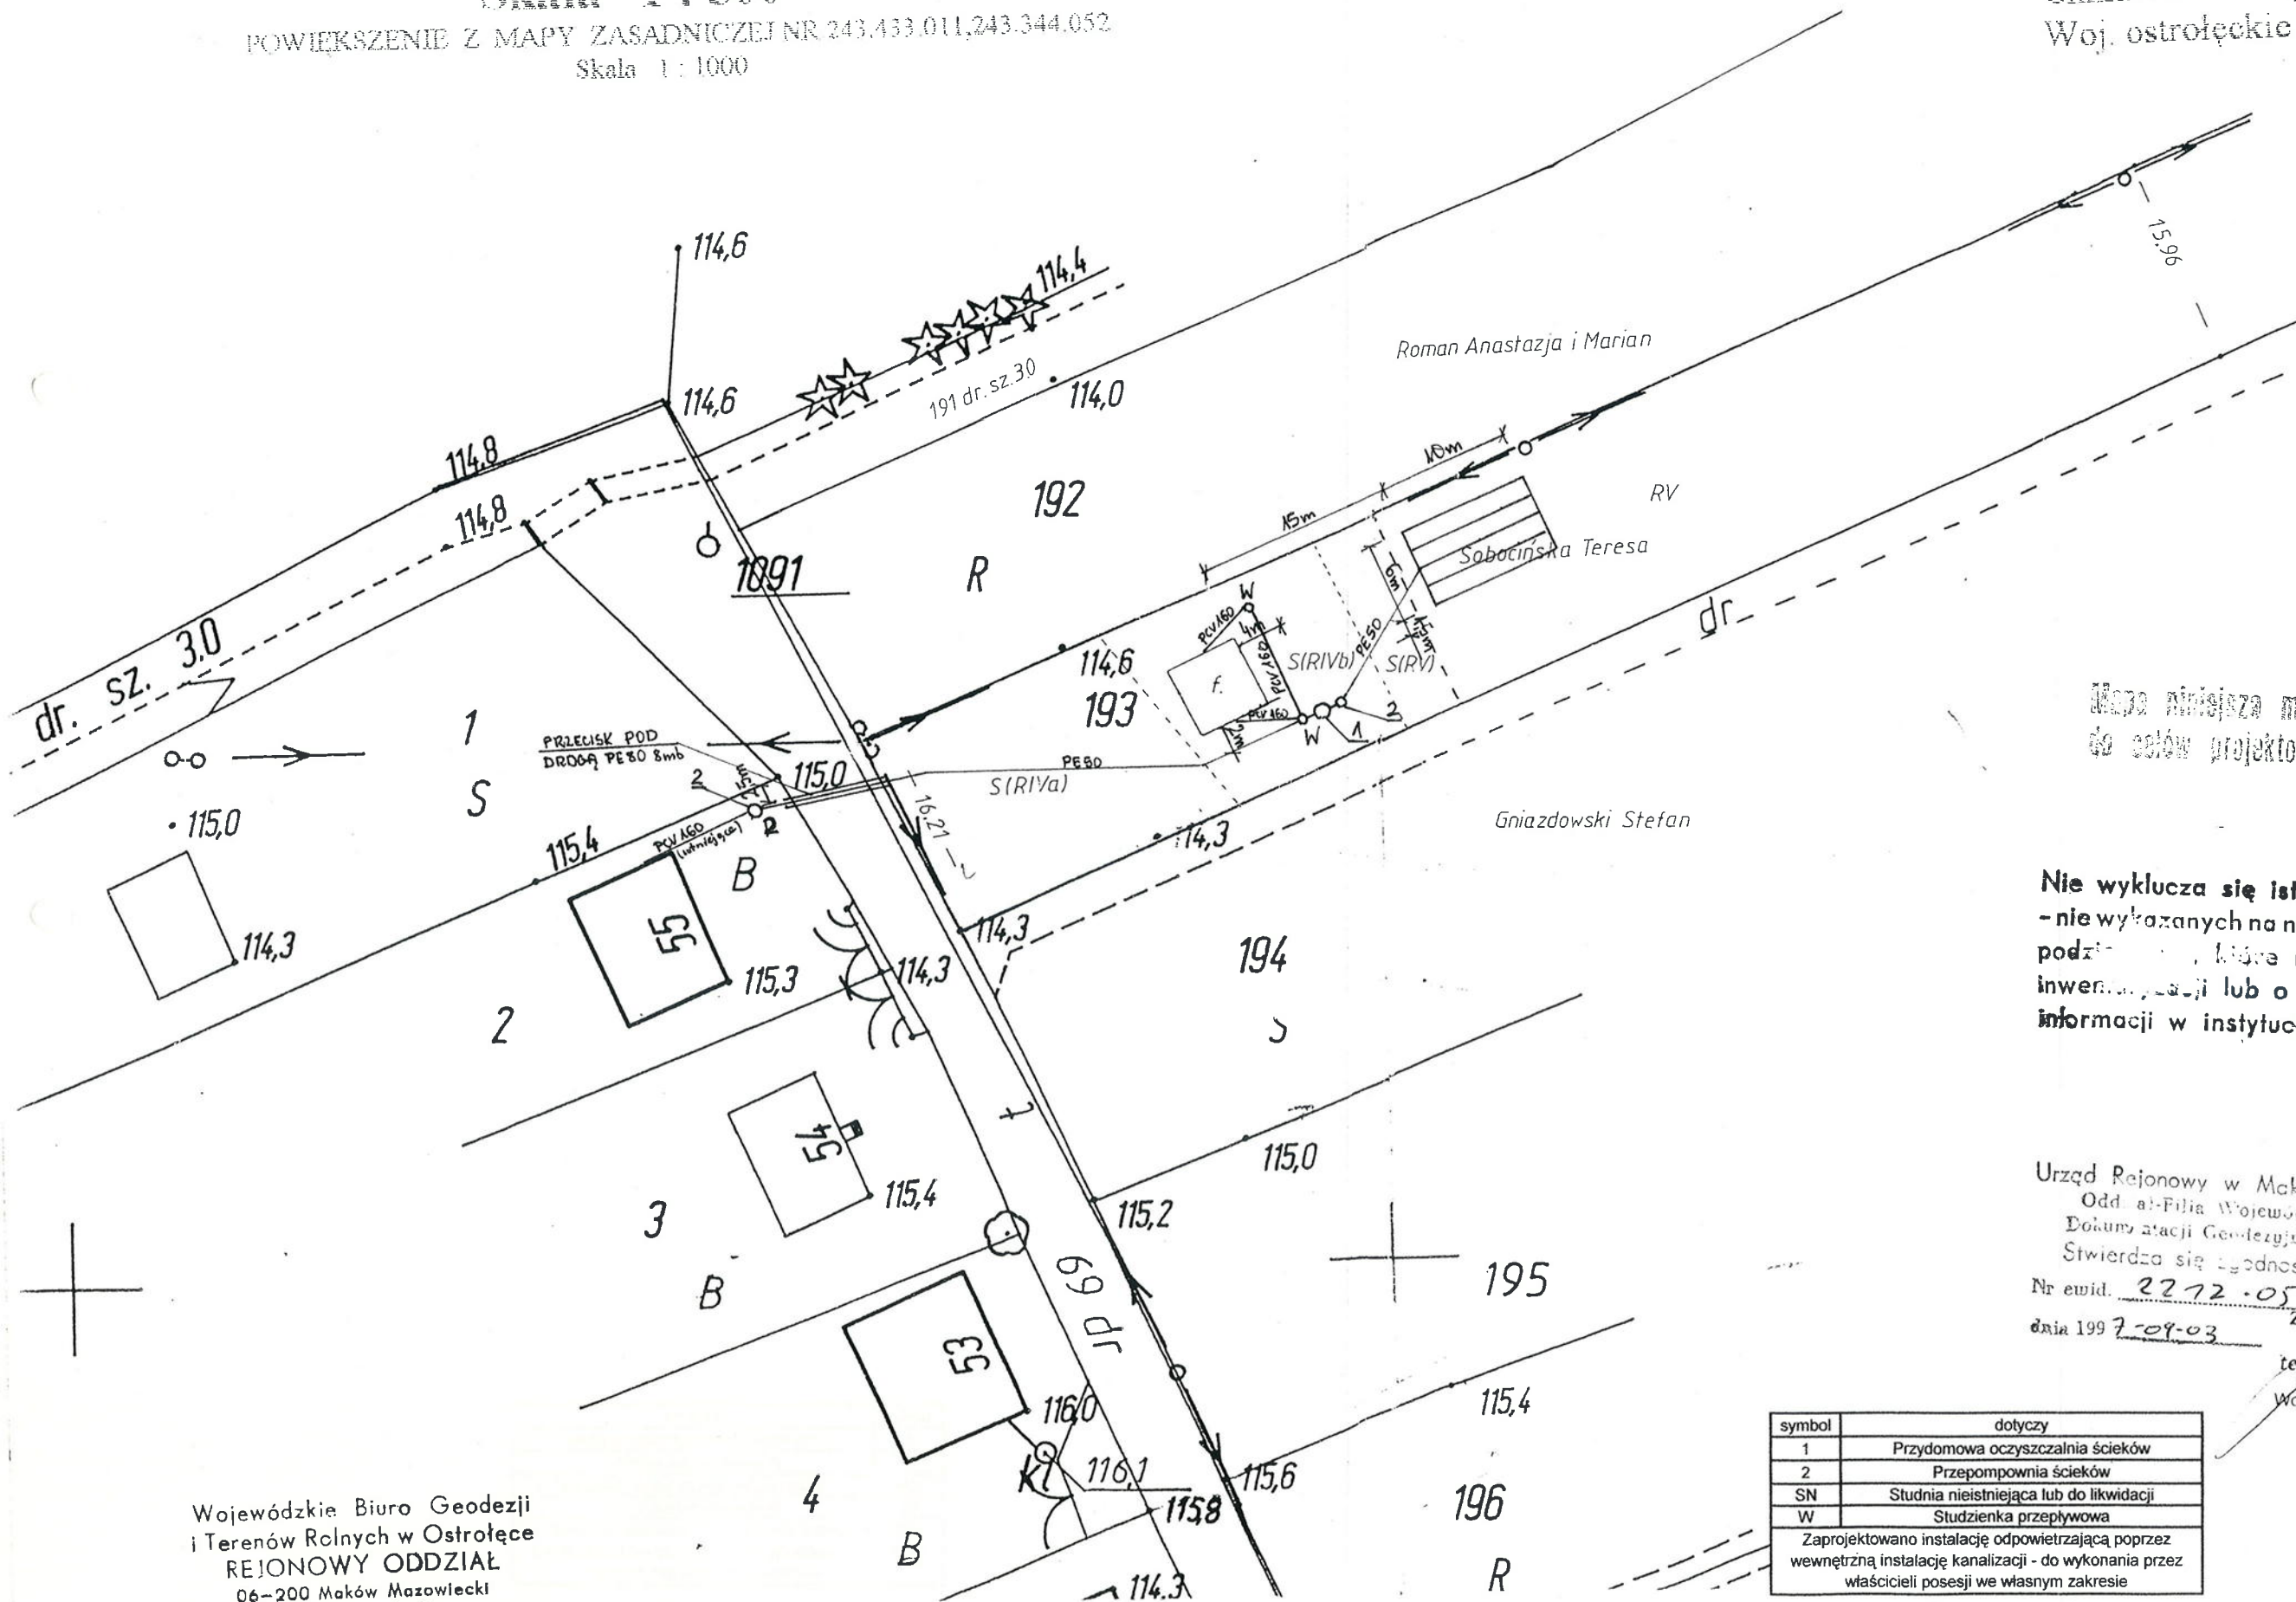

Mapa niniejsza może służyć
do celów projektowych

Nie wyklucza się istnienia w terenie innych
- nie wykazanych na niniejszej mapie - urządzeń
podziemnych, które nie były zgłoszone do
inwentaryzacji lub o których brak jest
informacji w instytucjach branżowych.

Urząd Rejonowy w Makowie Mazowieckim

Oddział Filia Wojewódzkiego Ośrodka

Dokumentacji Geodezyjno-Kartograficznej

Stwierdza się zgodność z oryginałem

Nr ewid. 2272.052, 2273.011

dnia 1997-09-03 Z up. KIEROWNIKA URZĘDU

tech.geod. Bogdan Chmurański
Kierownik Oddziału-Filii Terenowej
Wojewódzkiego Ośrodka Dokumentacji
Geodezyjno-Kartograficznej

Adam Wardecki

symbol	dotyczy
1	Przydomowa oczyszczalnia ścieków
2	Przepompownia ścieków
SN	Studnia nieistniejąca lub do likwidacji
W	Studzienka przepływowa
Zaprojektowano instalację odpowietrzającą poprzez wewnętrzną instalację kanalizacji - do wykonania przez właścicieli posesji we własnym zakresie	

Wojewódzkie Biuro Geodezji
i Terenów Rolnych w Ostrołęce
REJONOWY ODDZIAŁ
06-200 Maków Mazowiecki

STAROSTA MAKOWSKI
Wydział Geodezji, Kartografii, Katastru
i Gospodarki Nieruchomościami

Poswiadcza się zgodność treści mapy z oryginałem
przyjętym do ponownego zarchiwizowania
i kartograficznego w dniu 1.5.06.2009

Reprodukcjonowane pod nr 2213/011

Niniejsza mapa nie może służyć do celów projektowych.

Maków Maz. dnia 1.5.06.2009 Z. 110 Starosty

STAROSTA MAKOWSKI
Wydział Geodezji, Kartografii, Katastru
i Gospodarki Nieruchomościami


MAPY ZASADNICZEJ
Skala 1:1000

Reprodukowanie, rozpowszechnianie
i rozprowadzanie niniejszego dokumentu
wymaga zezwolenia o którym mowa
wart. 18 ustawy z dnia 17 maja 1989 r.
- Prawo geodezyjne i kartograficzne
(Dz. U. Nr 30 poz. 163 z późniejszymi zmianami)

Maków Maz. dnia 1.5.06.2009 Starosty

mgr inż. Grzegorz Bochenek
Inspektor kontroli dokumentacji
geodezyjnej i kartograficznej

mgr inż. Grzegorz Bochenek
Inspektor kontroli dokumentacji
geodezyjnej i kartograficznej

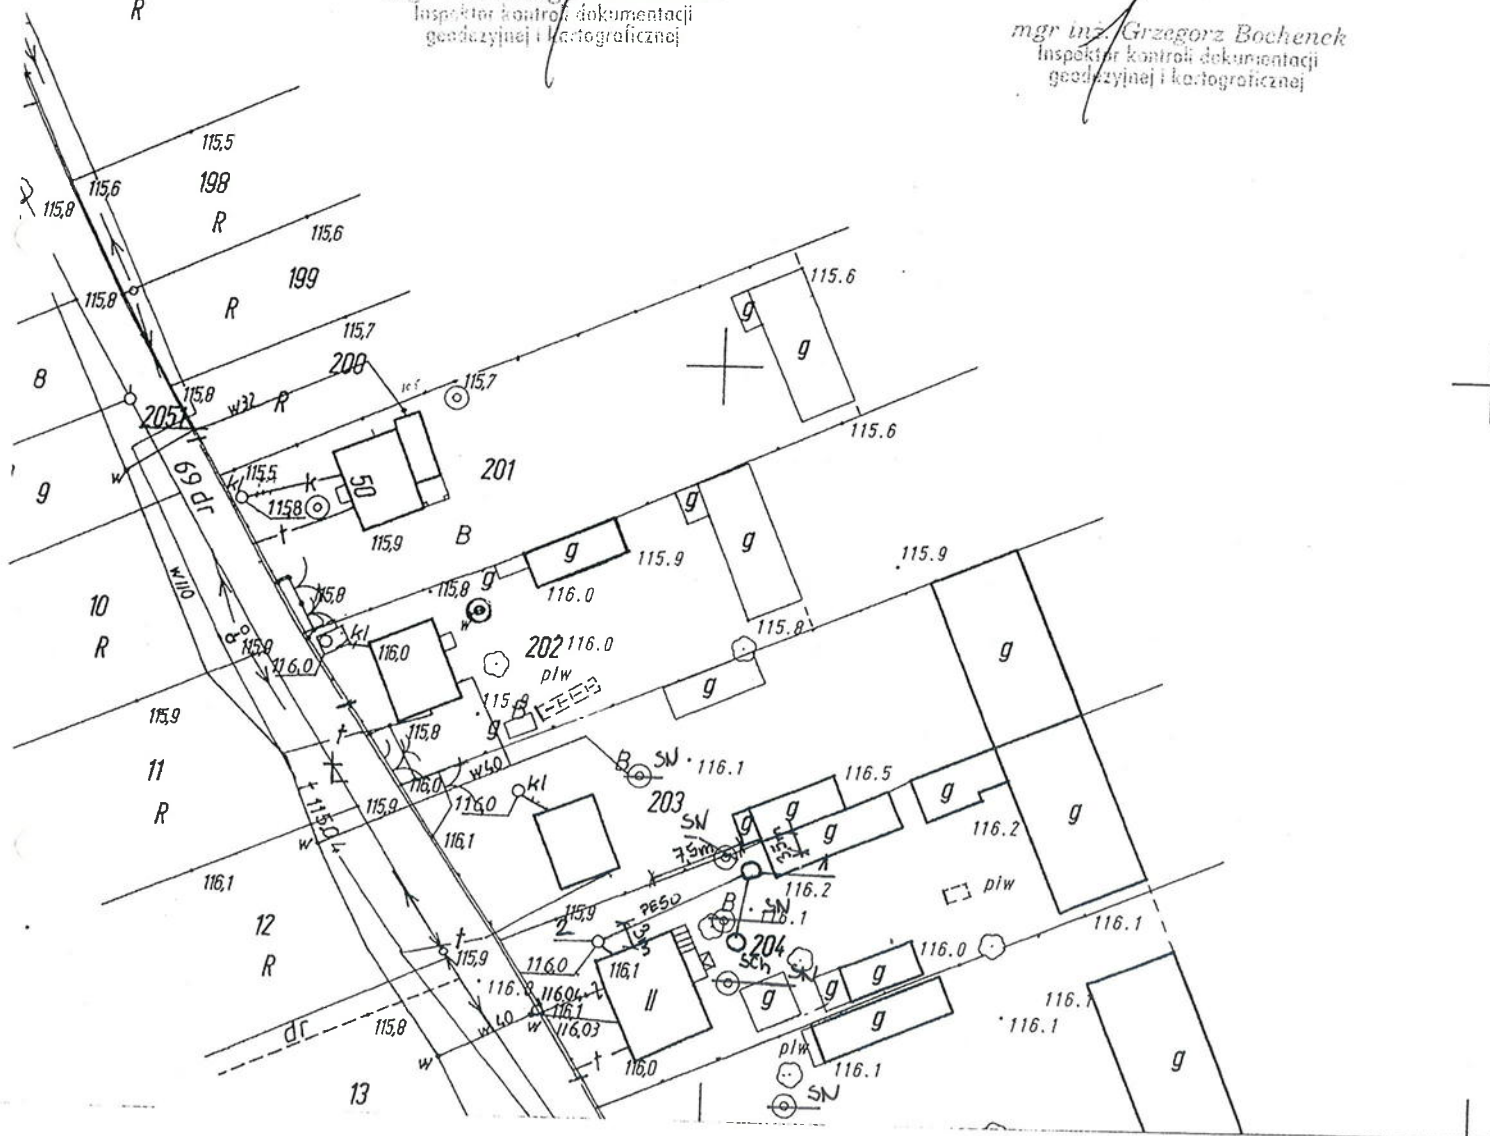

symbol	dotyczy
1	Przydomowa oczyszczalnia ścieków
2	Przepompownia ścieków
SN	Studnia nieistniejąca lub do likwidacji
W	Studzienka przepływowa
Zaprojektowano instalację odpowietrzającą poprzez wewnętrzną instalację kanalizacji - do wykonania przez właścicieli posesji we własnym zakresie	

Adam Wardecki
mgr inż. inżynierin środowiska

mgr inż. Adam Wardecki
inżynierin środowiska
w branży sanitacyjnej bez ograniczeń
w zakresie PW.05.06

STAROSTA MAKOWSKI
Wydział Geodezji, Kartografii, Katastru
i Gospodarki Nieruchomościami
Reprodukowanie, rozpowszechnianie
i rozprowadzanie niniejszego dokumentu
wymaga zezwolenia, o którym mowa
w art. 18 ustawy z dnia 17 maja 1989 r.
- Prawo geodezyjne i kartograficzne
(Dz. U. 1990 poz. 163 z późniejszymi zmianami)

WZKASINEK MAPY ZASADNICZEJ
Skala 1:1000


STAROSTA MAKOWSKI
Wydział Geodezji, Kartografii, Katastru
i Gospodarki Nieruchomościami
Poświadczam zgodność niniejszej mapy z oryginałem
przyjętym do prowadzenia zasobu geodezyjnego
i kartograficznego w dniu 15-06-2009
i zowidencjonowanie w dniu 22.13.1014
Niniejsza mapa nie może służyć do celów projektowych.

Maków Maz. dnia 15-06-2009
mgr inż. Józef Łukowski
Dyrektor Wydziału Geodezji, Kartografii,
Katastru i Gospodarki Nieruchomościami

Maków Maz. dnia 15-06-2009
mgr inż. Józef Łukowski
Dyrektor Wydziału Geodezji, Kartografii,
Katastru i Gospodarki Nieruchomościami

symbol	dotyczy
1	Przydomowa oczyszczalnia ścieków
2	Przepompownia ścieków
SN	Studnia nieistniejąca lub do likwidacji
W	Ścieżka przepływowa

Zaprojektowano instalację odpowietrzającą poprzez
wewnętrzną instalację kanalizacyjną - do wykonania przez
właścicieli posesji we własnym zakresie

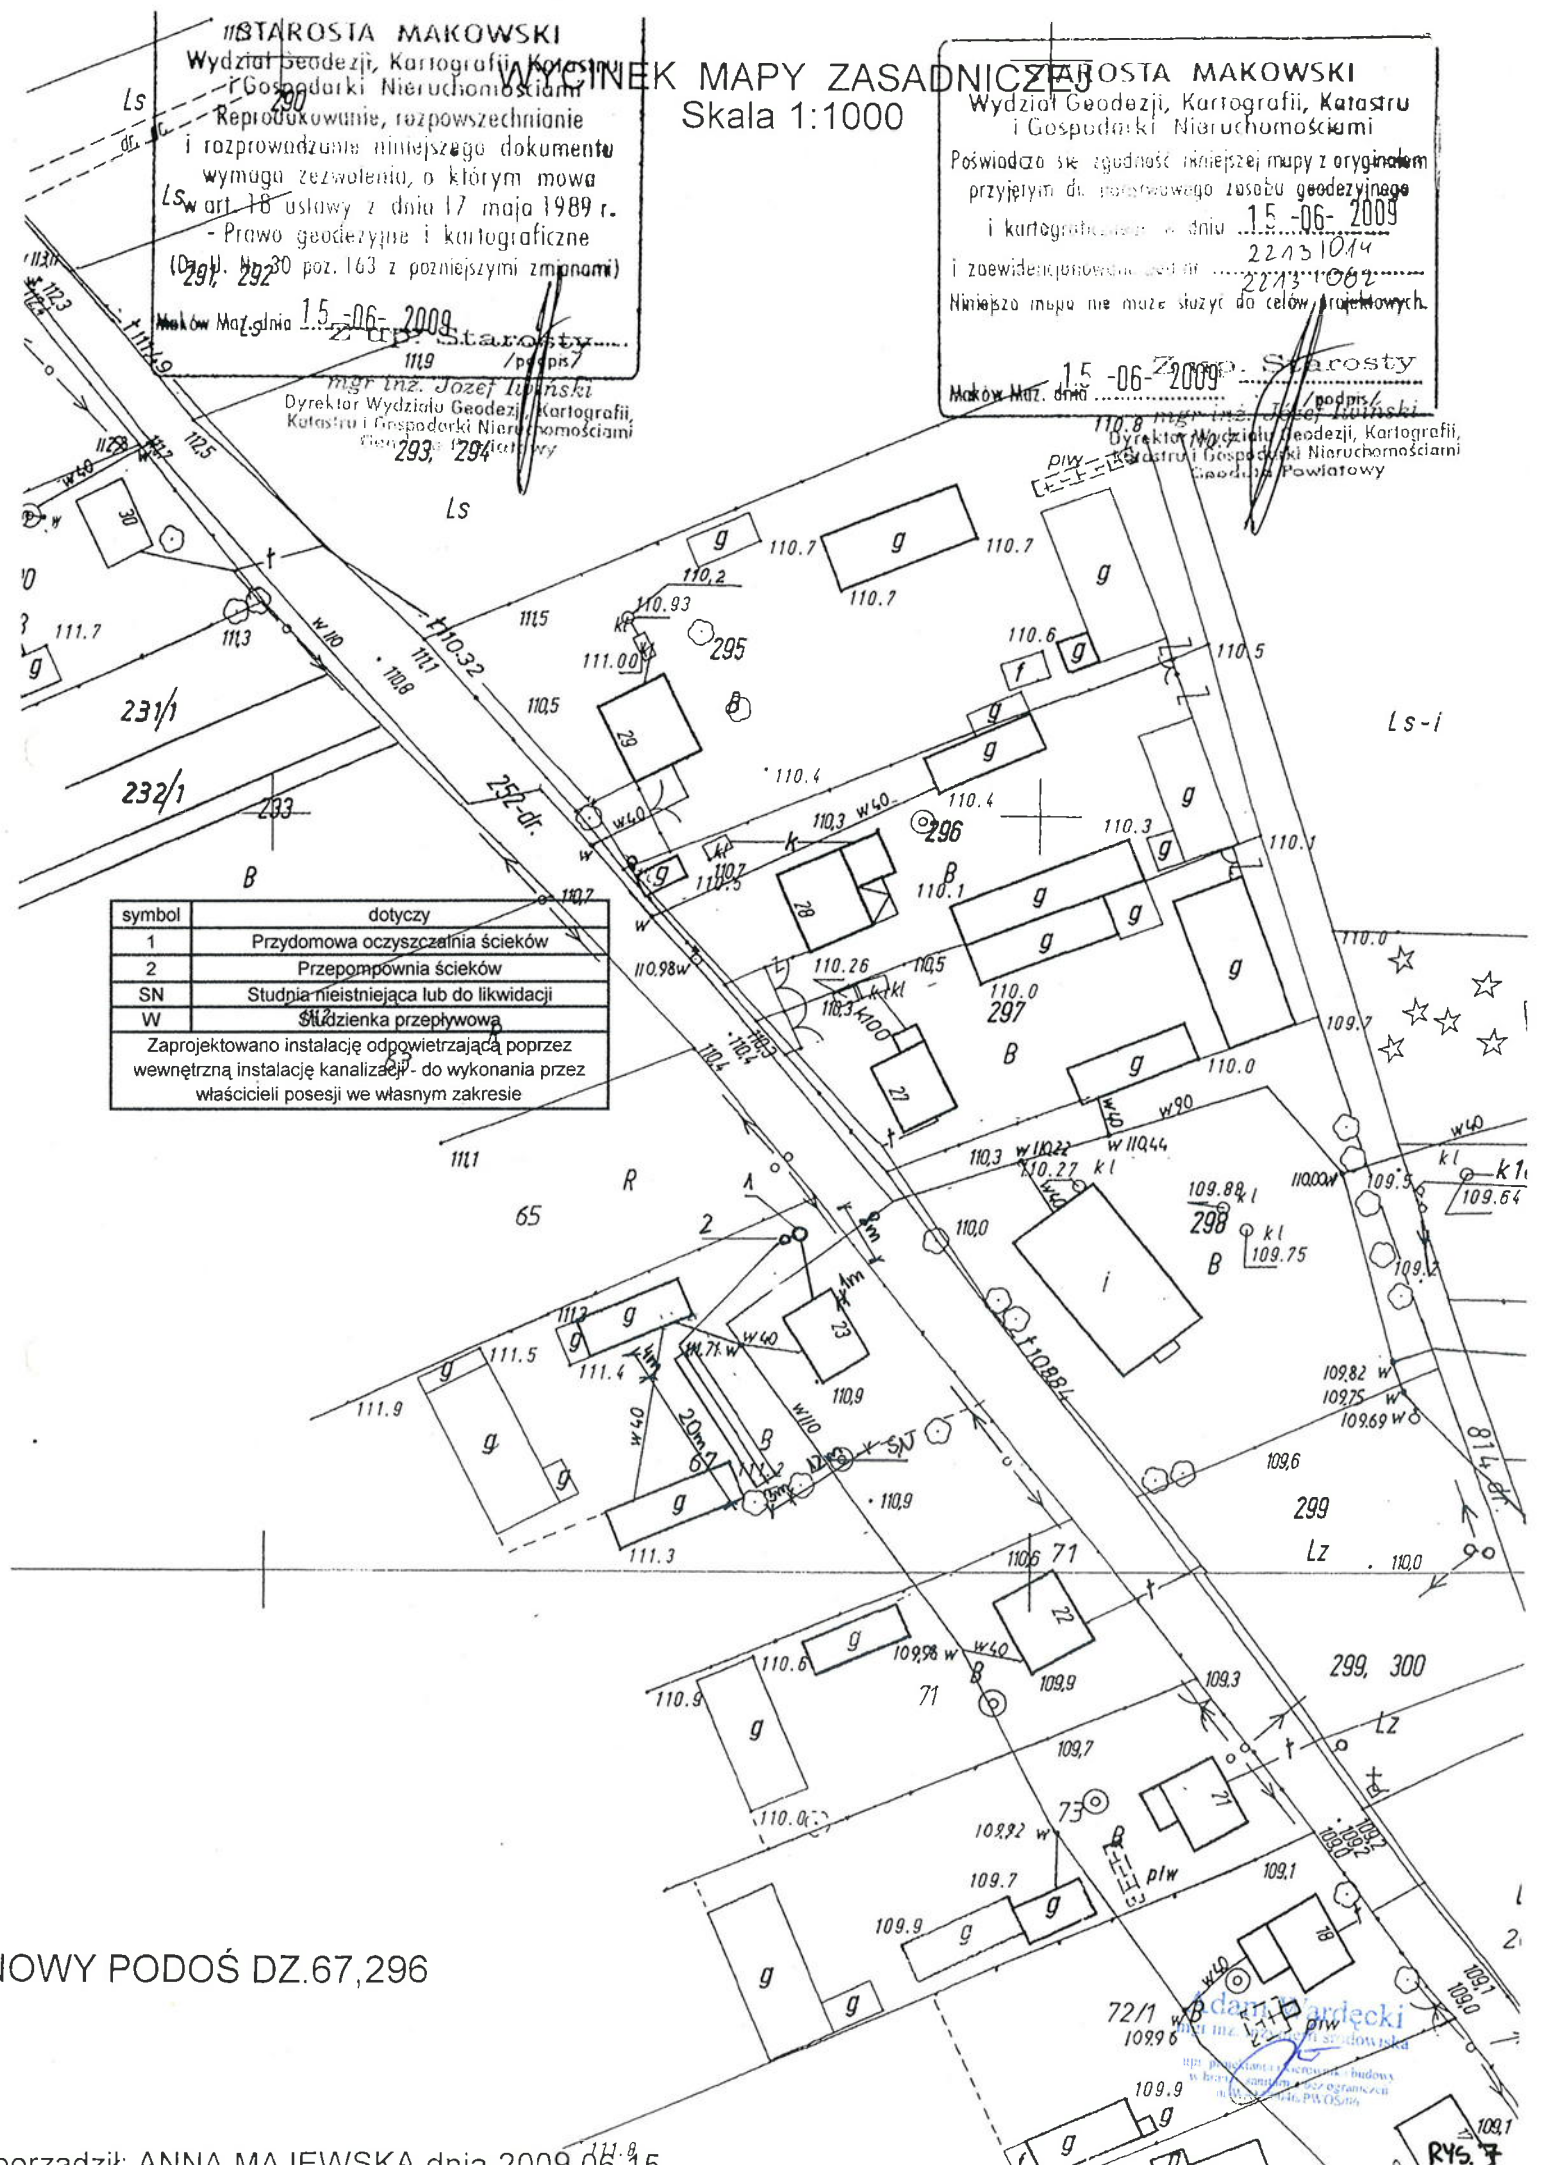

STAROSTA MAKOWSKI
Wydział Geodezji, Kartografii, Katastru
i Gospodarki Nieruchomościami
Reprodukowanie, rozpowszechnianie
i rozprowadzanie niniejszego dokumentu
wymaga zezwolenia, o którym mowa
w art. 18 ustawy z dnia 17 maja 1989 r.
- Prawo geodezyjne i kartograficzne

Maków Maz. dnia 15-06-2009

Starosta
mgr inż. Józef Lipiński
Dyrektor Wydziału Geodezji, Kartografii,
Katastru i Gospodarki Nieruchomościami
Geodezja Powiatowa

WYCINEK MAPY ZASADNICZEJ
Skala 1:1000

STAROSTA MAKOWSKI
Wydział Geodezji, Kartografii, Katastru
i Gospodarki Nieruchomościami

Poświadczam zgodność niniejszej mapy z oryginałem
i kartograficznego w dniu 15-06-2009
i zewidencjonowaną pod nr 22131014
22131062

Maków Maz. dnia 15-06-2009

Starosta
mgr inż. Józef Lipiński
Dyrektor Wydziału Geodezji, Kartografii,
Katastru i Gospodarki Nieruchomościami
Geodezja Powiatowa

symbol	dotyczy
1	Przydomowa oczyszczalnia ścieków
2	Przepompownia ścieków
SN	Studnia nieistniejąca lub do likwidacji
W	Ślužienka przepływowa

Zaprojektowano instalację odpowietrzającą poprzez
wewnętrzną instalację kanalizacyjną do wykonania przez
właścicieli posesji we własnym zakresie

WOWY PODOŚ DZ.67,296

porządził: ANNA MAJEWSKA dnia 2009-06-15

WYCINEK MAPY ZASADNICZEJ Skala 1:1000

STAROSTA MAKOWSKI
Wydział Geodezji, Kartografii, Katastru
i Gospodarki Nieruchomościami

Poswiadcza się zgodność niniejszej mapy z oryginałem
przyjętym do państwowego zasobu geodezyjnego
i kartograficznego w dniu 10-06-2009

z oświadczeniem pod nr 22.13/013
Niniejsza mapa nie może służyć do celów projektowych.

10-06-2009
Maków Maz. dnia 115.2

Z up. Starosty

mgr inż. Grzegorz Bochenek
Inspektor kontroli dokumentacji
geodezyjnej i kartograficznej

STAROSTA MAKOWSKI


Wydział Geodezji, Kartografii, Katastru
i Gospodarki Nieruchomościami

Reprodukowanie, rozpowszechnianie
i rozprowadzanie niniejszego dokumentu
wymaga zezwolenia, o którym mowa
w art. 18 ustawy z dnia 17 maja 1989 r.
- Prawo geodezyjne i kartograficzne
(Dz. U. Nr 30 poz. 163 z późniejszymi zmianami)

10-06-2009
Maków Maz. dnia 115.2

Z up. Starosty

mgr inż. Grzegorz Bochenek
Inspektor kontroli dokumentacji
geodezyjnej i kartograficznej

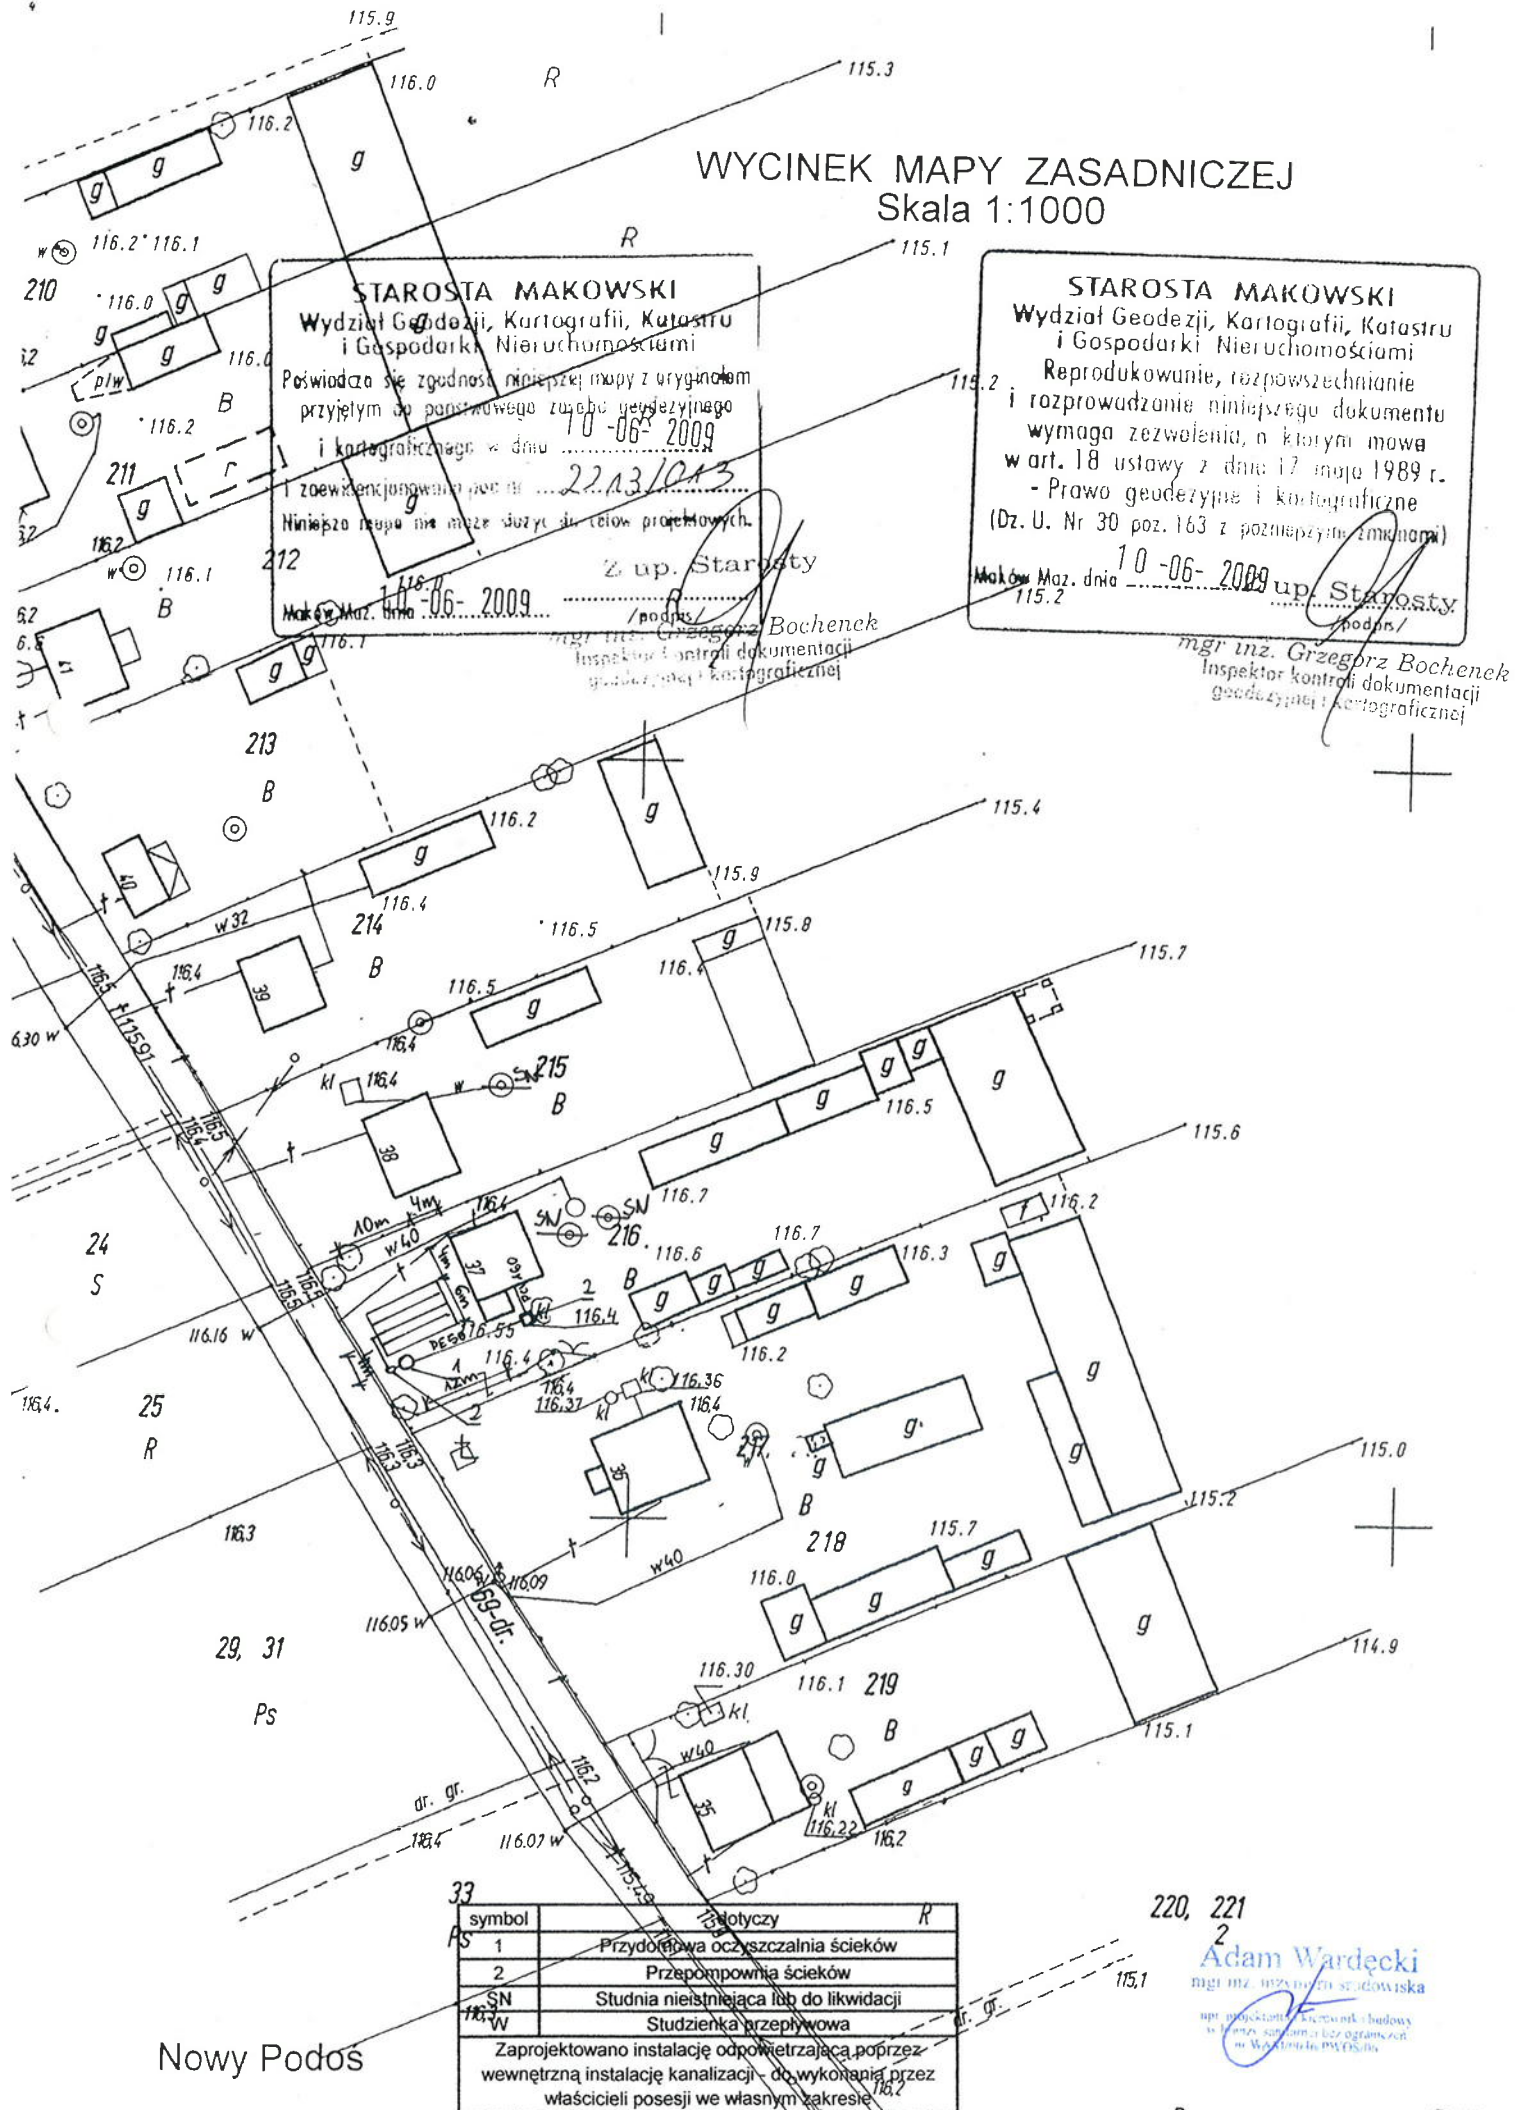

2	Przepompownia ścieków	
SN	Studnia nieistniejąca lub do likwidacji	
W	Studzienka przepływowa	

Zaprojektowano instalację odpowietrzającą poprzez
wewnętrzną instalację kanalizacyjną, do wykonania przez
właścicieli posesji we własnym zakresie

220, 221
2
Adam Wardecki
mgr inż. inżynier stażowiska
upr. projekt. budowl. i budowy

Nowy Podos

R

RYS. 9

STAROSTA MAKOWSKI
Wydział Geodezji, Kartografii, Katastru
i Gospodarki Nieruchomościami

WYCINEK

MAPY ZASADNICZEJ
Skala 1:1000

STAROSTA MAKOWSKI

Wydział Geodezji, Kartografii, Katastru
i Gospodarki Nieruchomościami

15-06-2009

Maków Maz. dnia

/podpis/

mgr inż. Grzegorz Buchenel
inspektor kontrolny dokumentacji
geodezyjno-kartograficznej

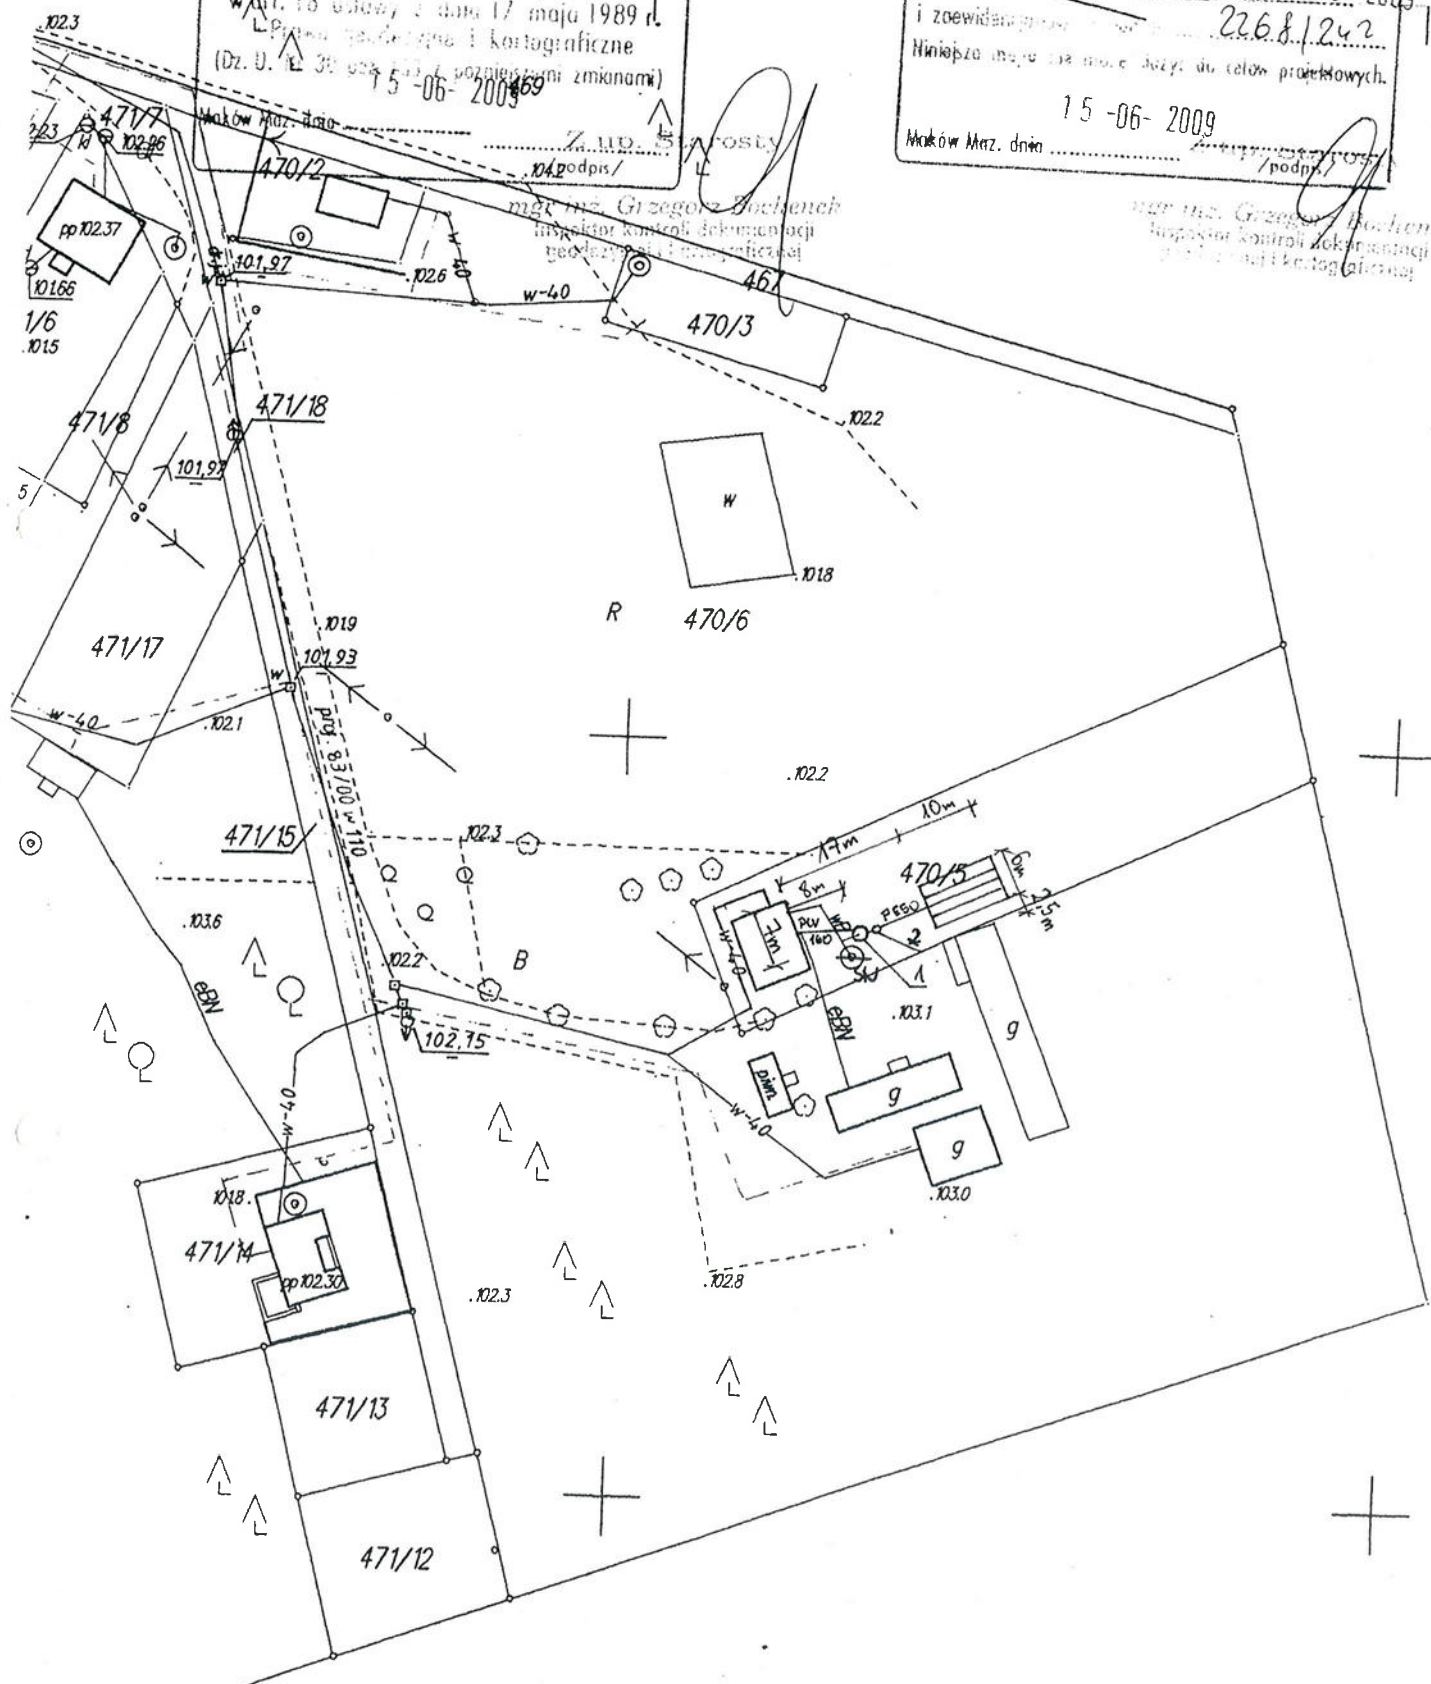



symbol	dotyczy
1	Przydomowa oczyszczalnia ścieków
2	Przepompownia ścieków
SN	Studnia nieistniejąca lub do likwidacji
W	Studzienka przepływowa
Zaprojektowano instalację odpowietrzającą poprzez wewnętrzną instalację kanalizacji - do wykonania przez właścicieli posesji we własnym zakresie	

Adam Wardecki

RYG.10

BUDZIN dz.470/5

rzadził: ANNA MAJEWSKA dnia 2009 06 15

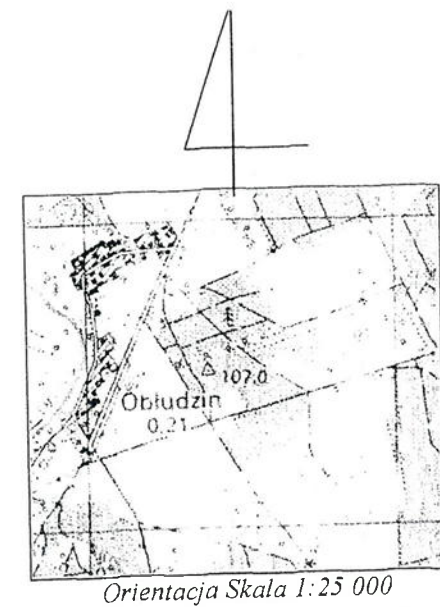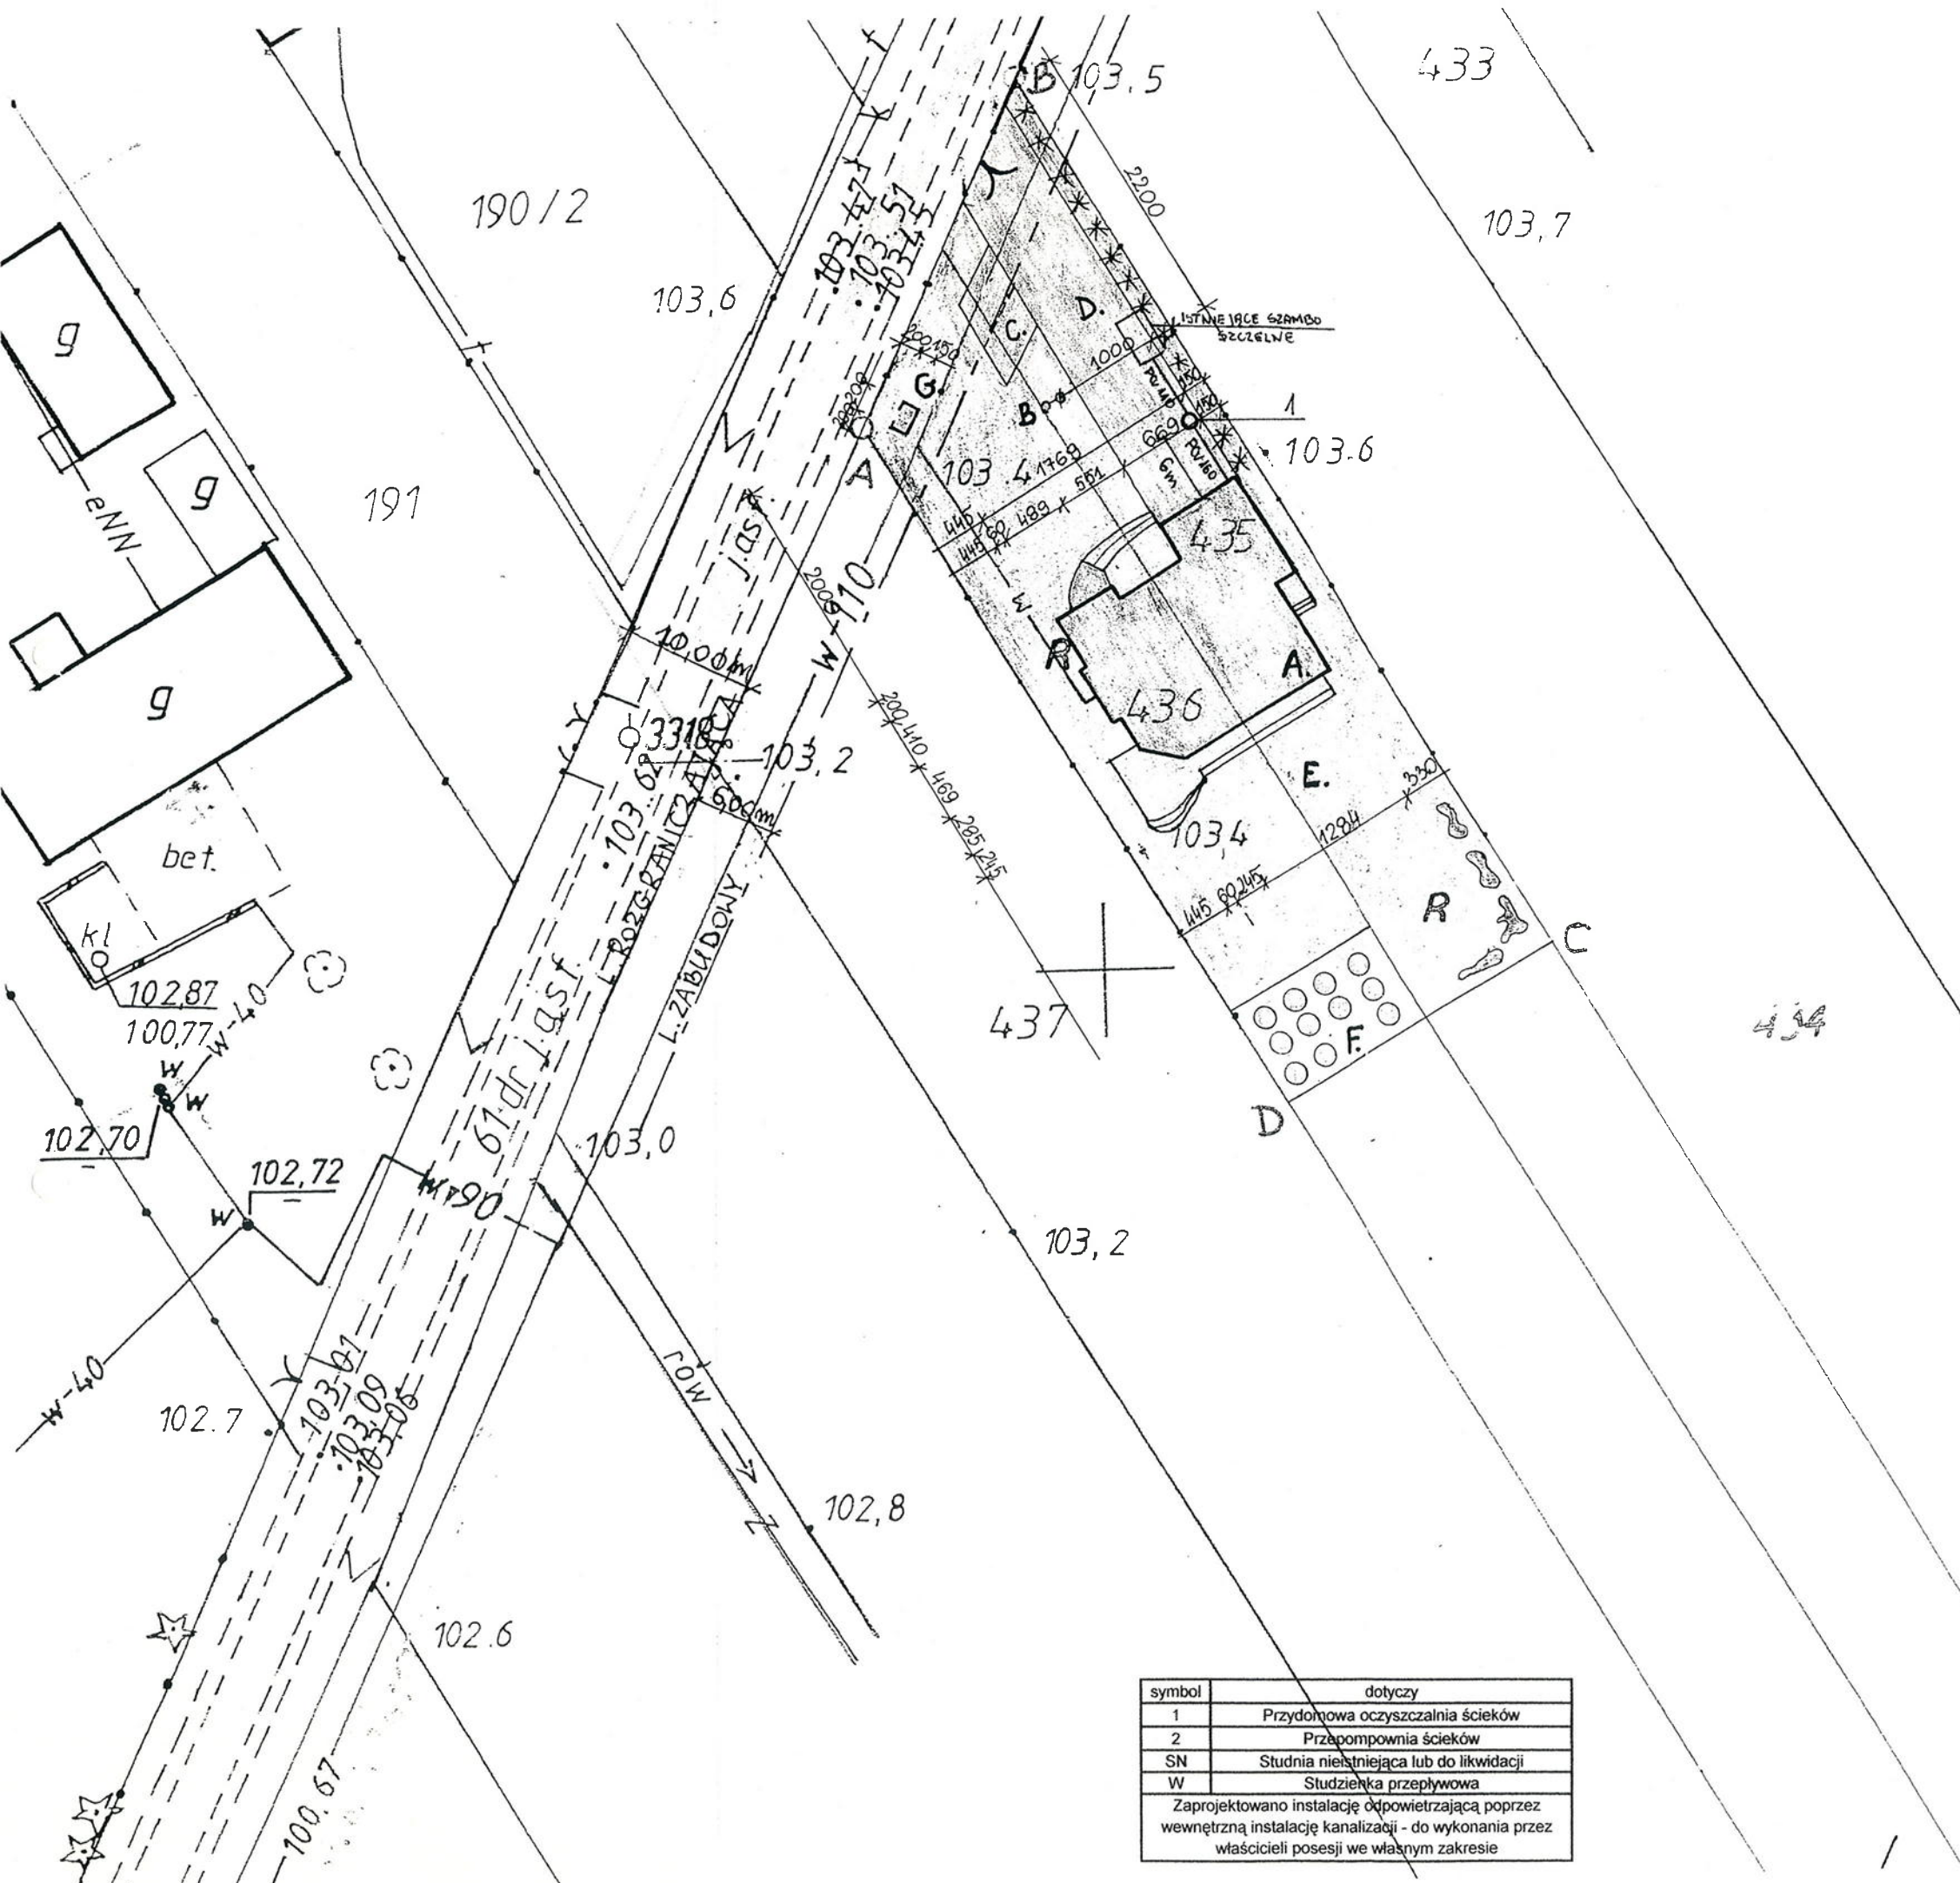

MAPA DO CELÓW PROJEKTOWYCH
Skala 1:500 /z przetworzenia/
Nr arkusza mapy 253.122.194
Obręb: OBLUDZIN, woj. mazowieckie
Działka nr 435 i 436, których właścicielem jest
Sitariski Wojciech
Wykaz działek sąsiednich: 434, 437, 61
Lokalizacja na gruntach klasy RIVb

GEOMAPA Usługi geodezyjne i kartograficzne
Izabela Domańska
06-300 Przasnysz, ul. Kopernika 1
kom. 0 506 981 237
NIP 761-148-76-67, Reg. 141231121
mgr inż. Zenon Domański
06-300 Przasnysz, ul. Kopernika 1
tel. 029 762 81 60, kom. 0 502 040 23

Przasnysz dnia 2008.02.20

STAROSIA MAKOWSKI
Wydział Geodezji, Kartografii, Kartografii i Gosp. Nieruchomościami
W obzerno znanym...
dokonał...
w dniu 12 MAR 2008...
Ministerstwo...
Projektowa...
na podstawie...
przekazał...
Maków Maz. dnia 12 MAR 2008

OBIEKT:	BUDYNEK MIESZKALNY JEDNORODZINNY "SEWERYNA"		
ADRES BUD.:	OBLUDZIN, dz.435 i 436, 06-210 PŁONIAWY		
PRZEDMIOT:	PROJEKT ZAGOSPODAROWANIA DZIAŁKI		
AUTOR OPRACOWANIA	DATA: KWIECIEŃ 2008		RYS. N 1
	SKALA: 1:500		

symbol	dotyczy
1	Przydomowa oczyszczalnia ścieków
2	Przepompownia ścieków
SN	Studnia nieistniejąca lub do likwidacji
W	Studzienka przepływowa
Zaprojektowano instalację odpowietrzającą poprzez wewnętrzną instalację kanalizacji - do wykonania przez właścicieli posesji we własnym zakresie	

Adam Wójcik
mgr inż. inżynier geodeta
upr. geod. i kartograf. budowy
w budownictwie, geod. i kartograf. budowy
06-300 Przasnysz, ul. Kopernika 1
tel. 029 762 81 60, kom. 0 502 040 23

STAROSTA MAKOWSKI

Wydział Geodazji, Kartografii, Katastru
i Gospodarki Nieruchomościami

Poświadczam zgodność niniejszej mapy z oryginałem
przyjętym do państwowego zasobu geodezyjnego
i kartograficznego w dniu 15-06-2009

i zezwolenia na wydanie pod nr 2268/1422

Niniejsza mapa ma może służyć do celów projektowych.

Maków Maz. dnia 15-06-2009

WYCINEK MAPY ZASADNICZEJ

Skala 1:1000

STAROSTA MAKOWSKI

Wydział Geodazji, Kartografii, Katastru 214
i Gospodarki Nieruchomościami

Reprodukcja, rozpowszechnianie
i rozprowadzanie niniejszego dokumentu
wymaga pozwolenia, o którym mowa
w art. 33 ustawy z dnia 17 maja 1989 r.

- Prawo geodezyjne i kartograficzne
Dz. U. Nr 30 poz. 163 z późniejszymi zmianami


15-06-2009

Maków Maz. dnia

podpis

mgr inż. Grzegorz Bochenek

inspektor ds. kontroli dokumentacji
geodezyjno-kartograficznej

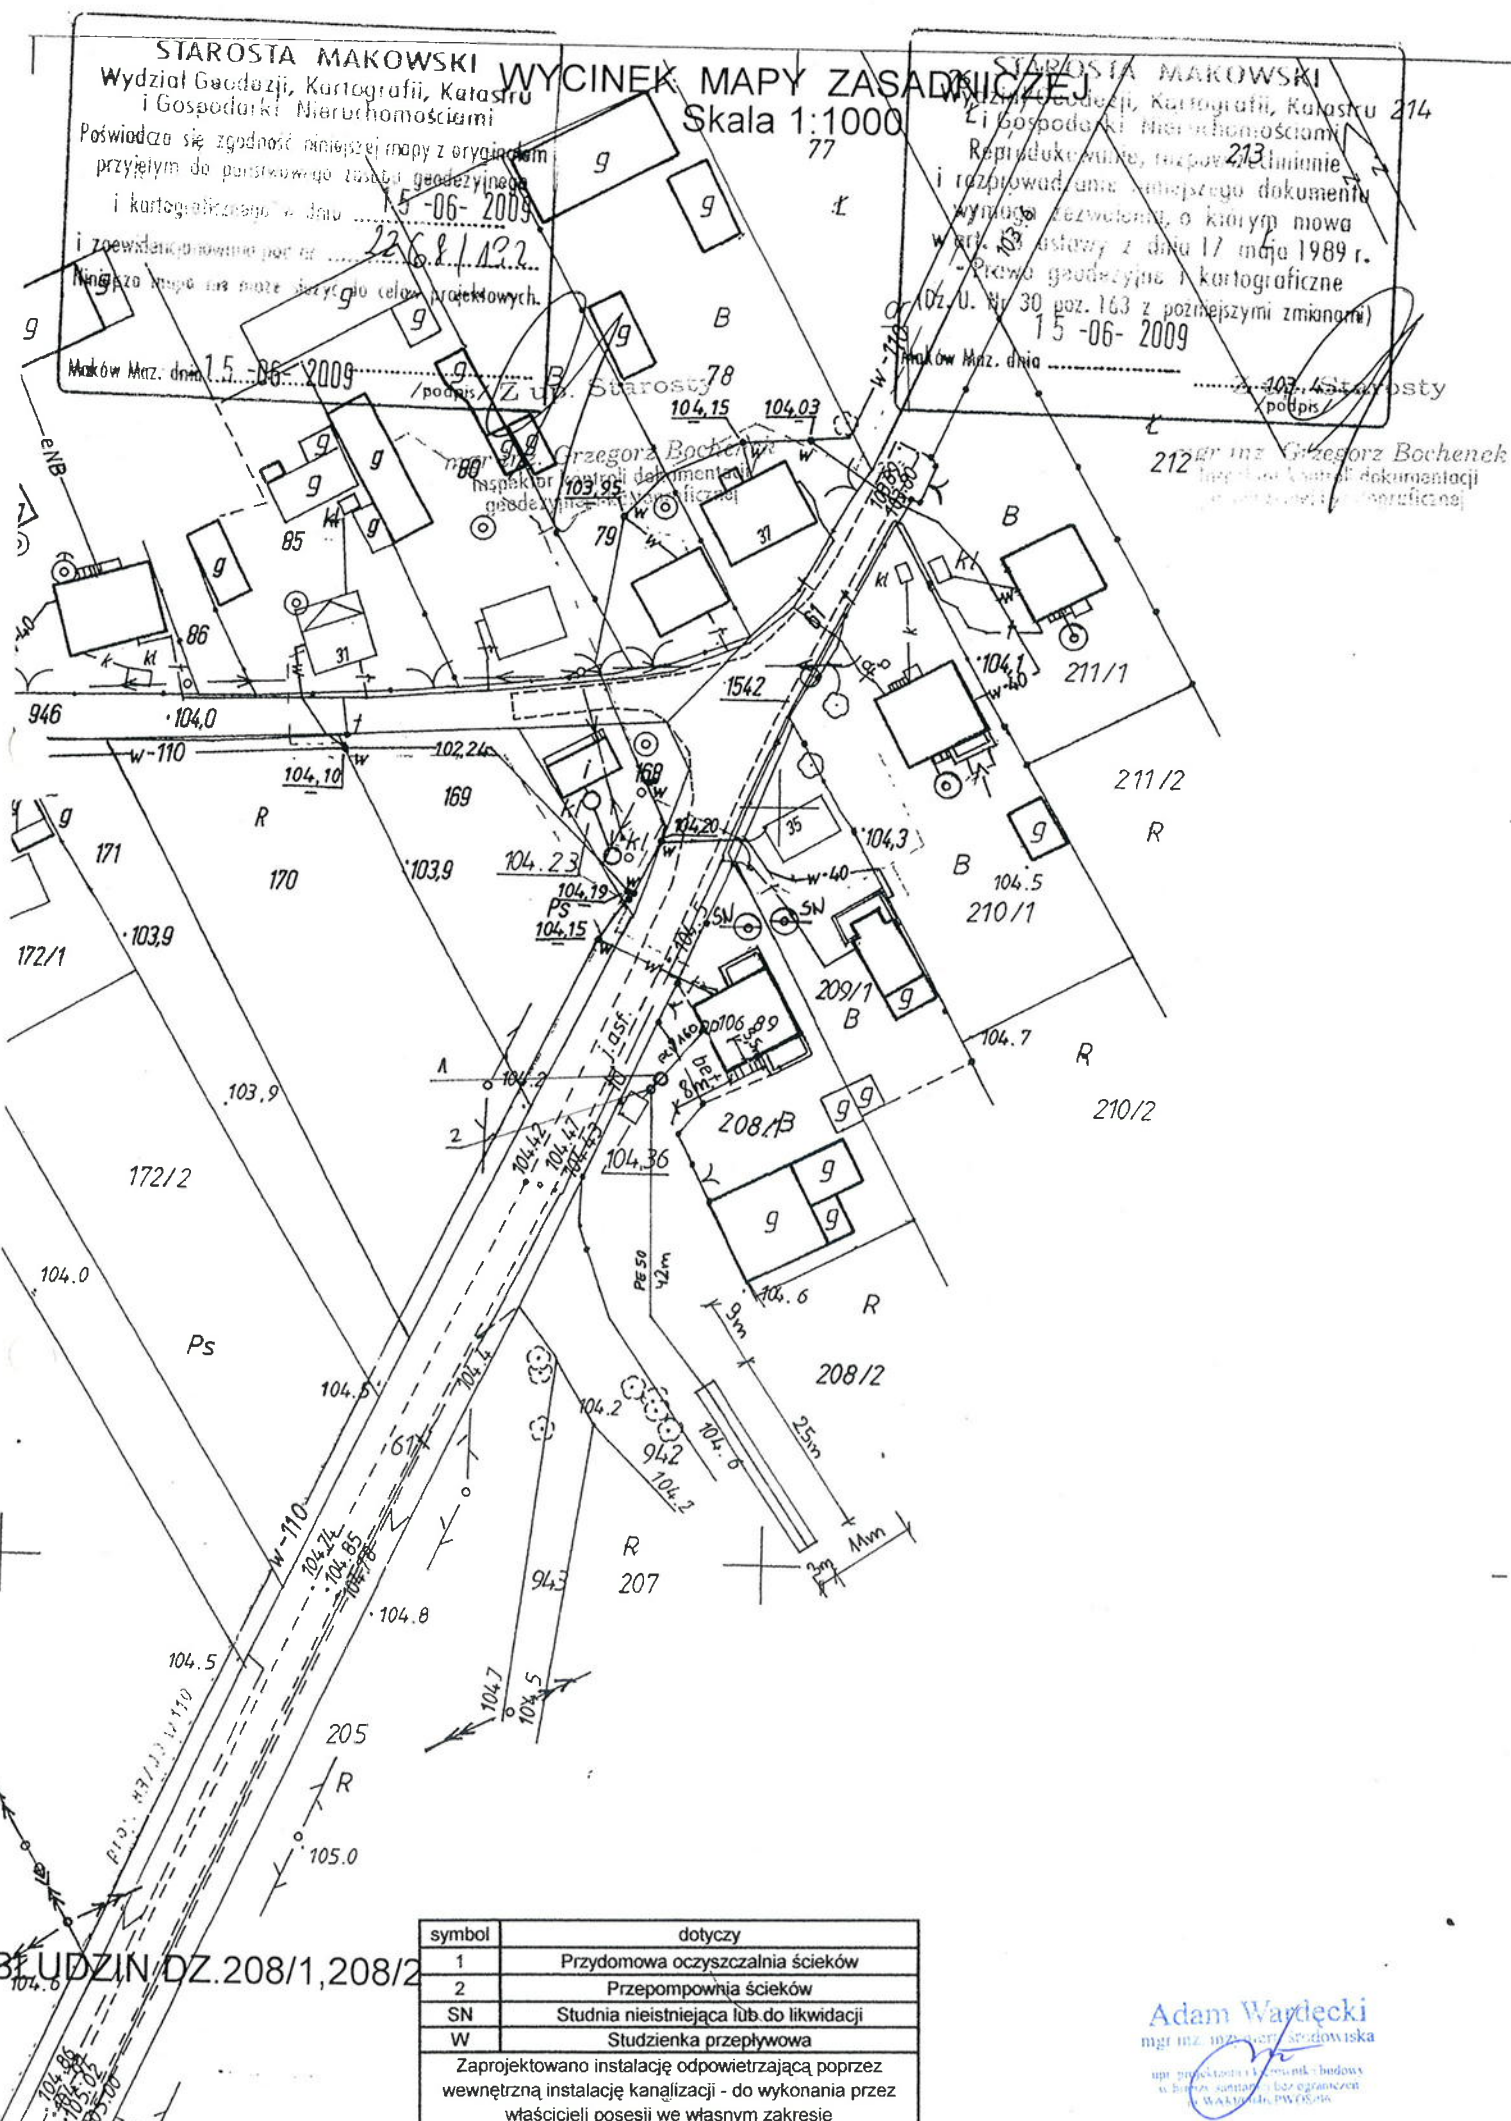

symbol	dotyczy
1	Przydomowa oczyszczalnia ścieków
2	Przepompownia ścieków
SN	Studnia nieistniejąca lub do likwidacji
W	Studzienka przepływowa
Zaprojektowano instalację odpowietrzającą poprzez wewnętrzną instalację kanalizacji - do wykonania przez właścicieli posesji we własnym zakresie	

Adam Wardęcki
mgr inż. inżynier geodeta

upr. projektowa i kadrowa
w biurowym, sanitarnym i budowlanym
w Makowie Maz. 0000000000

DB/UDZIN/DZ.208/1,208/2

porządził: ANNA MATFWSKA dnia 2009 06 15

RYG. 12

WYCINEK MAPY ZASADNICZEJ

Skala 1:1000


STAROSTA MAKOWSKI
Wydział Geodezji, Kartografii, Katastru
i Gospodarki Nieruchomościami
Reprodukcja, rozpowszechnianie
i rozprowadzanie niniejszego dokumentu
wymaga zezwolenia, o którym mowa
w art. 18 ustawy z dnia 17 maja 1989 r.
- Prawo geodezyjne i kartograficzne
(Dz. U. Nr 30 poz. 163 z późniejszymi zmianami)
Maków Maz. dnia 1.6.-06-2009

Z up. Starosty

/podpis/ Grzegorz Bochenek
mgr inż. Inspektor kontroli dokumentacji
geodezyjnej i kartograficznej

STAROSTA MAKOWSKI
Wydział Geodezji, Kartografii, Katastru
i Gospodarki Nieruchomościami
Poświadczam zgodność niniejszej mapy z oryginałem
przyjętym do państwowego zasobu geodezyjnego
i kartograficznego w dniu 16-06-2009
i zaświadczam o poprawności
2268/242
Niniejsza mapa nie może być użyta do celów projektowych.
Maków Maz. dnia 1.6.-06-2009

/podpis/ Starosty
mgr inż. Grzegorz Bochenek
Inspektor kontroli dokumentacji
geodezyjnej i kartograficznej

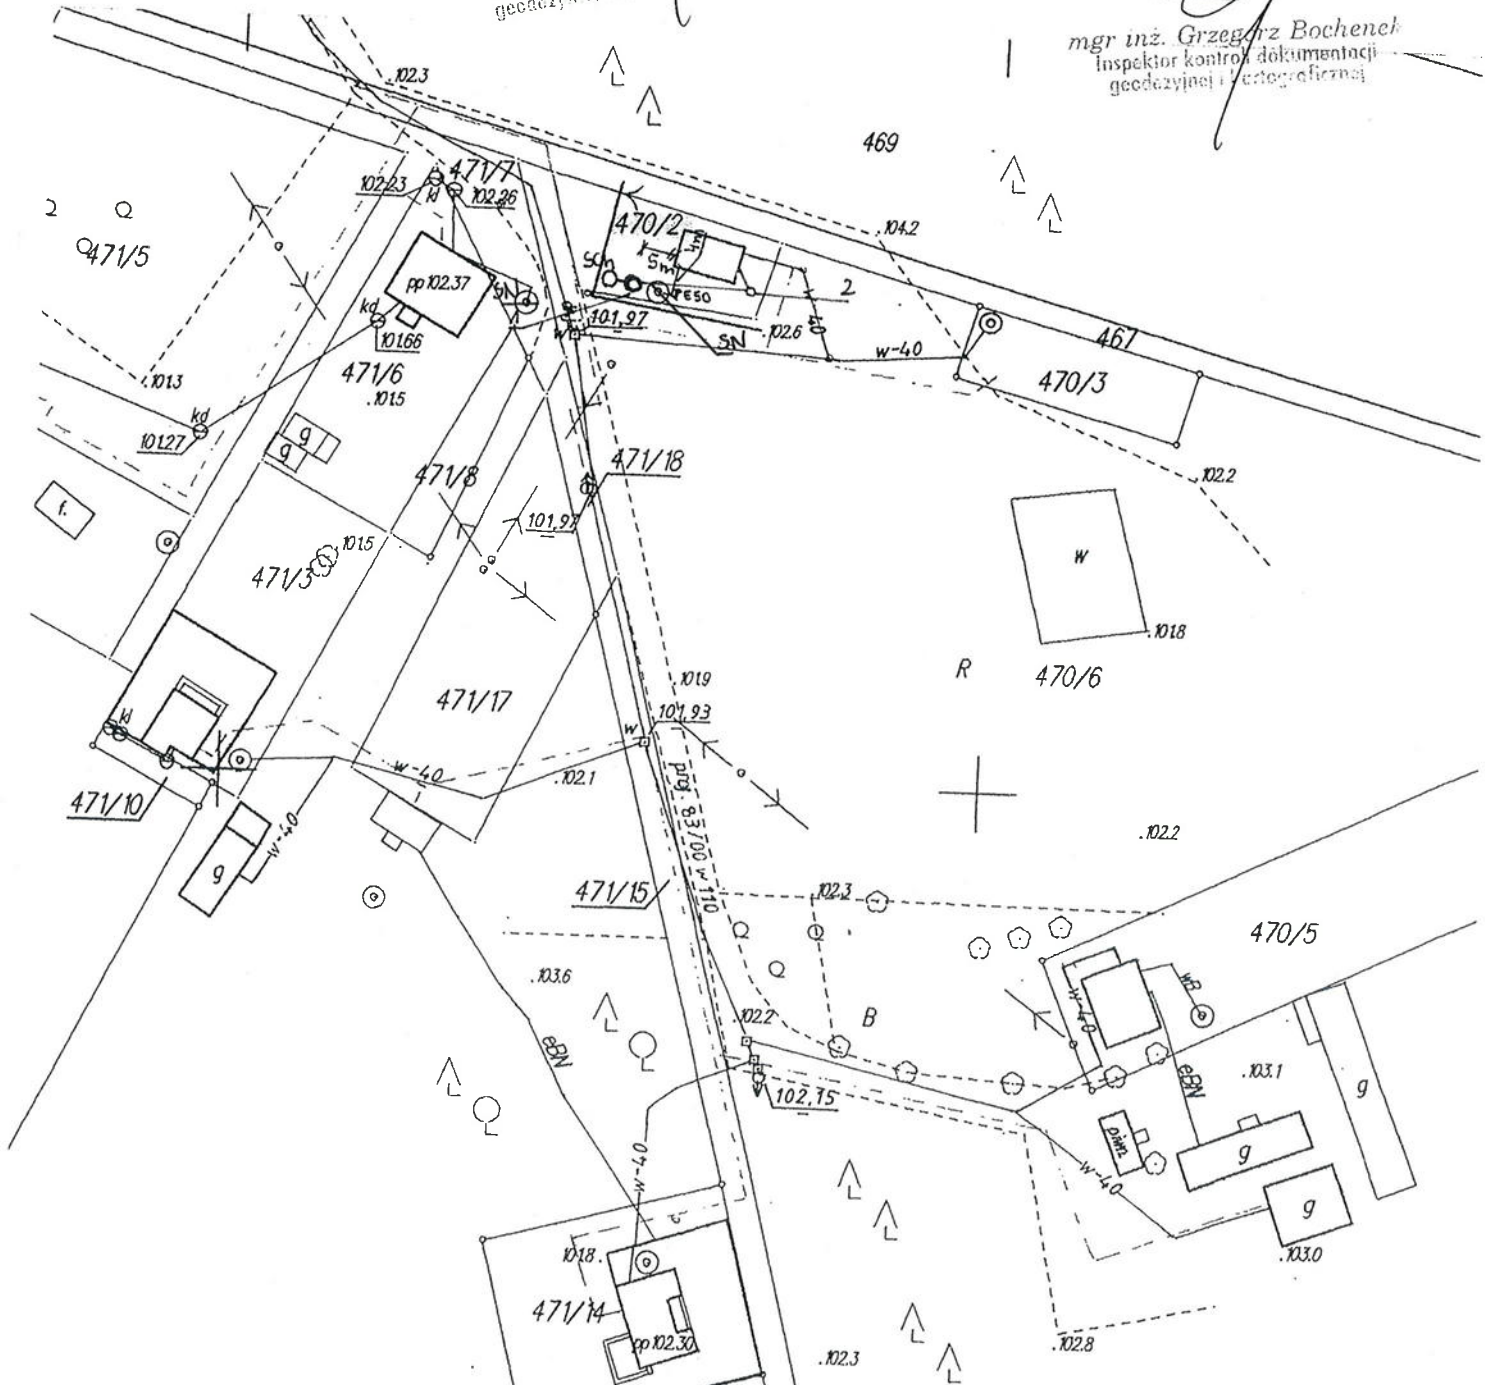

OBŁUDZIN DZ.470/2

symbol	dotyczy
1	Przydomowa oczyszczalnia ścieków
2	Przepompownia ścieków
SN	Studnia nieistniejąca lub do likwidacji
SCh	Studnia chłonna

Zaprojektowano instalację odpowietrzającą poprzez
wewnętrzną instalację kanalizacji - do wykonania przez
właścicieli posesji we własnym zakresie


Adam Wardecki
mgr inż. m. inżyniera budowlanego

mgr inż. m. inżyniera budowlanego
w budownictwie ogólnym i ograniczonym
w zakresie PW i K

porządził: ANNA MAJEWSKA dnia 2009.06.16.

R45.13

symbol	dotyczy
1	Przydomowa oczyszczalnia ścieków
2	Przepompownia ścieków
SN	Studnia nieistniejąca lub do likwidacji
W	Studzienka przepływowa
Zaprojektowano instalację odpowietrzającą poprzez wewnętrzną instalację kanalizacji - do wykonania przez właściciela posesji we własnym zakresie	

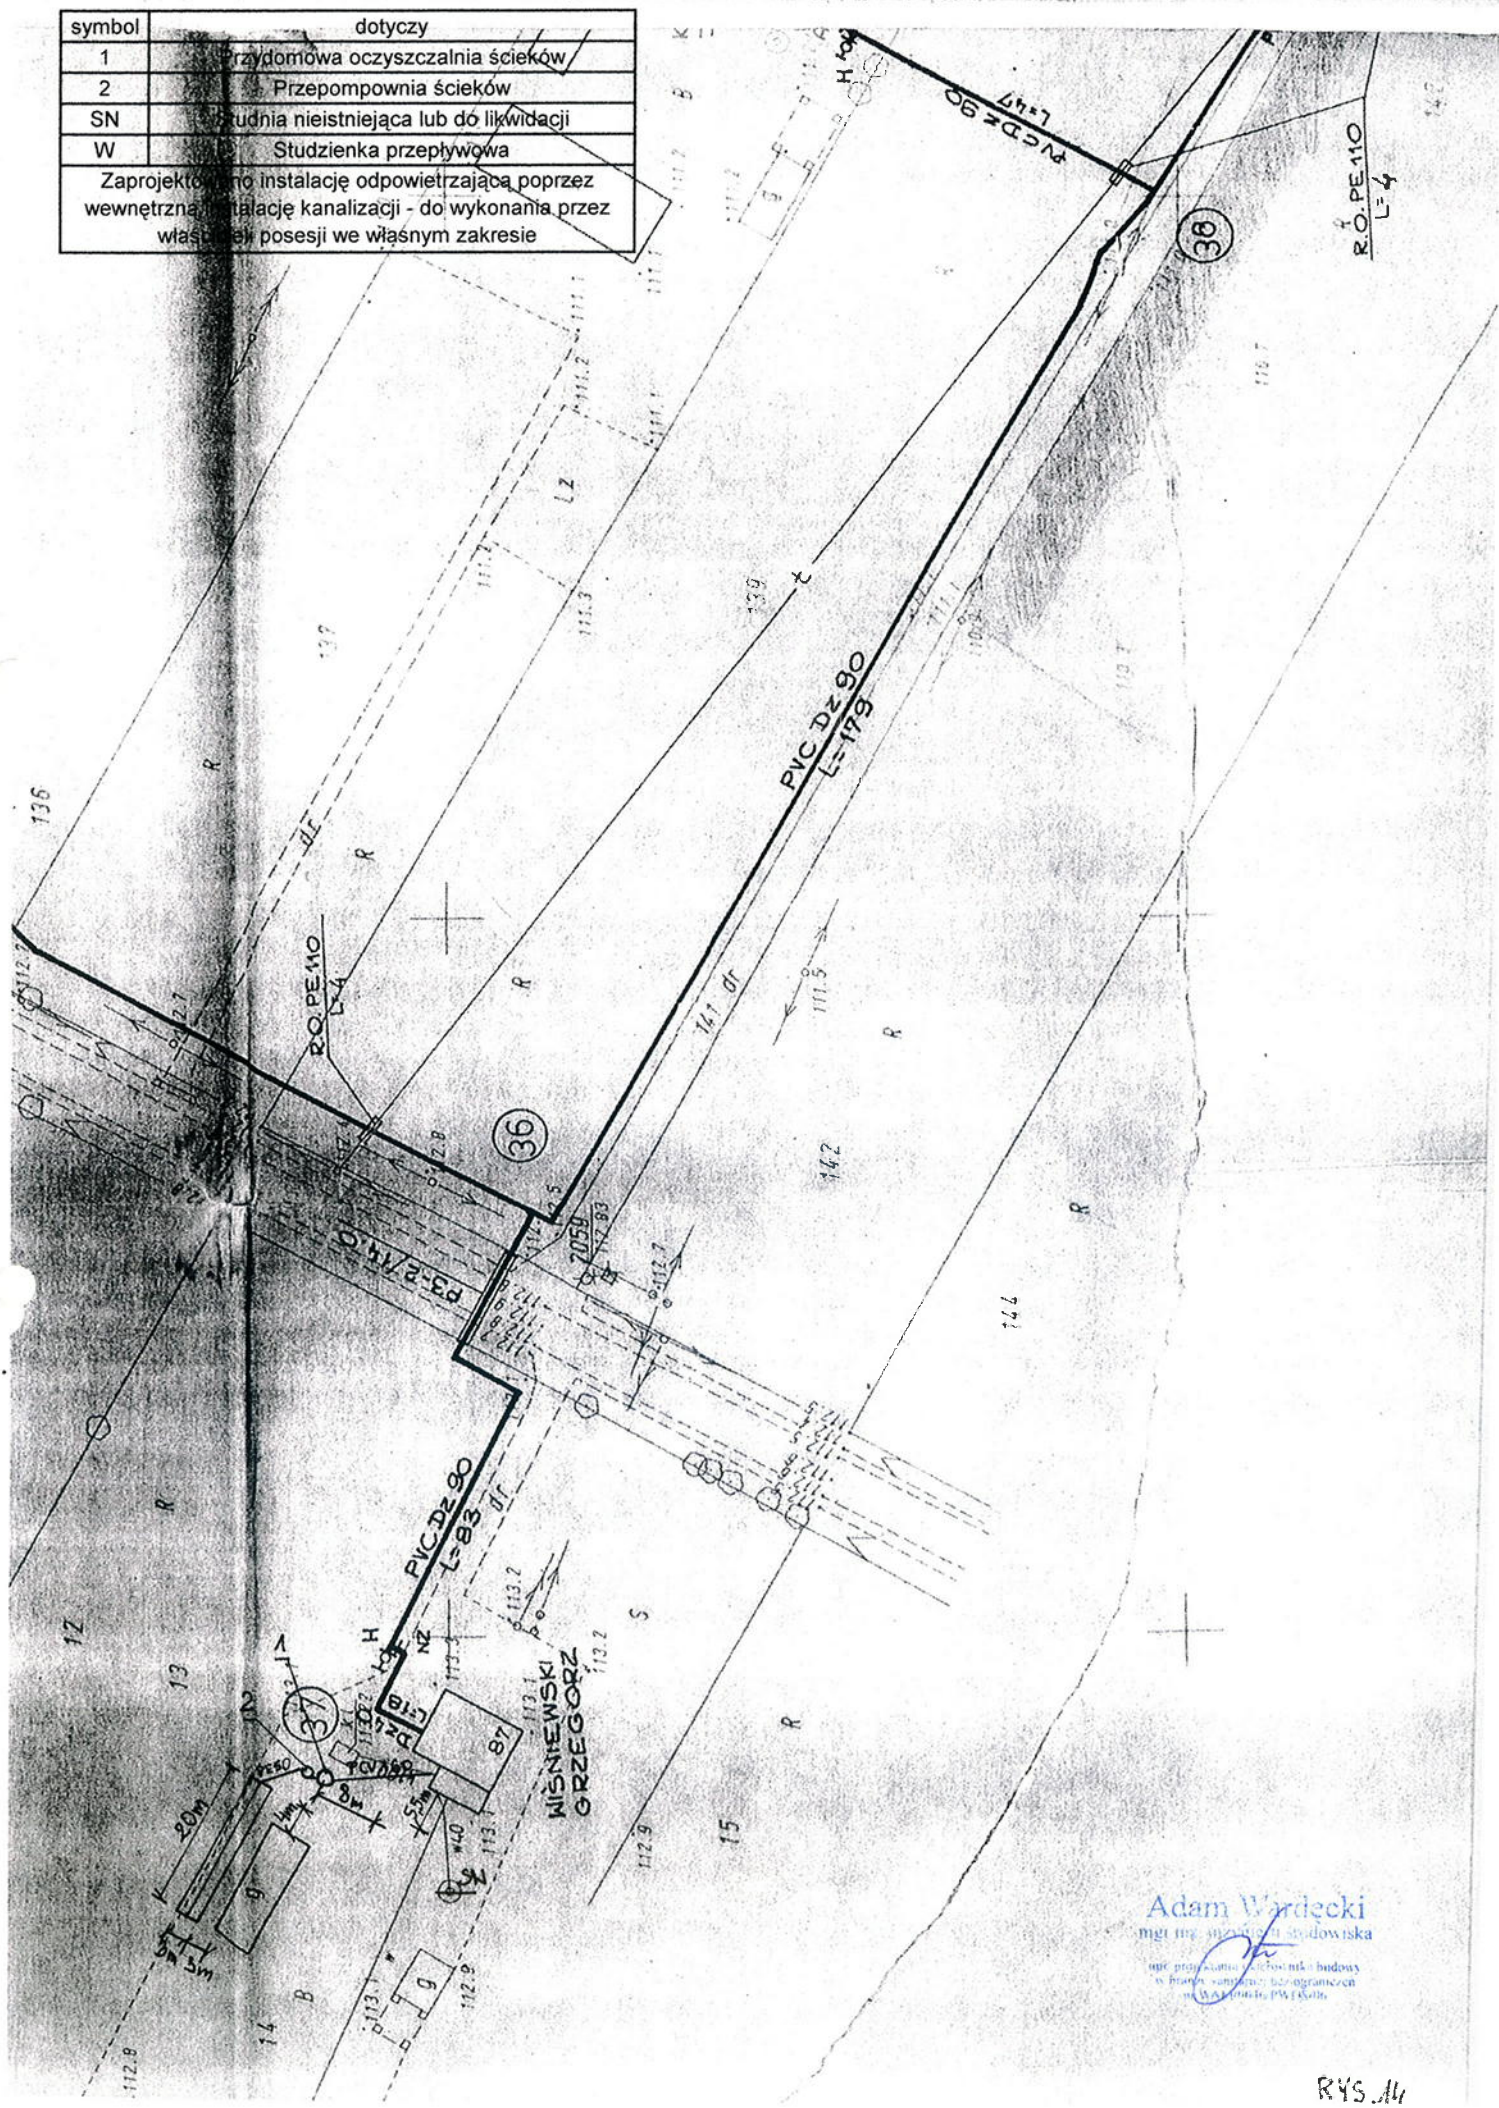



RYS. 1/11

symbol	dotyczy
1	Przydomowa oczyszczalnia ścieków
2	Przepompownia ścieków
SN	Studnia nieistniejąca lub do likwidacji
W	Studzienka przepływowa

Zaprojektowano instalację odpowietrzającą poprzez wewnętrzną instalację kanalizacji - do wykonania przez właścicieli posesji we własnym zakresie

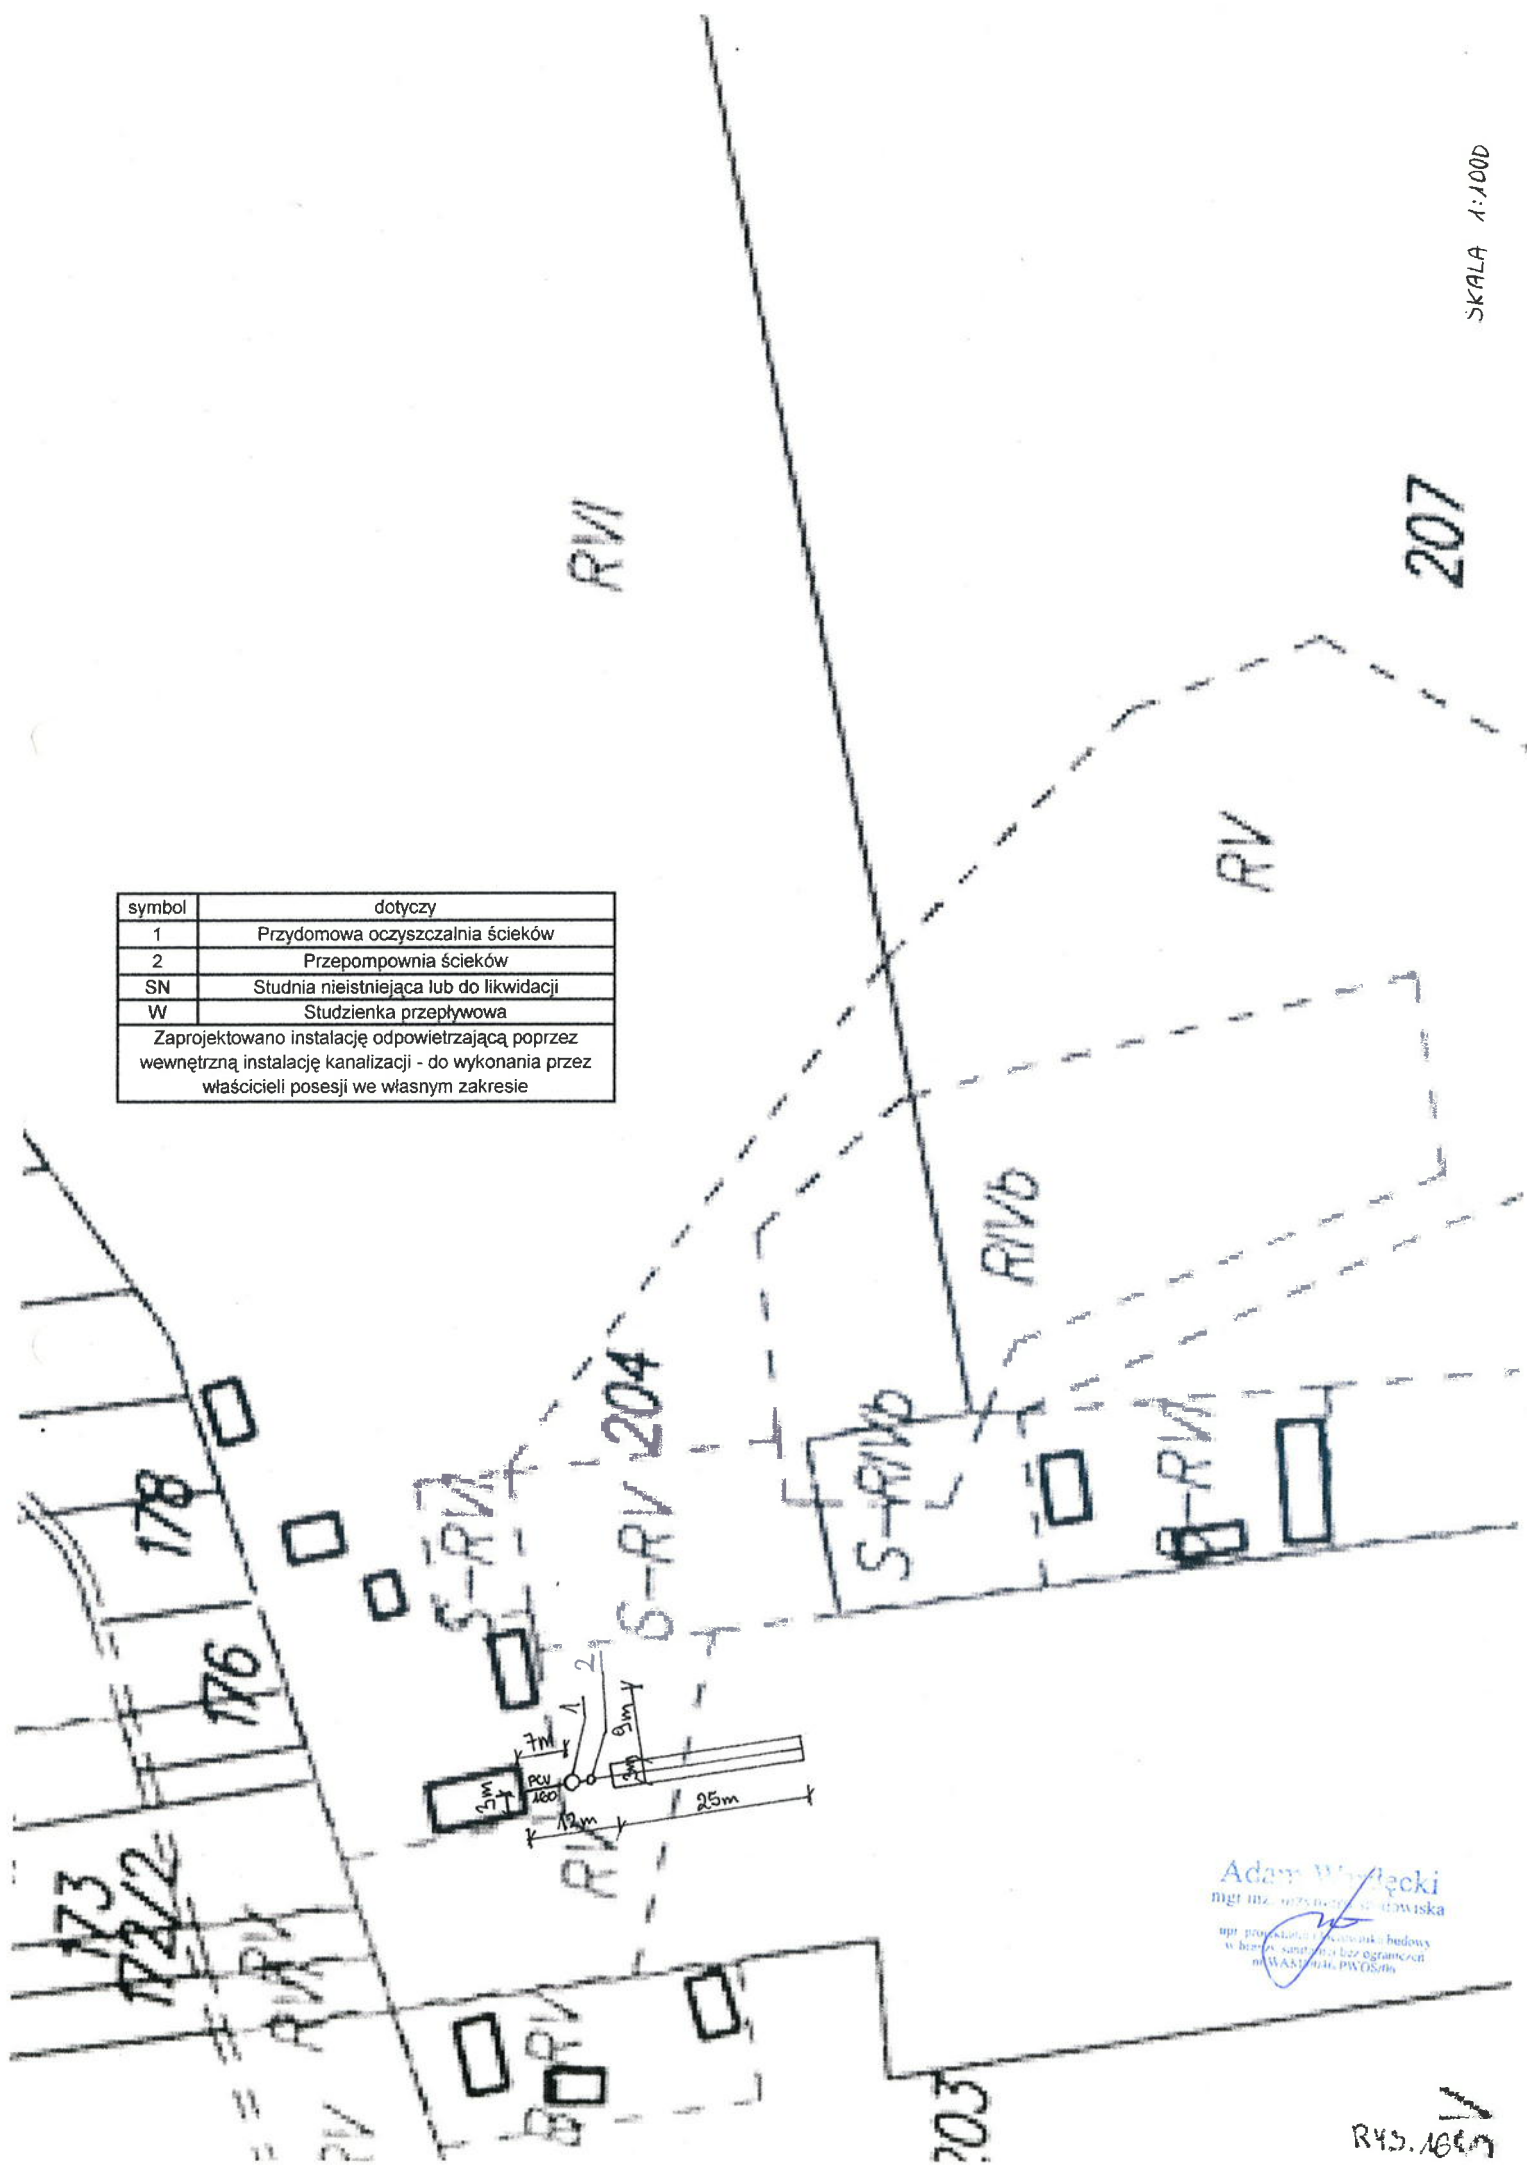


R43.1667

PRAGE DZ.80

WYCINEK MAPY ZASADNICZEJ 2268/044
SKALA 1:1000

po pomiarze inwentaryzacyjnym

Obiekt: dz. 287


Wieś: RETKA

Gmina: Płoniawy-Bramura

Powiat: makowski

Woj.: mazowieckie

symbol	dotyczy
1	Przydomowa oczyszczalnia ścieków
2	Przepompownia ścieków
SN	Studnia nieistniejąca lub do likwidacji
W	Studzienka przepływowa
Zaprojektowano instalację odpowietrzającą poprzez wewnętrzną instalację kanalizacji - do wykonania przez właścicieli posesji we własnym zakresie	

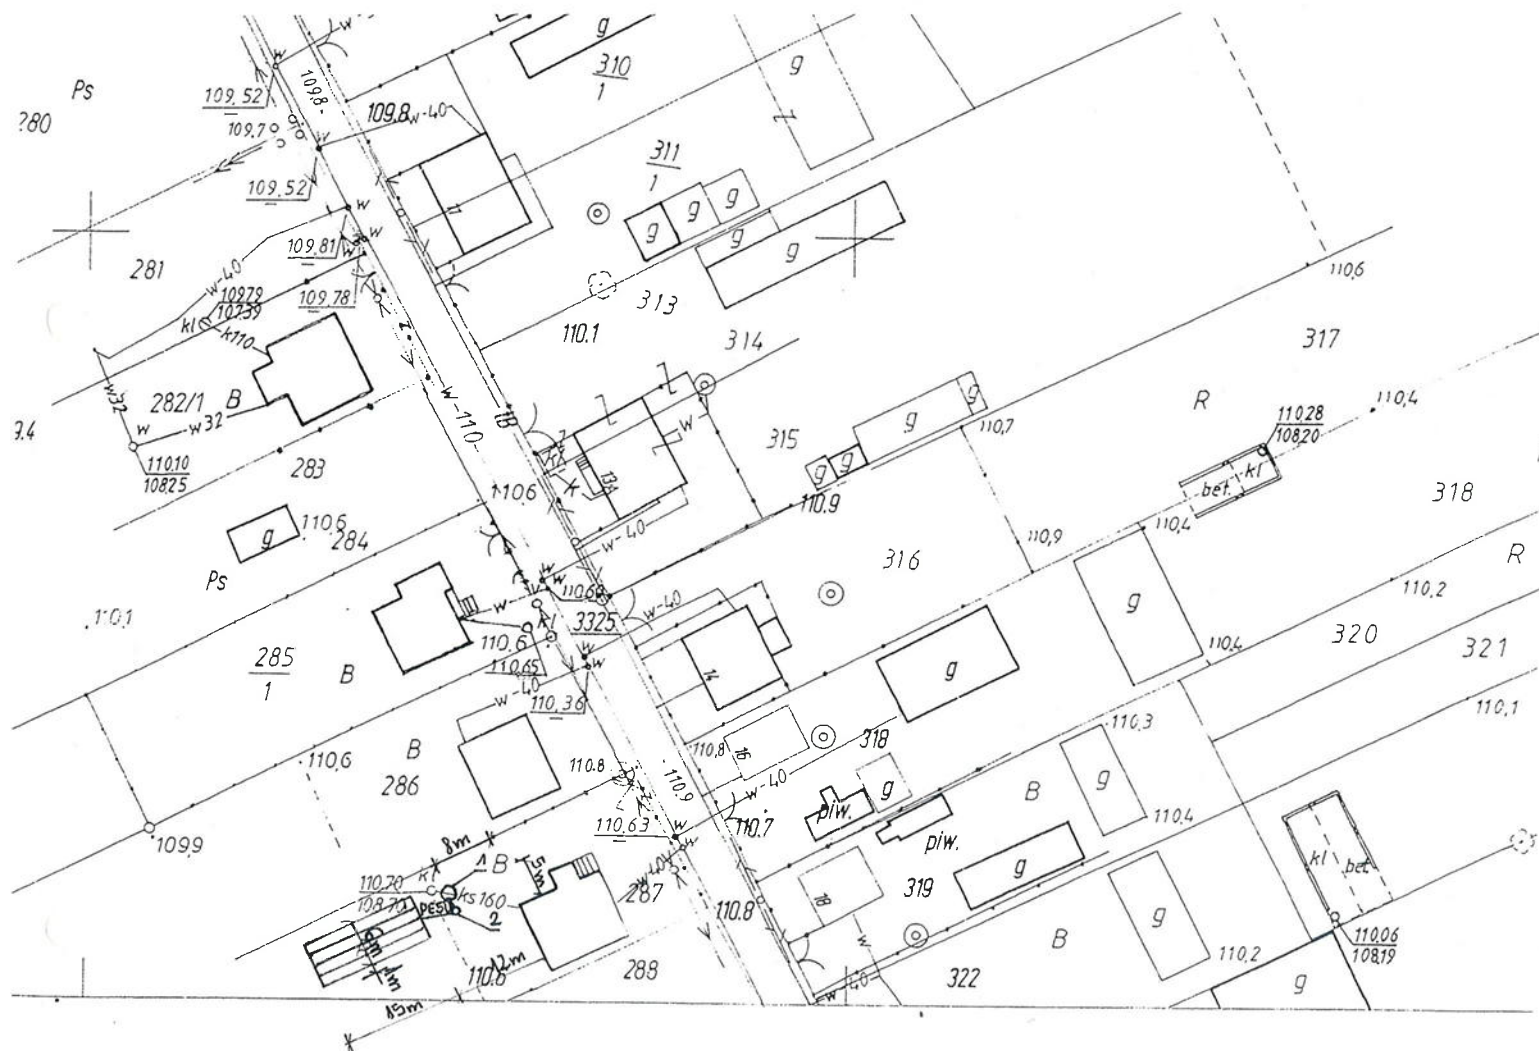



STANISŁAW WYDECKI
Wydział Geodezji, Kartografii, Katastru
i Gospodarki Nieruchomościami
Wykonalność: ...
zestawienie ...
w oparciu o ...
w dniu 03 czer 2007
podpisano 2268-253/2007
podpisano 03 czer 2007
Maków Maz. dnia

[Handwritten signature]

Adam Wydecki
upr. projekt. i kierown. budowy
w branż. sanitarny bez ograniczeń
w woj. mazowieckim PWOS 006

Wycinek z mapy syt- wys. Nr 2268-044
 Nr 2268-092
 Skala 1 : 500 /powiększenie /
 wieś : Retka gm. Płoniawy Bramura
 pow. makowski woj. mazowieckie
 Obiekt : działka nr 323 i 324

symbol	dotyczy
1	Przydomowa oczyszczalnia ścieków
2	Przepompownia ścieków
SN	Studnia nieistniejąca lub do likwidacji
W	Studzienka przepływowa
Zaprojektowano instalację odpowietrzającą poprzez wewnętrzną instalację kanalizacji - do wykonania przez właścicieli posesji we własnym zakresie	

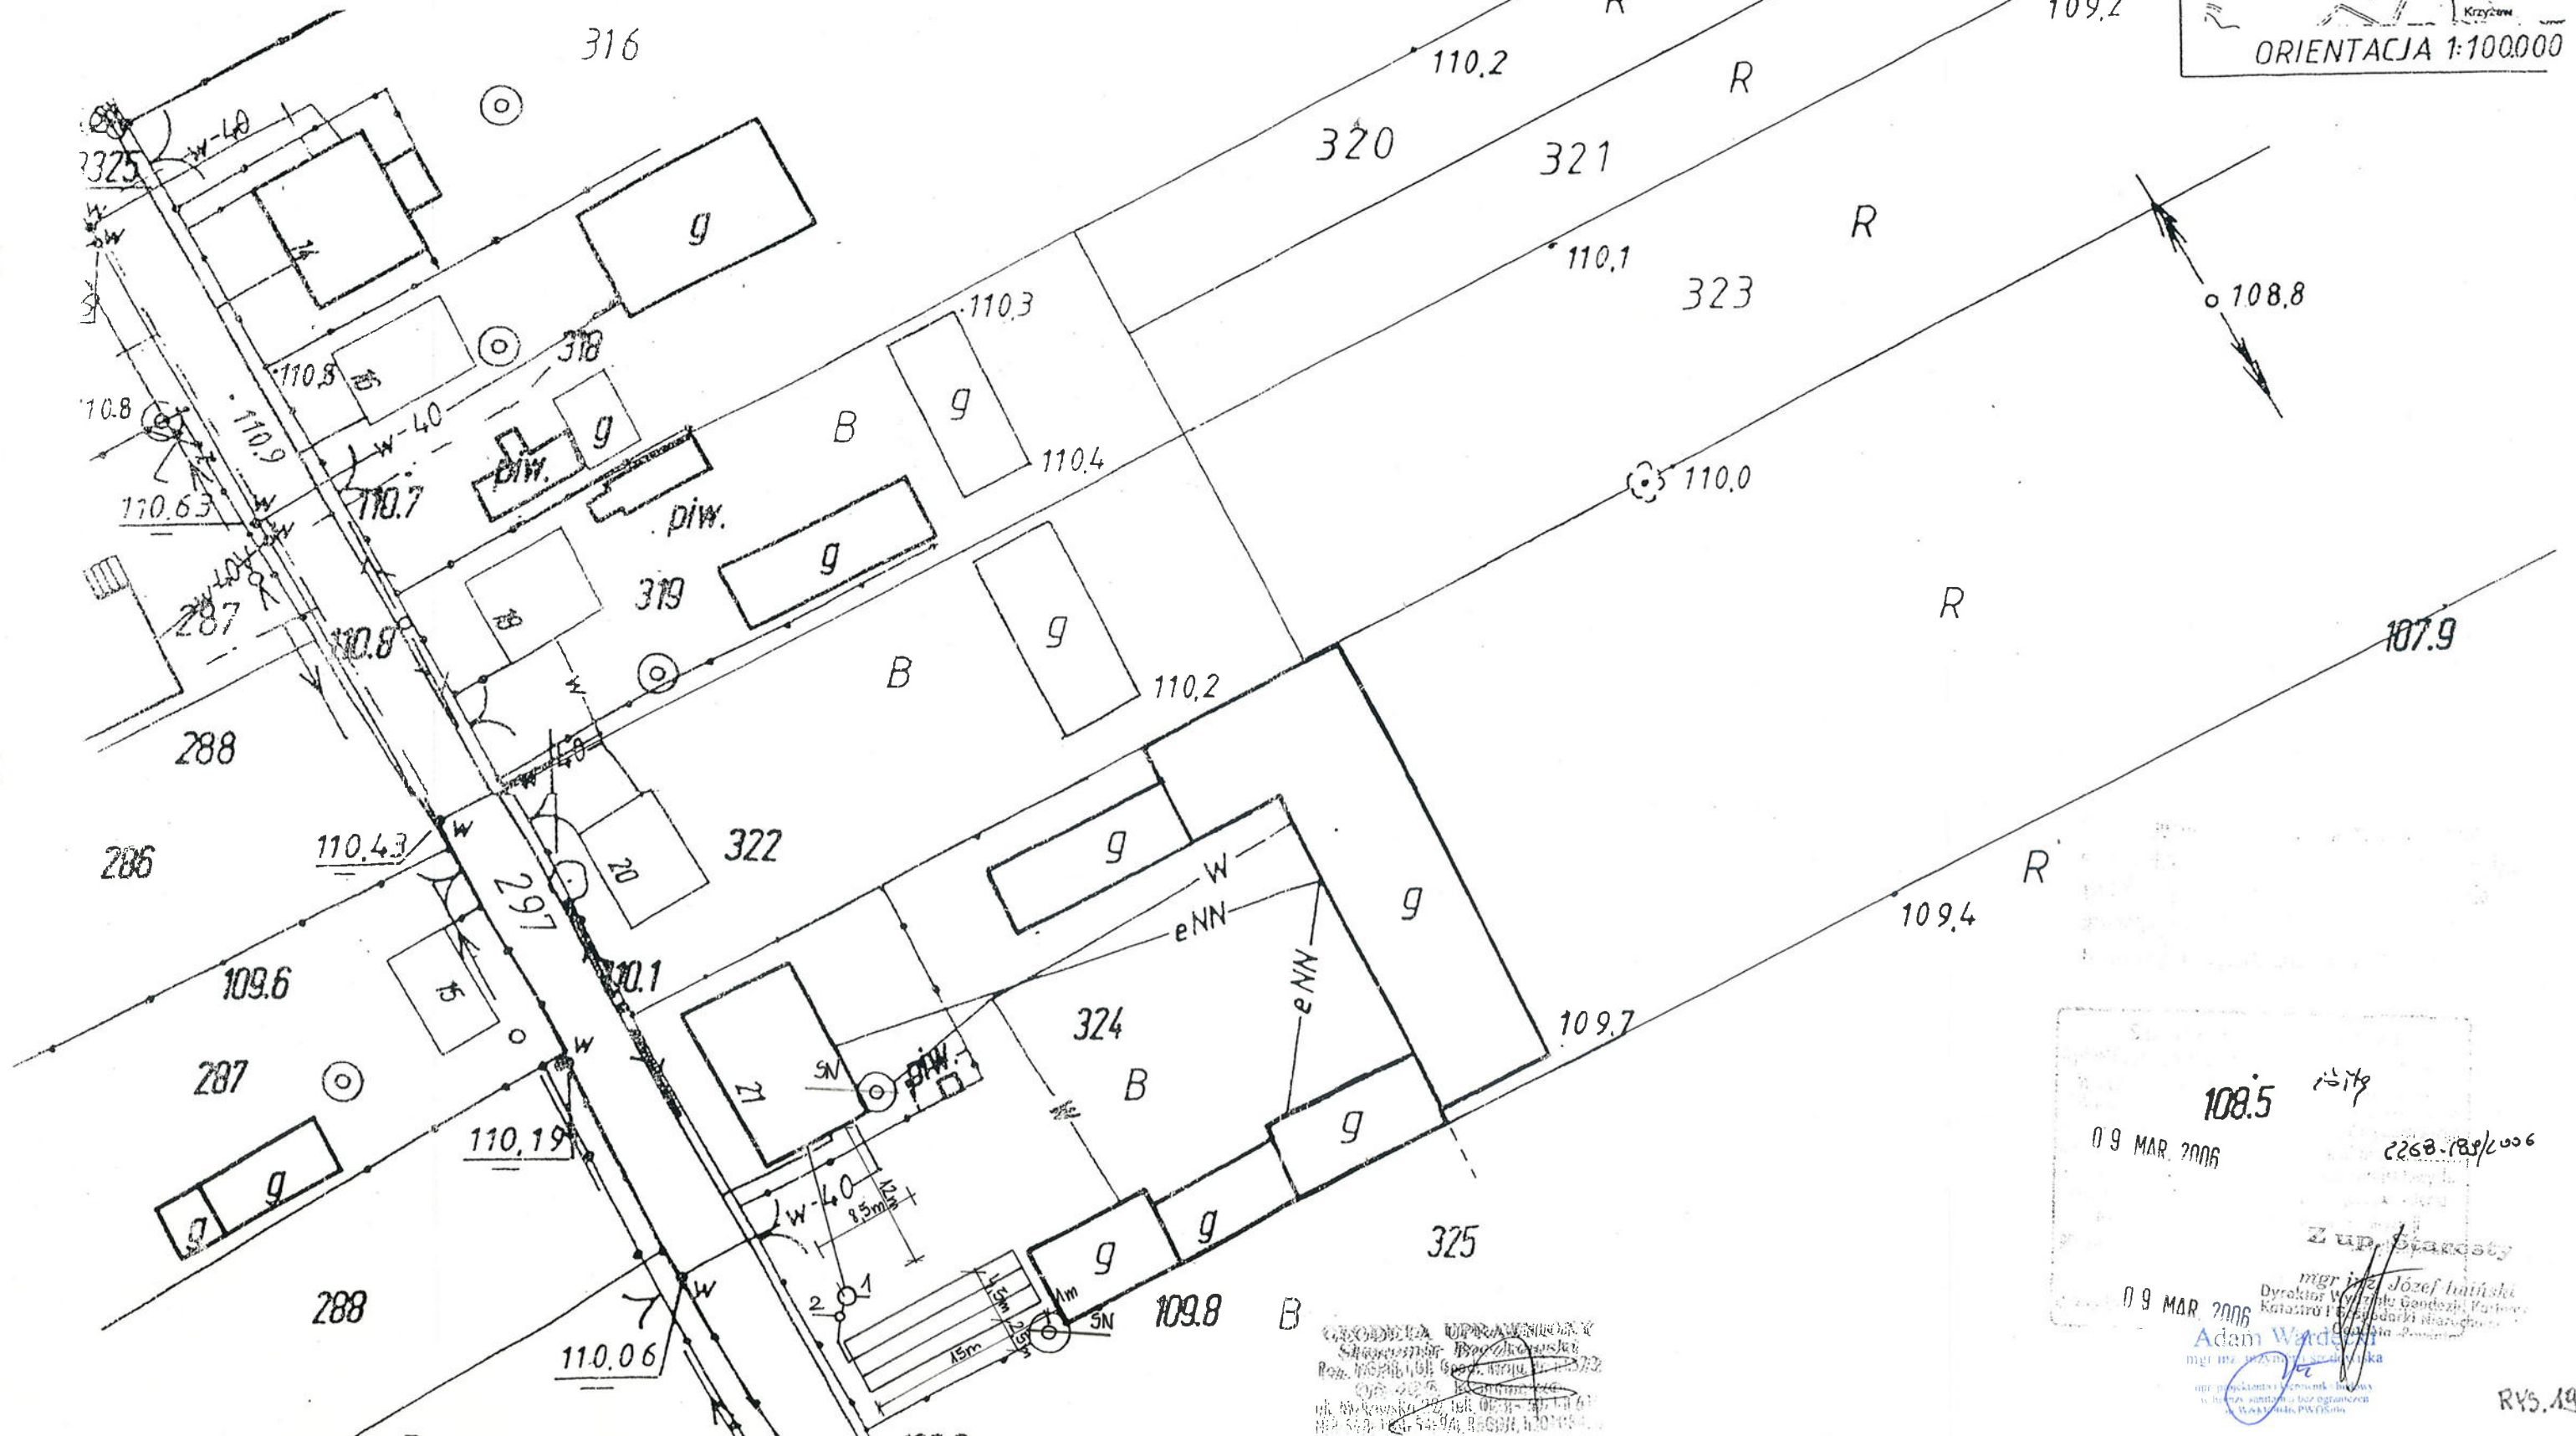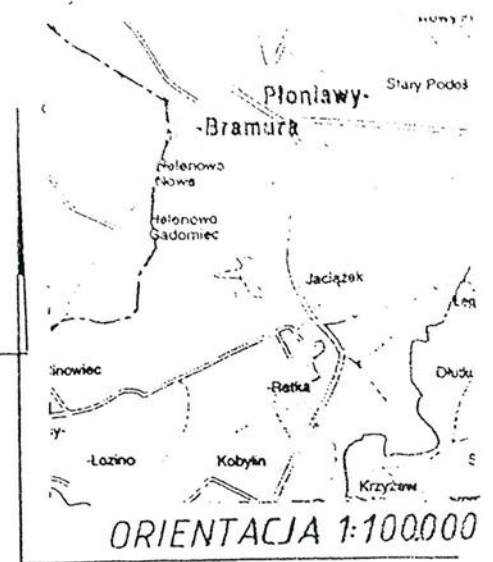

108.5
 09 MAR 2006
 2268-189/2006
 Z up. Starosty
 mgr inż. Józef Jankowski
 Dyrektor Wydziału Geodezji, Planowania
 Katastru i Gospodarki Nieruchomościami
 Adam Wądek
 mgr inż. inżynier
 RYS. 19

 09 MAR 2006
 ul. Makowska 22, tel. 02-81-141-61


STAROSTA MAKOWSKI
Wydział Geodezji, Kartografii, Katastru
i Gospodarki Nieruchomościami
Z up. Starosty
Maków Maz. dnia 15-06-2009

WYCINEK MAPY ZASADNICZEJ Skala 1:1000

symbol	dotyczy
1	Przydomowa oczyszczalnia ścieków
2	Przepompownia ścieków
W	Studnia nieistniejąca lub do likwidacji
W	Studzienka przepływowa
Zaprojektowano instalację odpowietrzającą poprzez wewnętrzną instalację kanalizacji - do wykonania przez właścicieli posesji we własnym zakresie	

STAROSTA MAKOWSKI
Wydział Geodezji, Kartografii, Katastru
i Gospodarki Nieruchomościami
Reprodukcja, rozpowszechnianie
i rozprowadzanie niniejszego dokumentu
wymaga zastrzeżenia o którym mowa
w art. 18 ustawy z dnia 17 maja 1989 r.
(Dz. U. Nr 30, poz. 112 z późn. zmianami)
15-06-2009
Z up. Starosty
/podpis/

mgr inż. Grzegorz Bochenek
Inspektor kontroli dokumentacji
geodezyjnej i kartograficznej

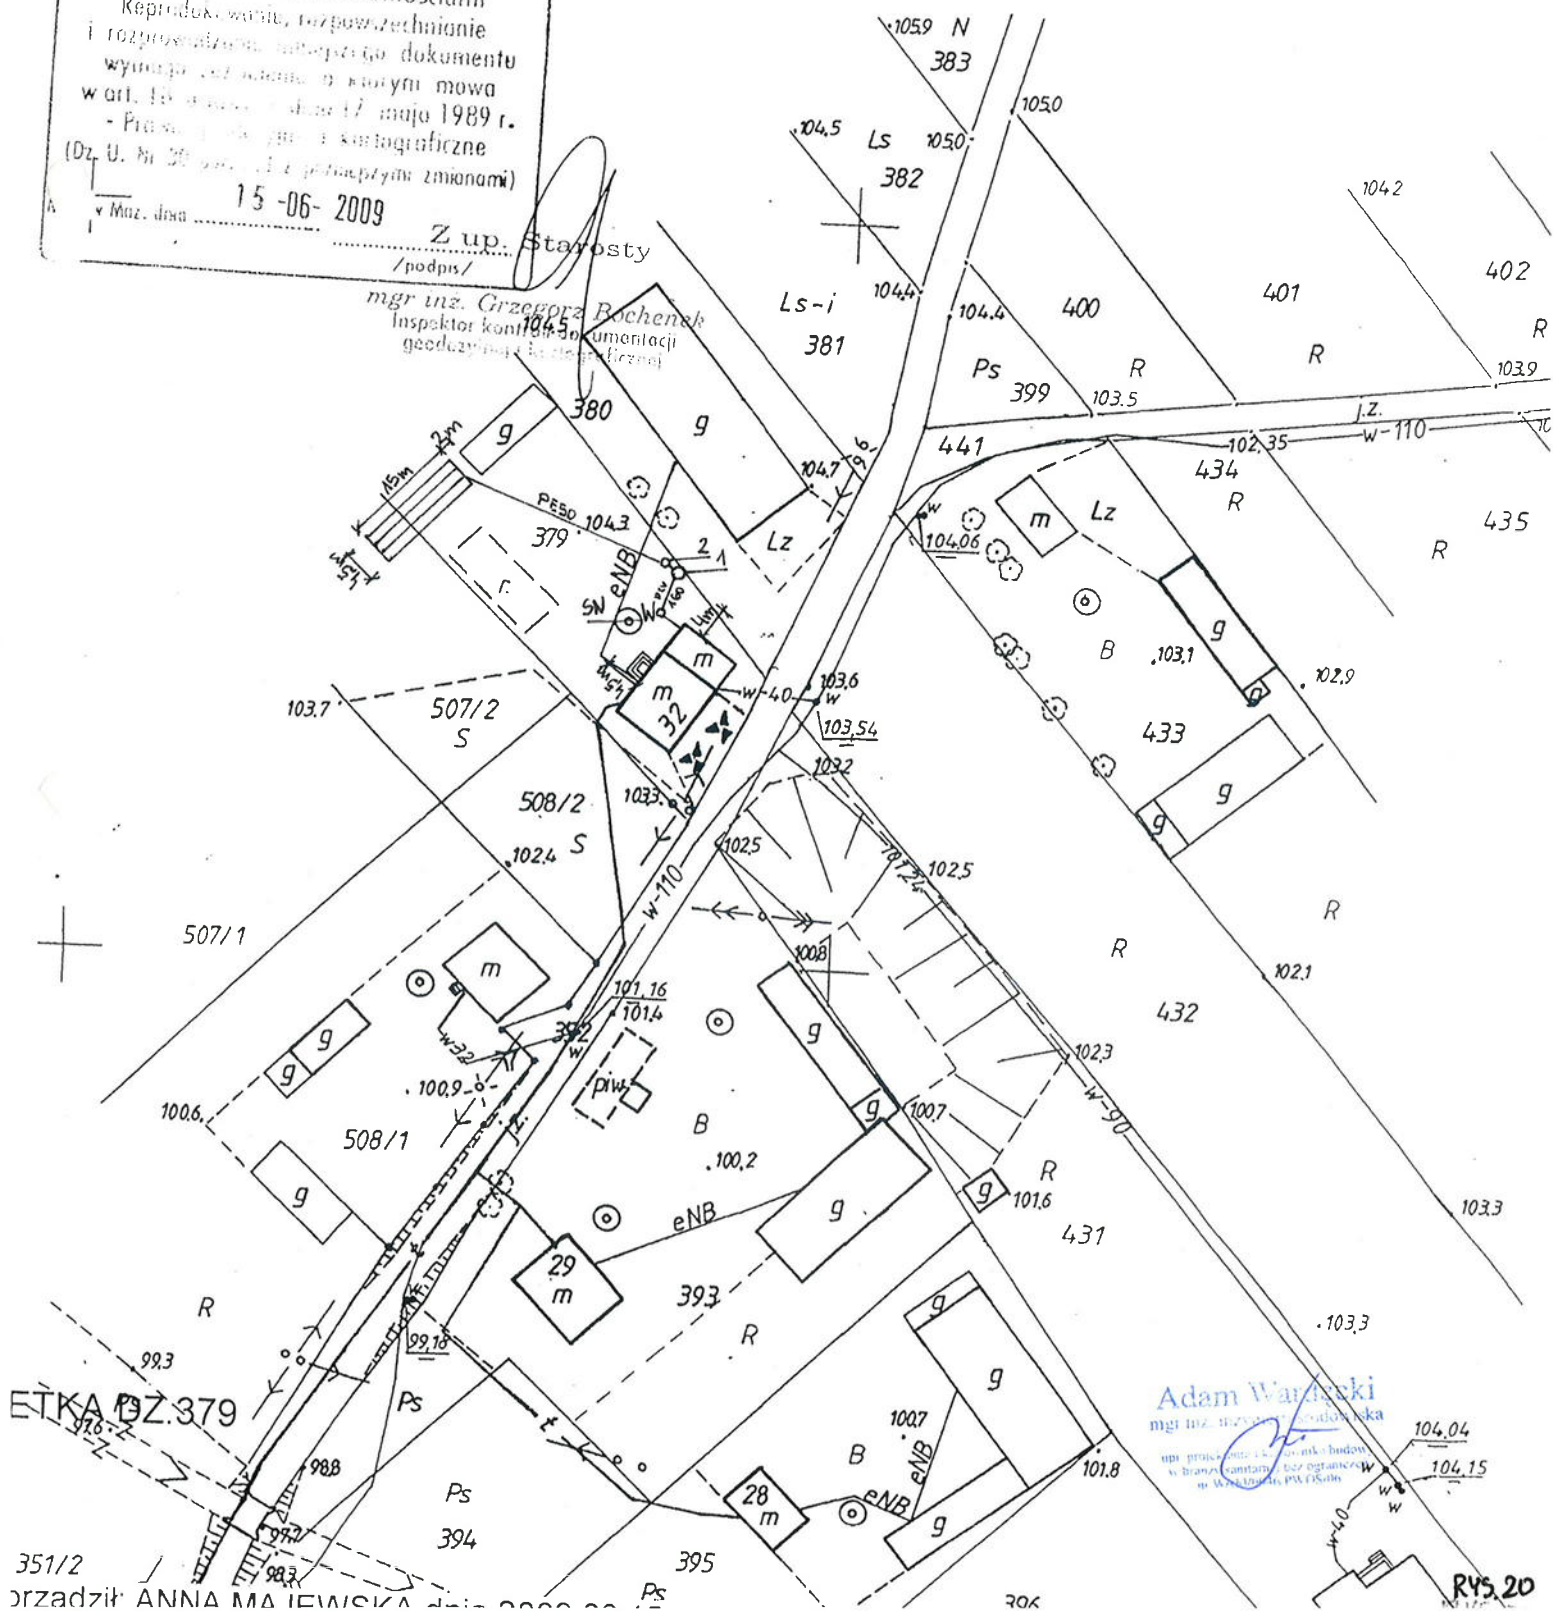

Adam Wajnski
mgr inż. inżynier geodezyjny


mgr inż. inżynier geodezyjny

STAROSTA MAKOWSKI WYCINEK MAPY ZASADNICZEJ
 Wydział Geodezji, Kartografii, Katastru
 i Gospodarki Nieruchomościami
 Reprodukowanie, rozpowszechnianie
 i rozprowadzanie niniejszego dokumentu
 wymaga zezwolenia, o którym mowa
 w art. 18 ustawy z dnia 17 maja 1989 r.
 - Prawo geodezyjne i kartograficzne
 (Dz. U. Nr 30 poz. 153 z późniejszymi zmianami)
 Maków Maz. dnia 16-06-2009.....Z. Starosta
 /podpis/

STAROSTA MAKOWSKI WYCINEK MAPY ZASADNICZEJ
 Skala 1:1000
 Wydział Geodezji, Kartografii, Katastru
 i Gospodarki Nieruchomościami
 Poświadczam, że zgodność niniejszej mapy z oryginałem
 przyjętym do państwowego zasobu geodezyjnego
 i kartograficznego w dniu 16-06-2009
 i zaświadczam, że może służyć do celów projektowych.
 2268/081
 Maków Maz. dnia 16-06-2009.....Z. Starosta
 /podpis/

mgr inż. Grzegorz Bochenek
 Inspektor kontroli dokumentacji
 geodezyjnej i kartograficznej

mgr inż. Grzegorz Bochenek
 Inspektor kontroli dokumentacji
 geodezyjnej i kartograficznej

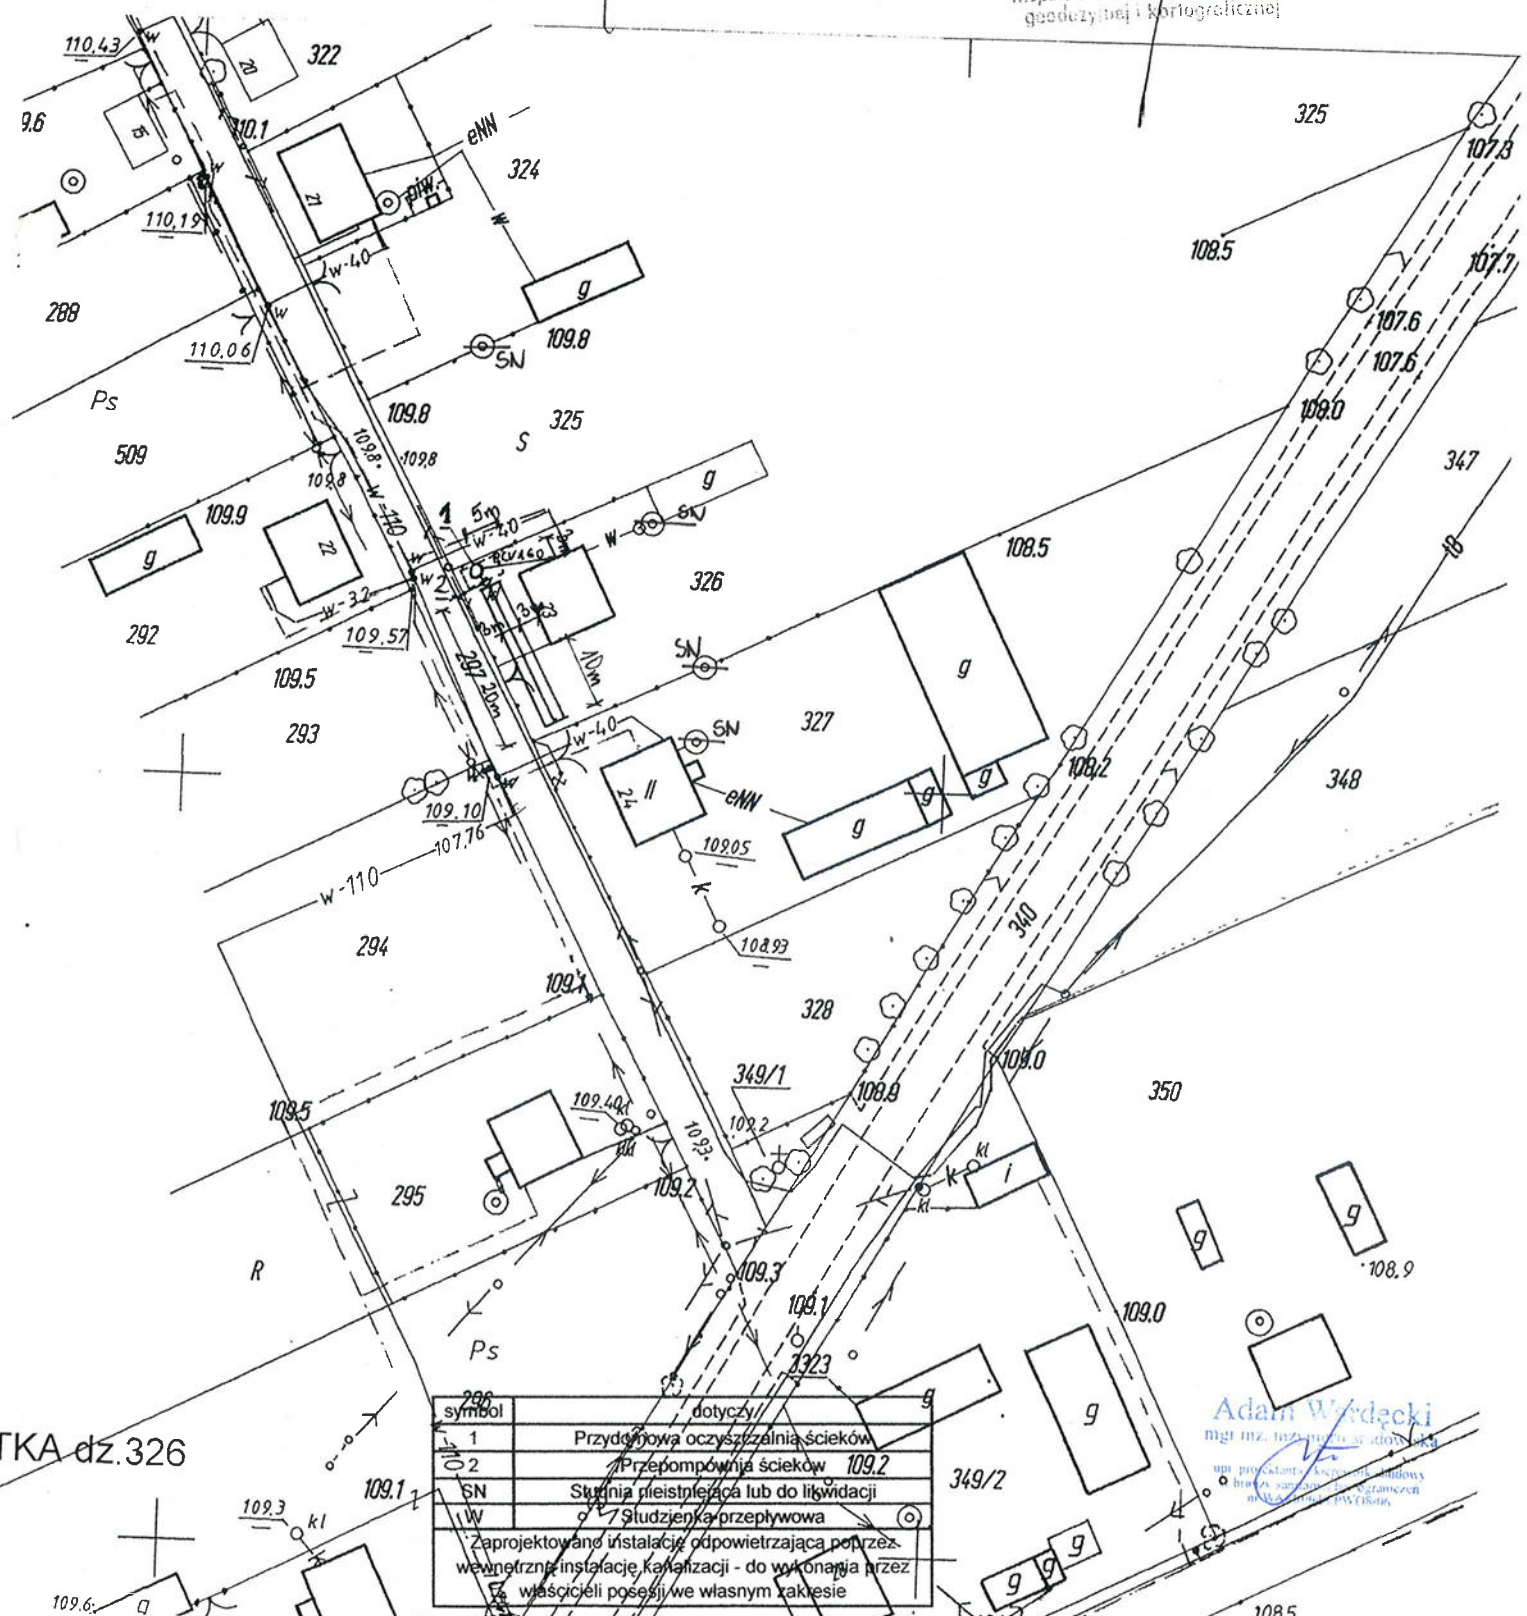

symbol	dotyczy
1	Przydomowa oczyszczalnia ścieków
2	Przepompownia ścieków
W	Studzienka przepływowa

Zaprojektowano instalację odpowietrzającą poprzez
 wewnętrzną instalację kanalizacji - do wykonania przez
 właścicieli posesji we własnym zakresie

Adam Władęcki
 mgr inż. inżynier geodeta
 upr. projektanta i kierownika budowy

TKA dz.326

Obiekt : działka nr 323 i 324

Zaprojektowano instalację odpowietrzającą poprzez wewnętrzną instalację kanalizacji - do wykonania przez właścicieli posesji we własnym zakresie




po pomiarze inwentaryzacyjnym

Wieś : RETKA

Powiat: makowski


Woj.: mazowieckie

symbol	dotyczy
1	Przydomowa oczyszczalnia ścieków
2	Przepompownia ścieków
SN	Studnia nieistniejąca lub do likwidacji
W	Studzienka przepływowa
Zaprojektowano instalację odpowietrzającą poprzez wewnętrzną instalację kanalizacji - do wykonania przez właścicieli posesji we własnym zakresie	

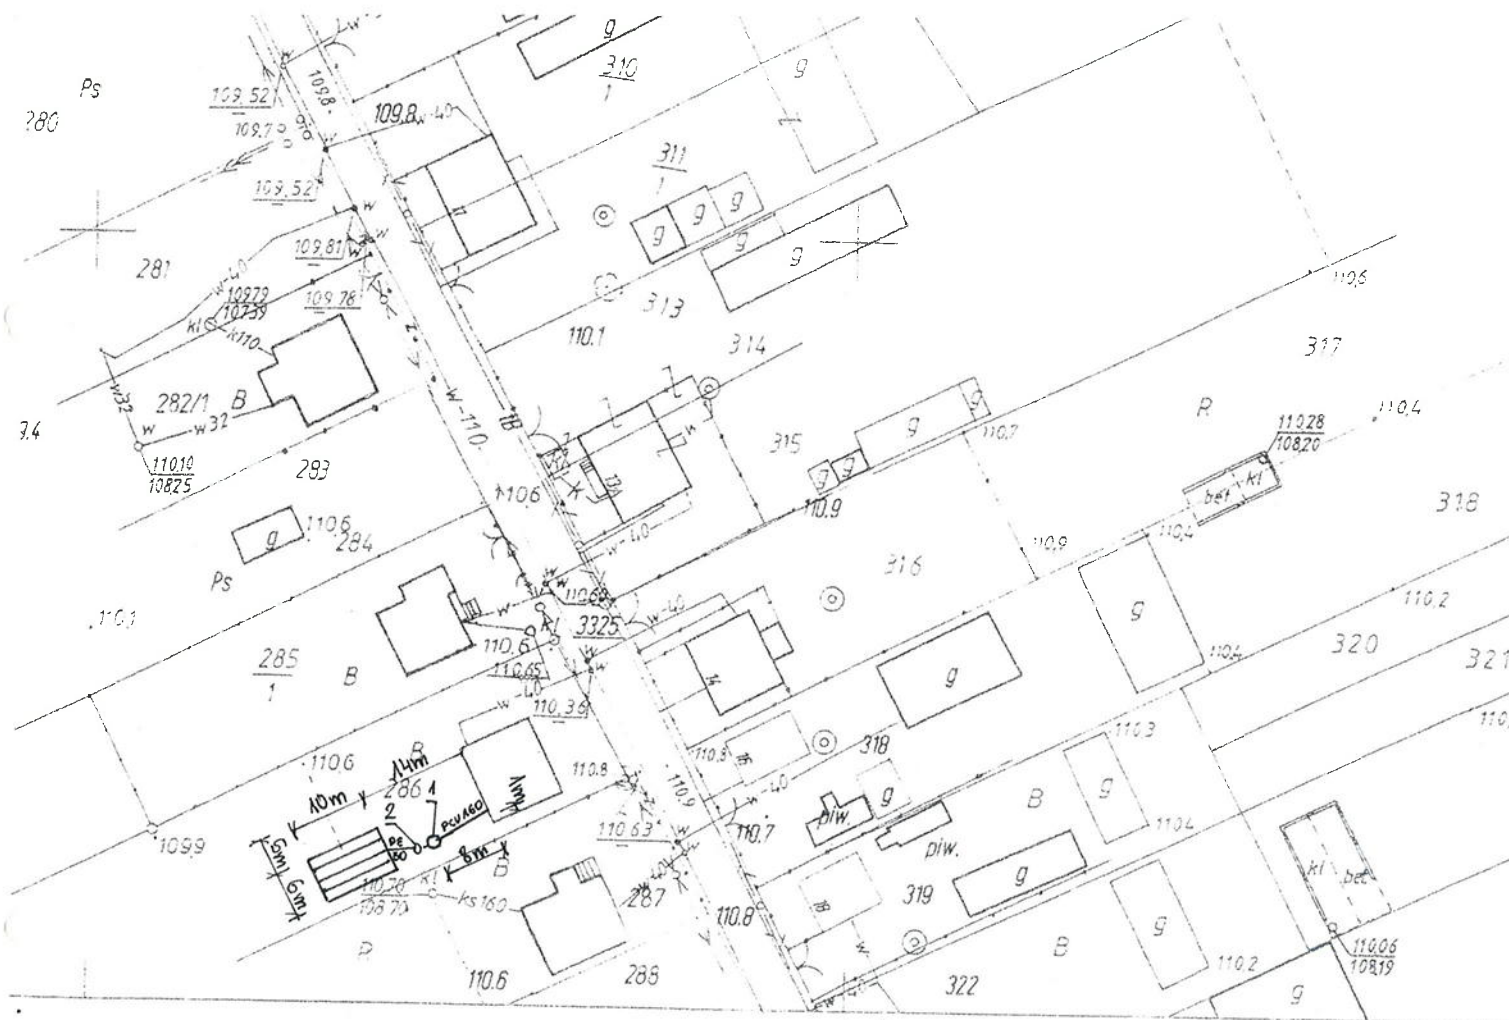[illegible]

Adam Wardecki
mgr inż. inżynier środowiska
upr. projektanta i kierownika budowy
w branżach sanitarnych i bez ograniczeń
nr WAK100446, PW.050m

symbol	dotyczy
1	Przydomowa oczyszczalnia ścieków
2	Przepompownia ścieków
SN	Studnia nieistniejąca lub do likwidacji
W	Studzienka przepływowa
Zaprojektowano instalację odpowietrzającą poprzez wewnętrzną instalację kanalizacji - do wykonania przez właścicieli posesji we własnym zakresie	

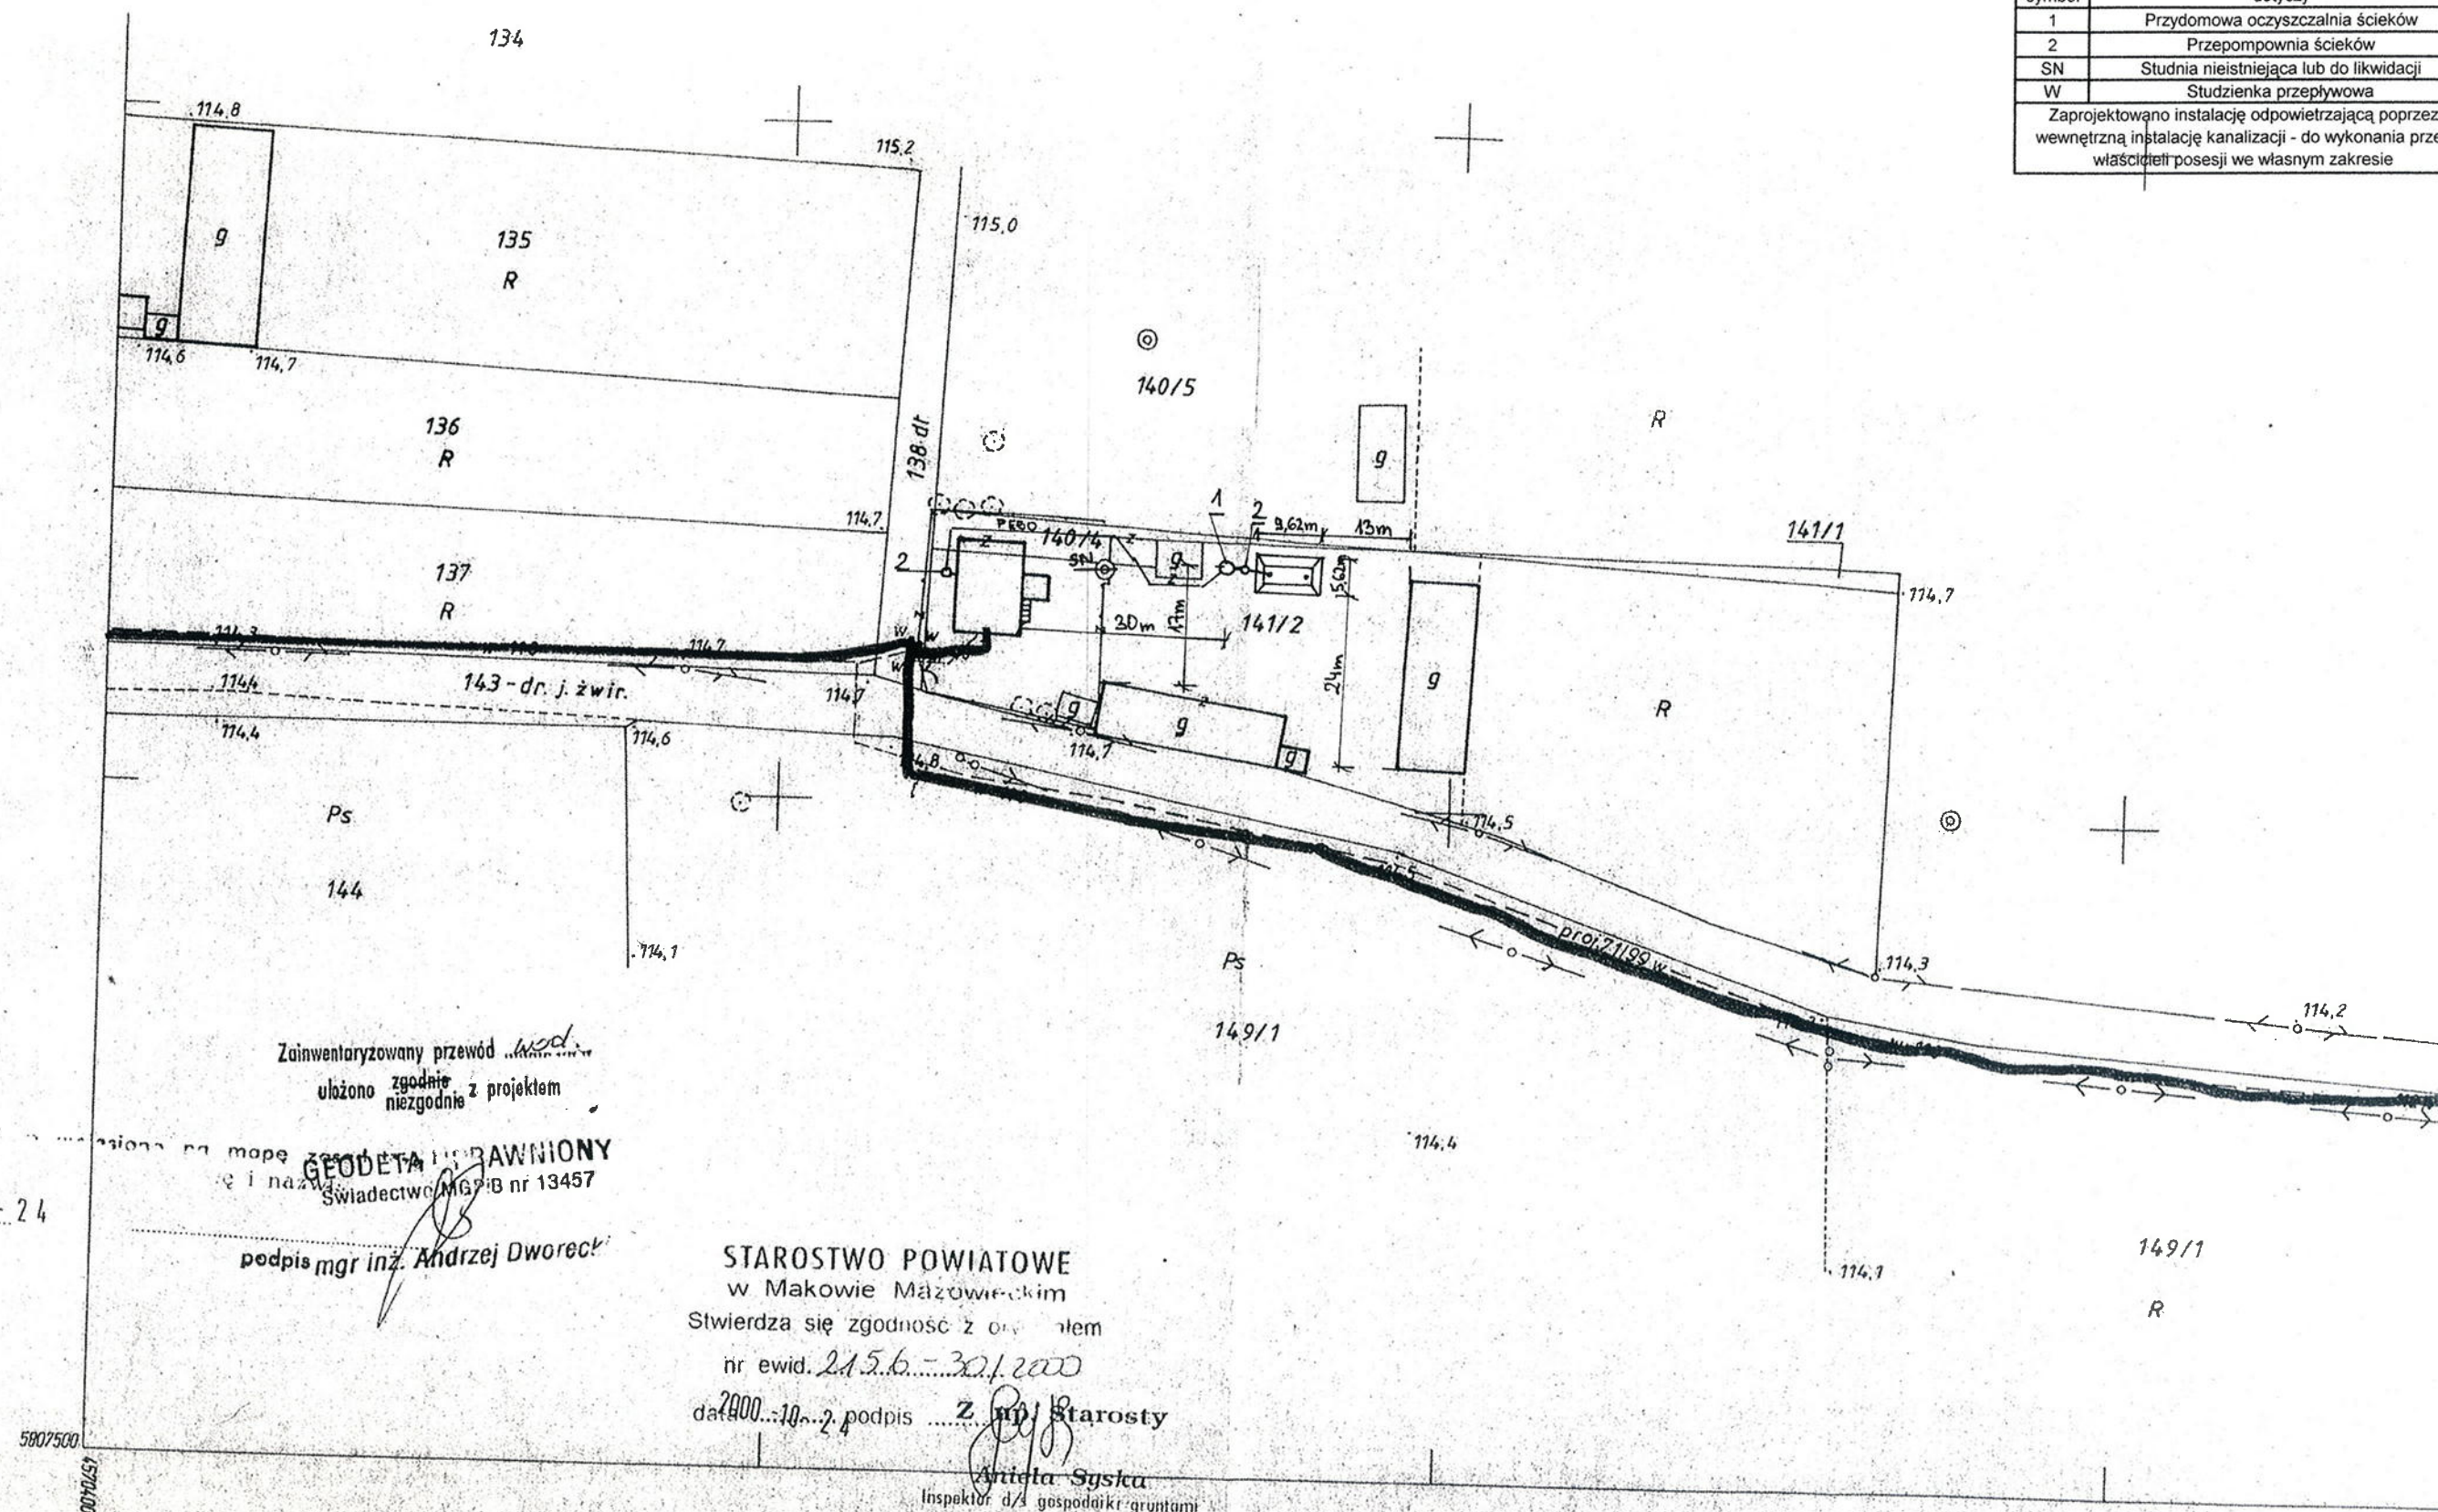

243.342.122
1 : 1000

MAPA ZASADNICZA

Założona w r. 1995 przez

WOJEWODZKIE BIURO GEODEZJI I TERENÓW ROLNYCH
W OSTROŁECIE R.D. W PRZASNYSZU

Kierownik Roboty
(Czaplicki)

Kierownik R.D.
Janusz Jaderko

Przasnysz 1995.05.31

dla potrzeb własnych
w biurze geodezyjnym
w Przasnyszu, ul. Długa
10-12, 05-110 Przasnysz

R45.24

WYCINEK MAPY ZASADNICZEJ Nr 2156/123

SKALA 1:1000

(po inwentaryzacji powykonawczej)

Obiekt: działka nr 124/2, 195


Obręb: ROGOWO

Gmina: Płoniawy-Bramura

Powiat: makowski

Woj. mazowieckie

symbol	dotyczy
1	Przydomowa oczyszczalnia ścieków
2	Przepompownia ścieków
SN	Studnia nieistniejąca lub do likwidacji
W	Studzienka przepływowa
Zaprojektowano instalację odpowietrzającą poprzez wewnętrzną instalację kanalizacji - do wykonania przez właścicieli posesji w własnym zakresie	

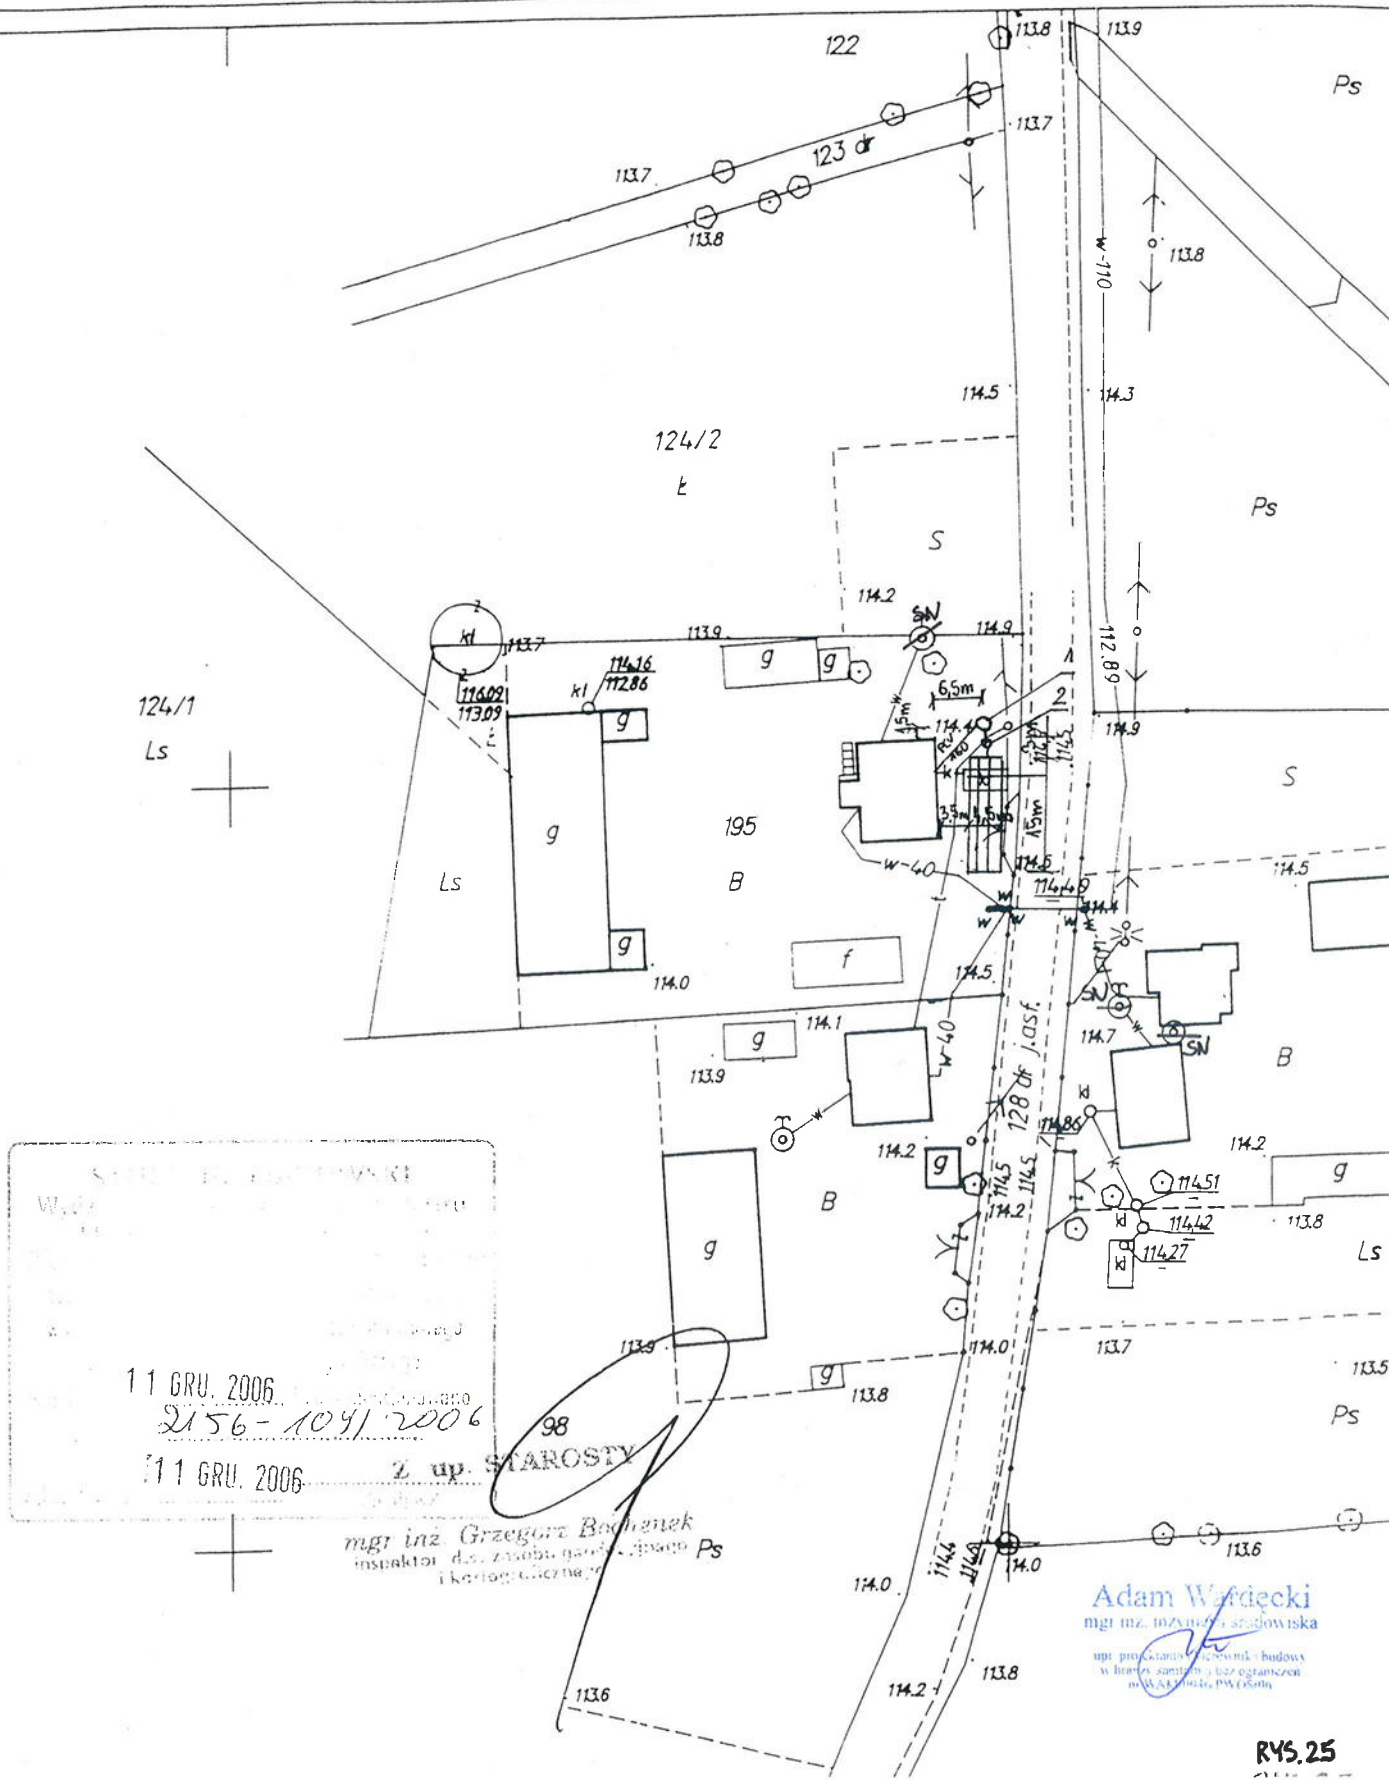

WYCINEK MAPY ZASADNICZEJ Nr 2156/073, 2156/121

SKALA 1:1000

(po inwentaryzacji powykonawczej)

Obiekt: działka nr 52

Obręb: ROGOWO

Gmina: Płoniawy-Bramura


Powiat: makowski

Woj. mazowieckie

symbol	dotyczy
1	Przydomowa oczyszczalnia ścieków
2	Przepompownia ścieków
SN	Studnia nieistniejąca lub do likwidacji
W	Studzienka przepływowa
Zaprojektowano instalację odpowietrzającą poprzez wewnętrzną instalację kanalizacji - do wykonania przez właścicieli posesji we własnym zakresie	

GEODETA UPRAWNIONY
Świadectwo GKG Nr 17688
inż. Adam Wądek

06-200 Mierów, ul. Leśna 5
tel. 029-717231, 0-506 763 409

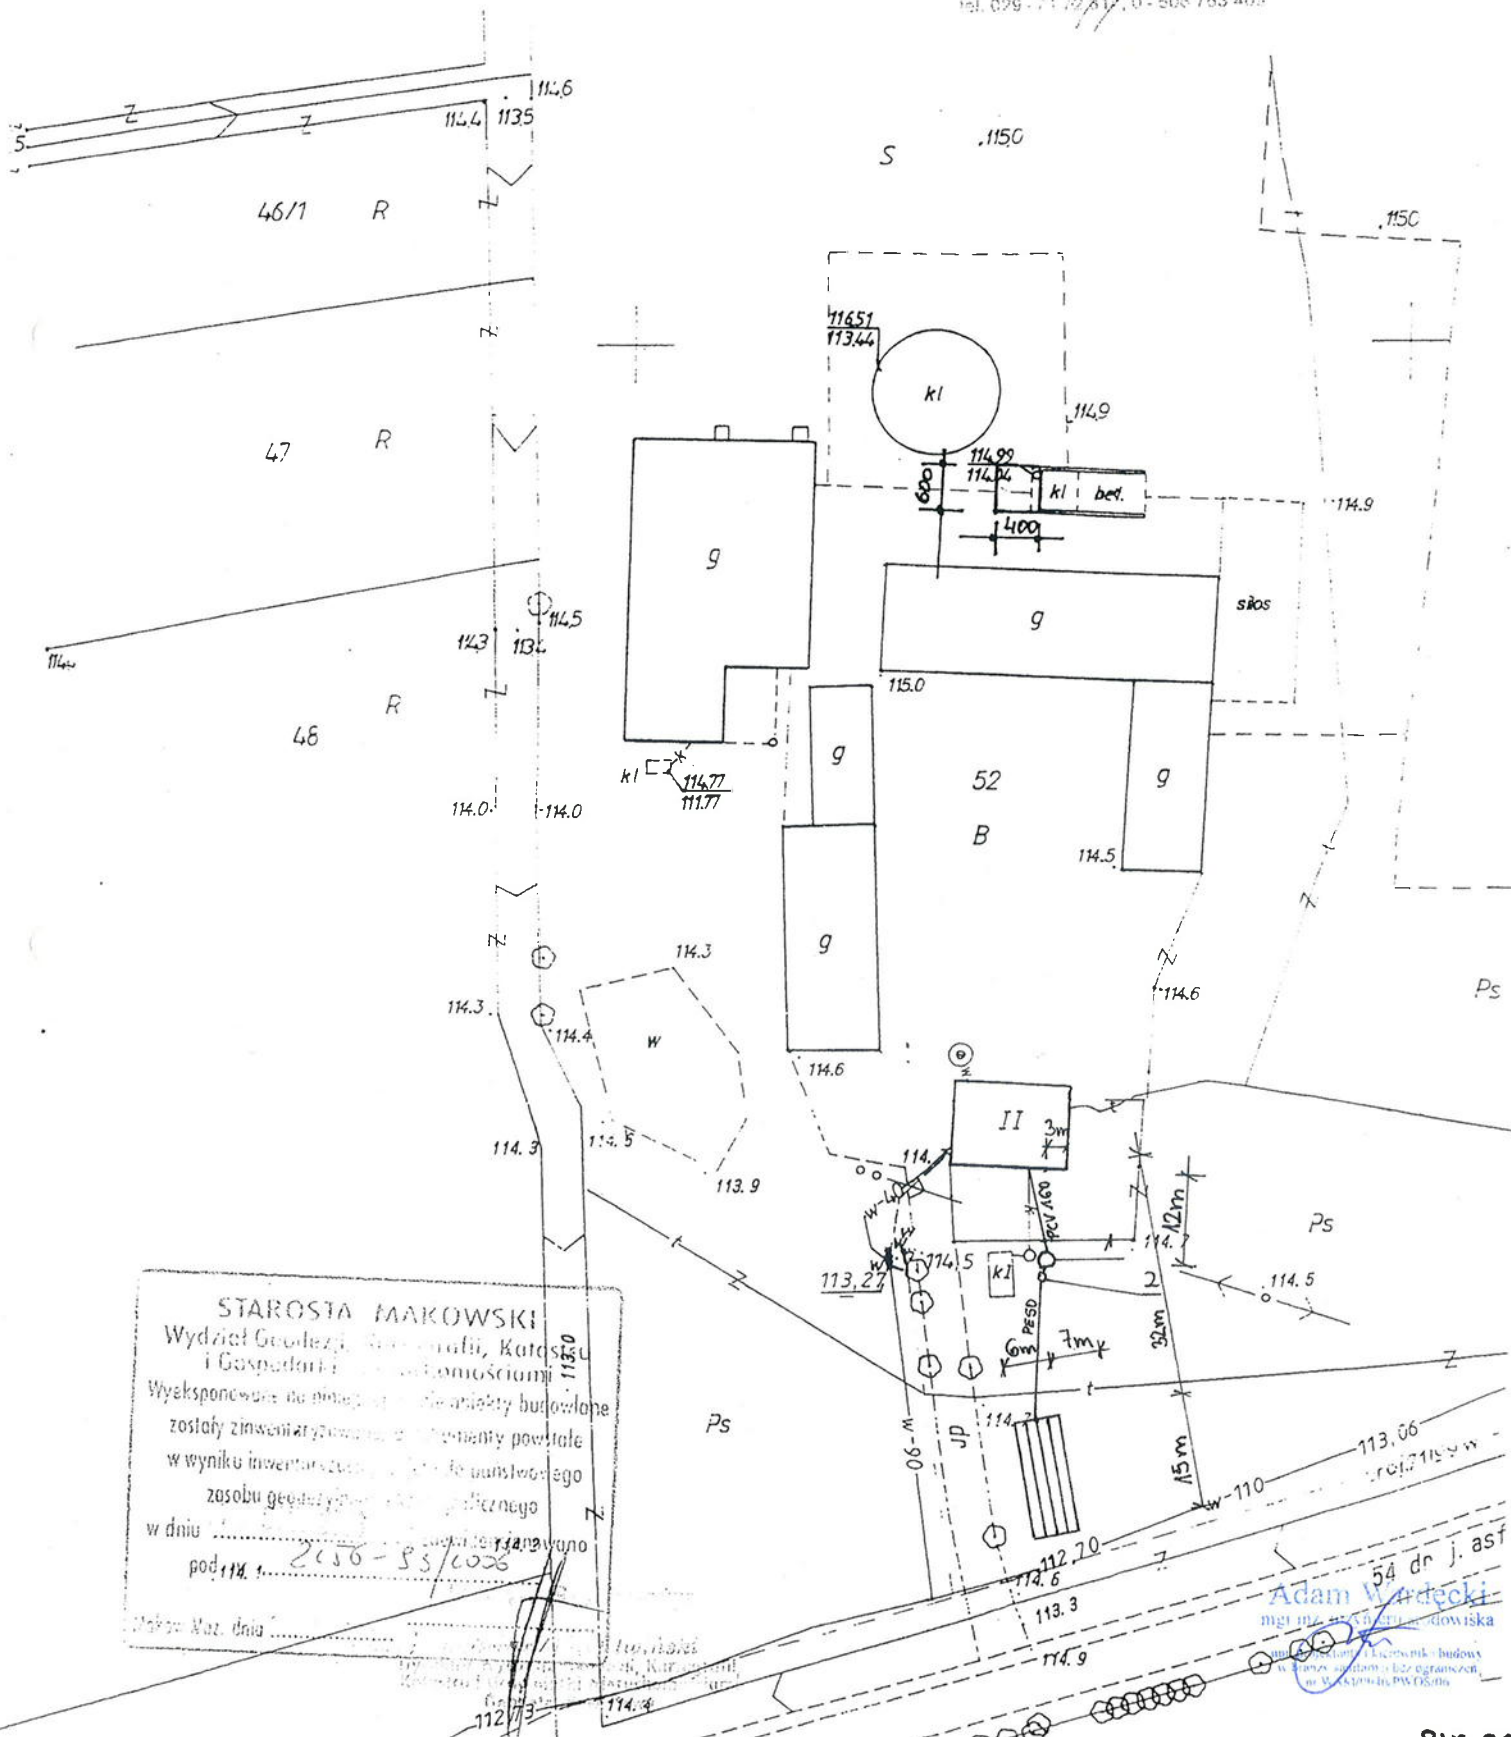

STAROSTA MAKOWSKI

Wydział Geodezji, Katastru, Rolnictwa i Gospodarki




Maków Maz. dnia

ciniek mapy syt.-wys. Nr 2156/064,2156/073
SKALA 1:500

jekt: działka nr 43
ręb: ROGOWO
ina: Płoniawy-Bramura
wiat: makowski
j. mazowieckie

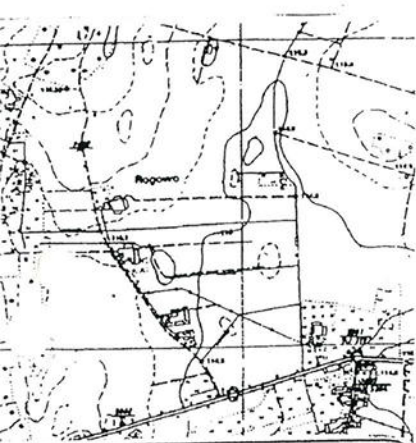

ORIENTACJA 1: 25000

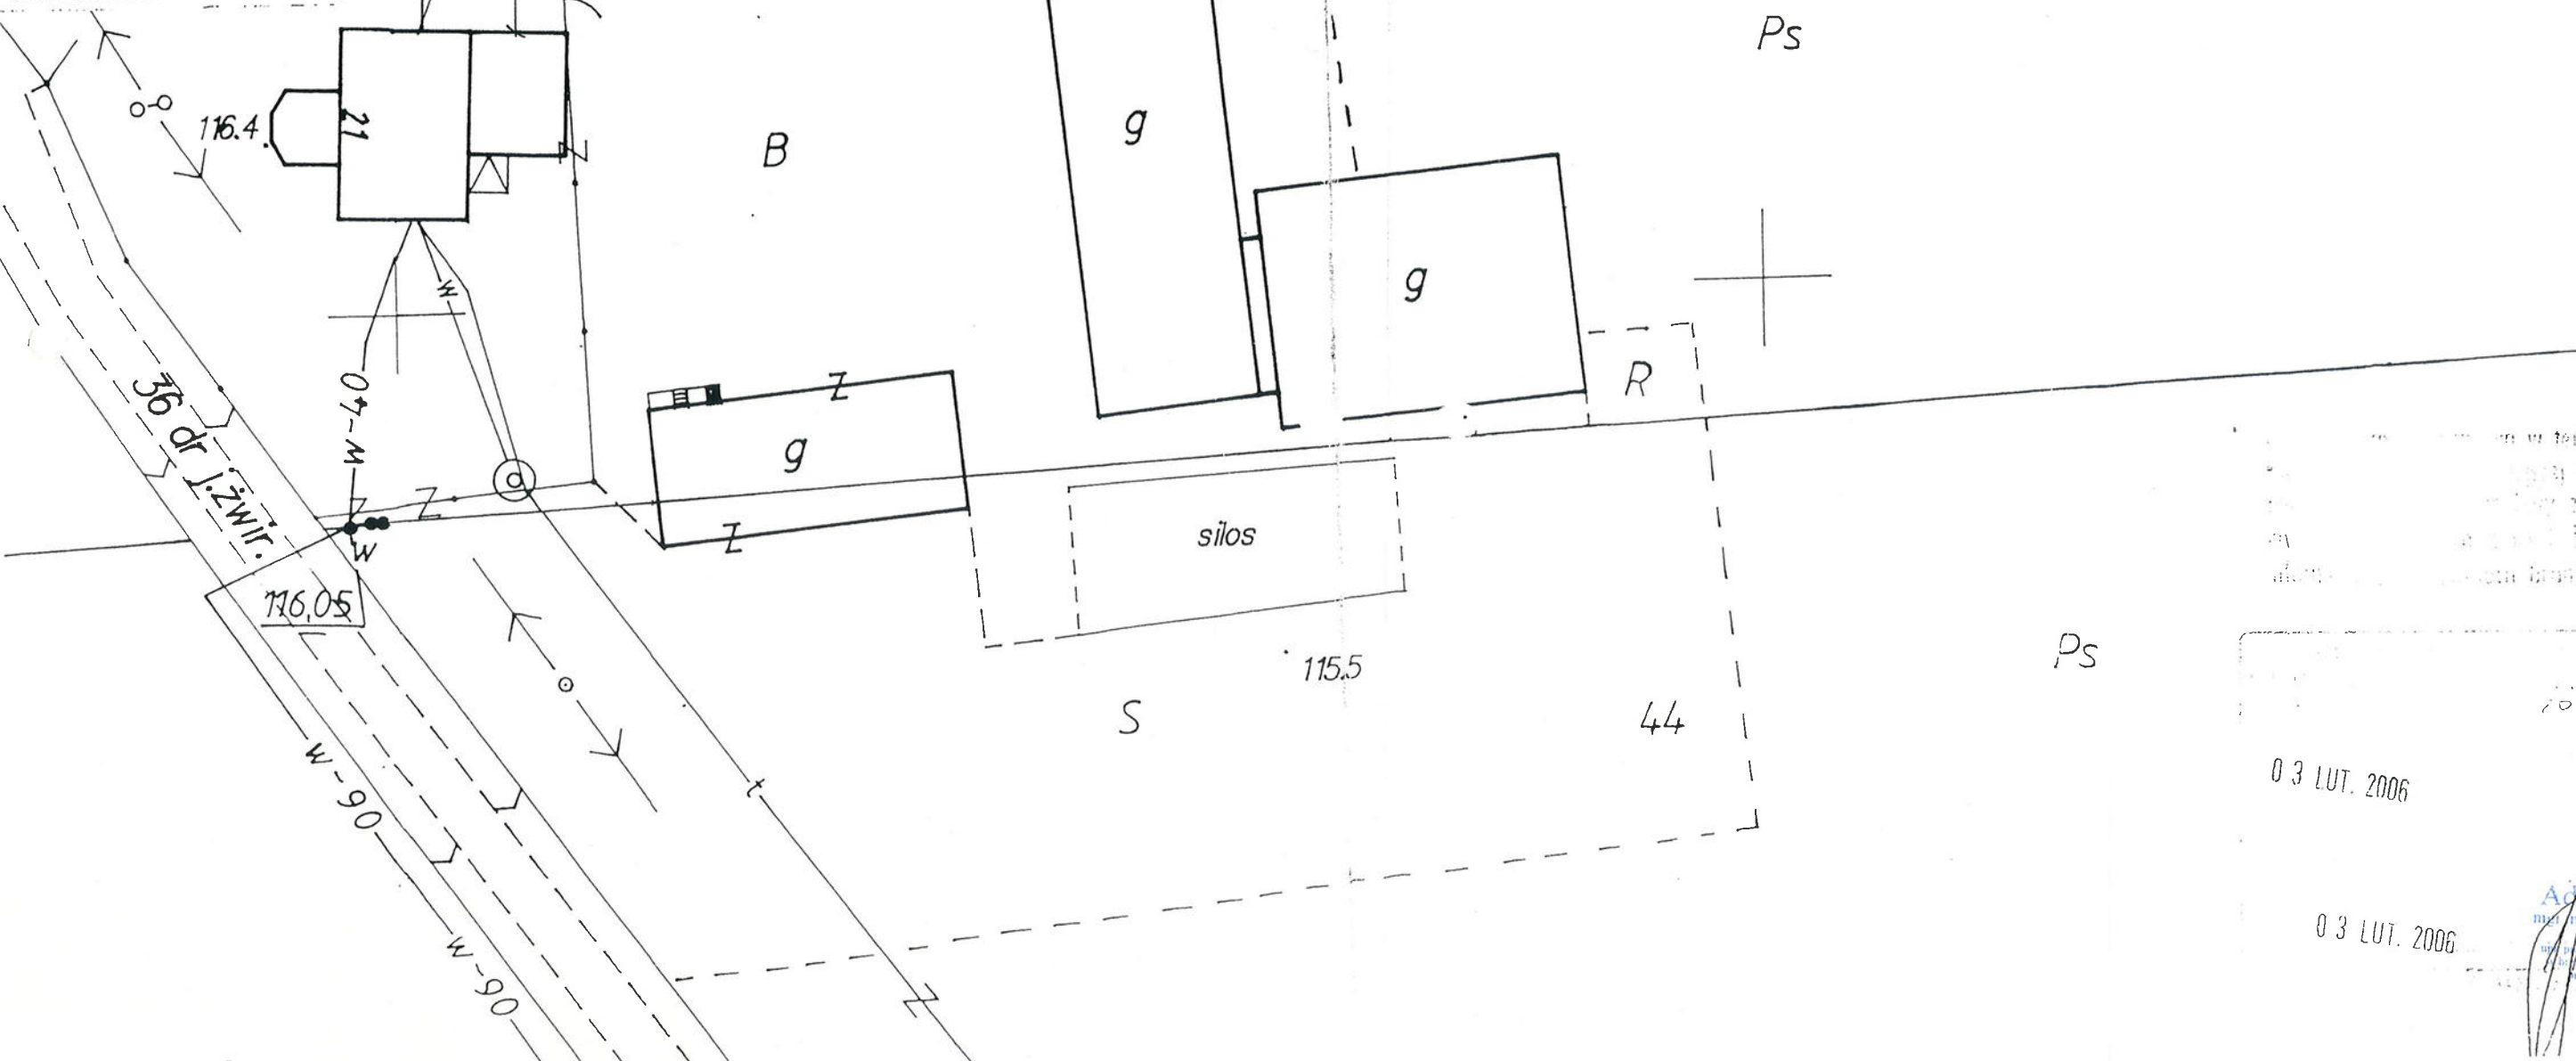


symbol	dotyczy
1	Przydomowa oczyszczalnia ścieków
2	Przepompownia ścieków
SN	Studnia nieistniejąca lub do likwidacji
W	Studzienka przepływowa

Zaprojektowano instalację odpowietrzającą poprzez wewnętrzną instalację kanalizacji - do wykonania przez właścicieli posesji we własnym zakresie

03 LUT. 2006

2170-H/00

03 LUT. 2006

Adam Wajdecki

WYCINEK MAPY ZASADNICZEJ Nr 2156/121,2156/122

SKALA 1:1000

(po inwentaryzacji powykonawczej)

Obiekt: działka nr 131

Obręb: ROGOWO

Gmina: Płoniawy-Bramura


Powiat: makowski

Woj. mazowieckie

52/1

GEOD. I. A. UPR. W. R. A.
S. I. A. G. G. K. Nr 17855
inż. Adam Bortński 114.95

06-200 Maków Maz. ul. Lesna 5
tel. 029 - 71 72 314, 0 - 506 763 406

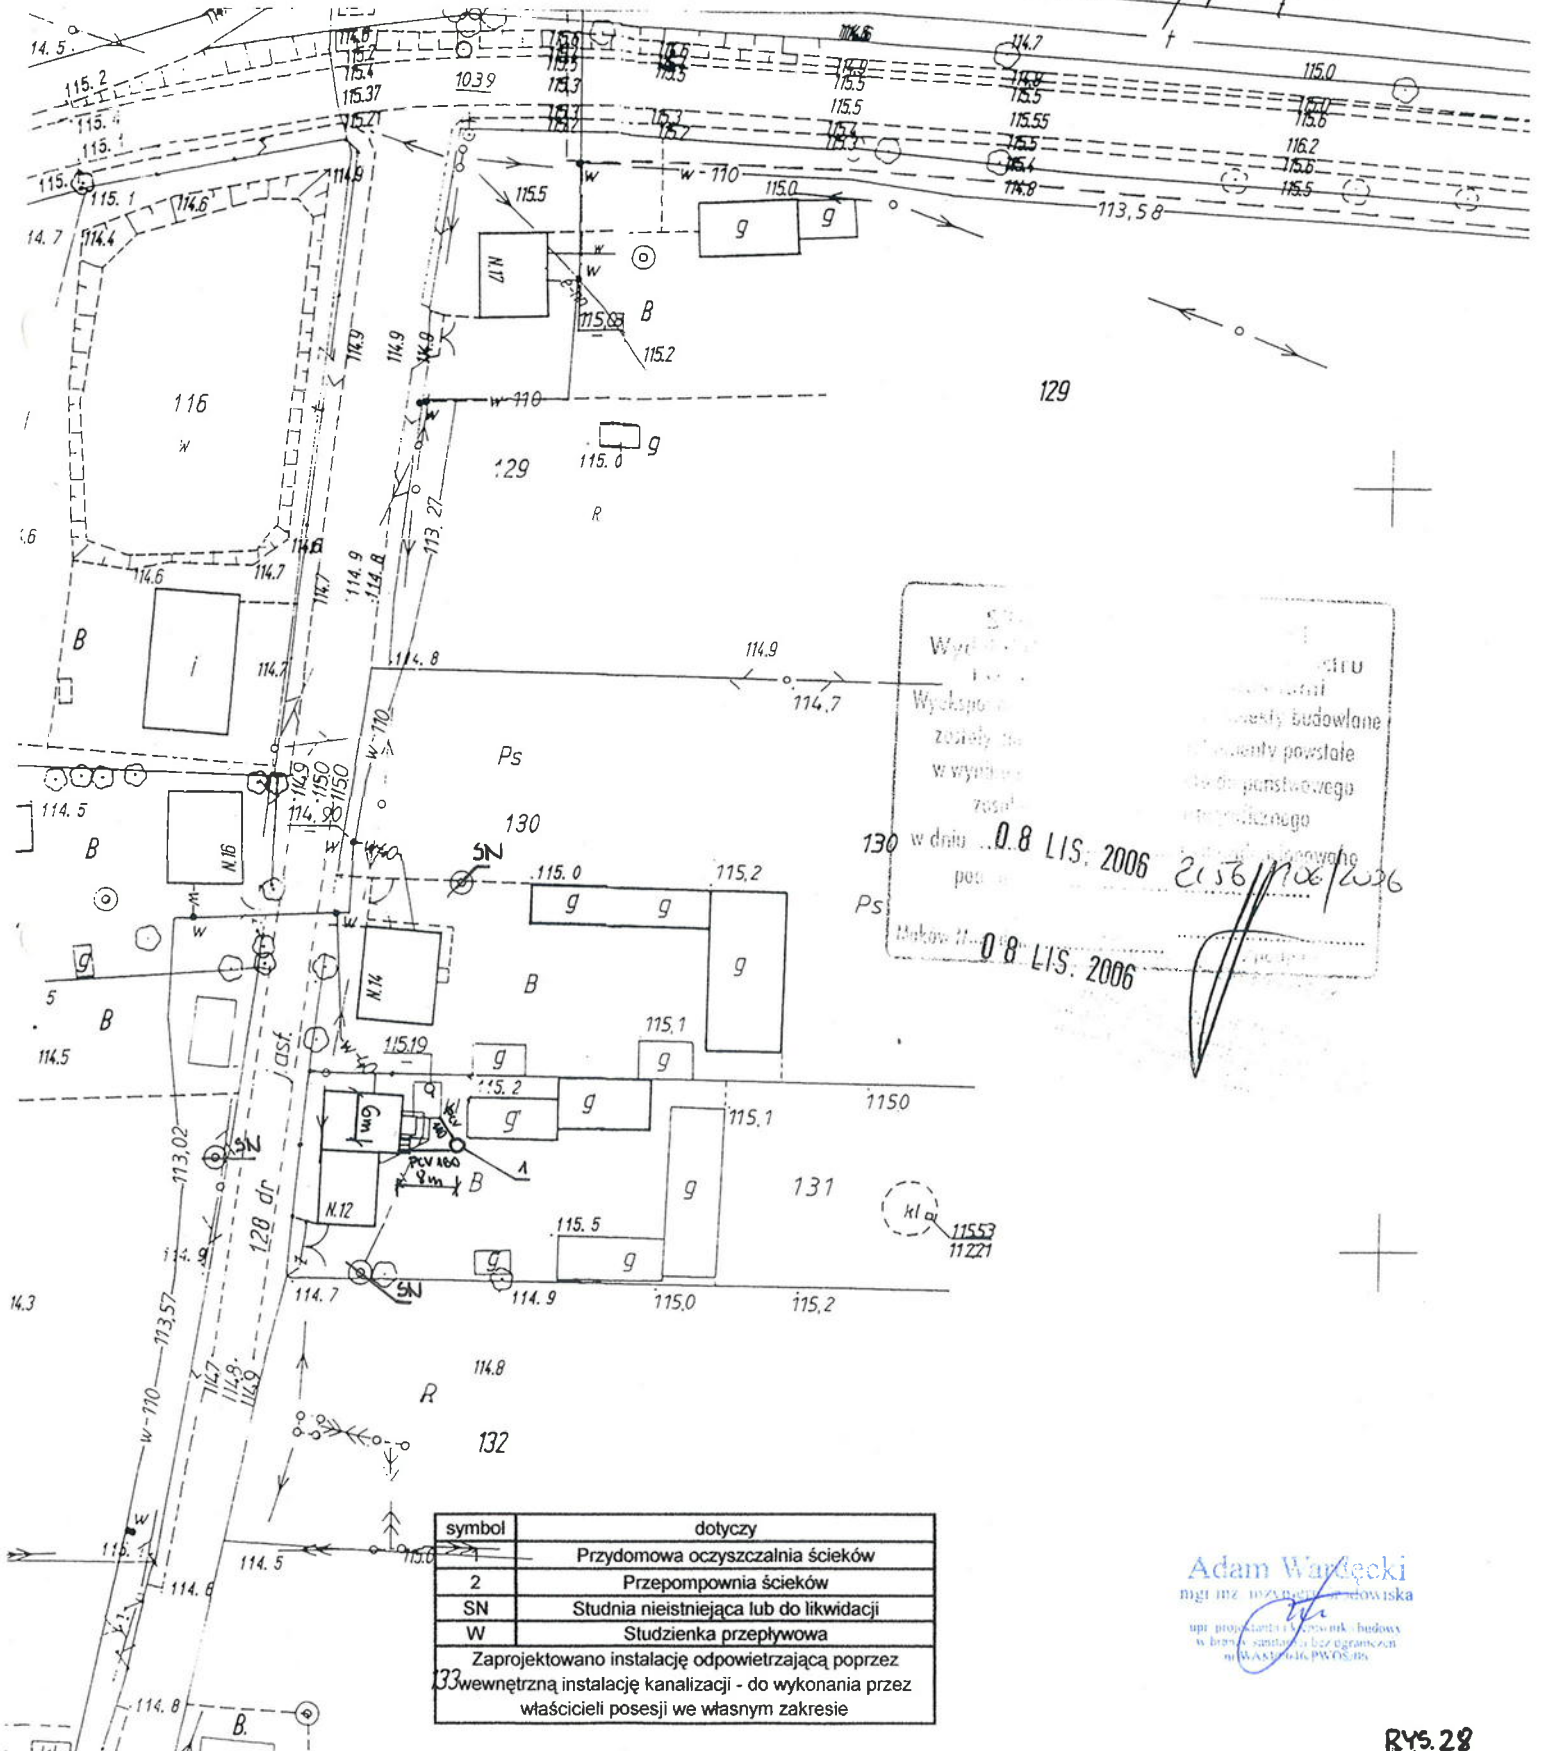

Wycinek mapy zasadniczej
dotyczy działki nr 131
Wycinek mapy zasadniczej
został sporządzony na podstawie
wzrostu planu sytuacyjnego
z dnia 08 LIS. 2006
po
08 LIS. 2006

Adam Wajdecki
mgr inż. m. inż. budowlana
upr. projektanta i wykonawcy budowy
w branżach sanitarnych i bez ograniczeń
nr WAKS. 616.PW.05.05

WYCINEK MAPY ZASADNICZEJ

Skała 1:1000

symbol	dotyczy
1	Przydomowa oczyszczalnia ścieków
2	Przepompownia ścieków
SN	Studnia nieistniejąca lub do likwidacji
W	Studzienka przepływowa

Zaprojektowano instalację odpowietrzającą poprzez wewnętrzną instalację kanalizacji - do wykonania przez właścicieli posesji we własnym zakresie

STAROSTA MAKOWSKI
Wydział Geodezji, Kartografii, Katastru
i Gospodarki Nieruchomościami

Poswiadcza się zgodność niniejszej mapy z oryginałem
przyjętym do państwowego rejestru geodezyjnego

i kartograficznego z dnia 07 SIE. 2006

i zaewidencjonowano pod nr 2156/073 2156/121
Niniejsza mapa nie może służyć do celów projektowych.

07 SIE. 2006

Maków Maz. dnia

STAROSTA MAKOWSKI
Wydział Geodezji, Kartografii, Katastru
i Gospodarki Nieruchomościami

Reprodukowanie, rozpowszechnianie
i rozprowadzanie niniejszego dokumentu
wymaga zezwolenia, o którym mowa
w art. 18 ustawy z dnia 17 maja 1989 r.
- Prawo geodezyjne i kartograficzne
(Dz. U. Nr 30 poz. 163 z późniejszymi zmianami)

07 SIE. 2006

Maków Maz. dnia

INWESTOR : KOJEWSKA
ANNA


ADRES - ROGOWO 19 NR DZ. 47
06-210 PŁONIAWY

OBIEKT - ZBIORNIK NA GNOJÓWKĘ
I PIŁTA GNOJOWA

A. ZBIORNIK NA GNOJÓWKĘ $V=25.00m^3$
B. PIŁTA GNOJOWA O DOWIERZANIU
= $35.00m^2$

11.09.2006

Łojowska

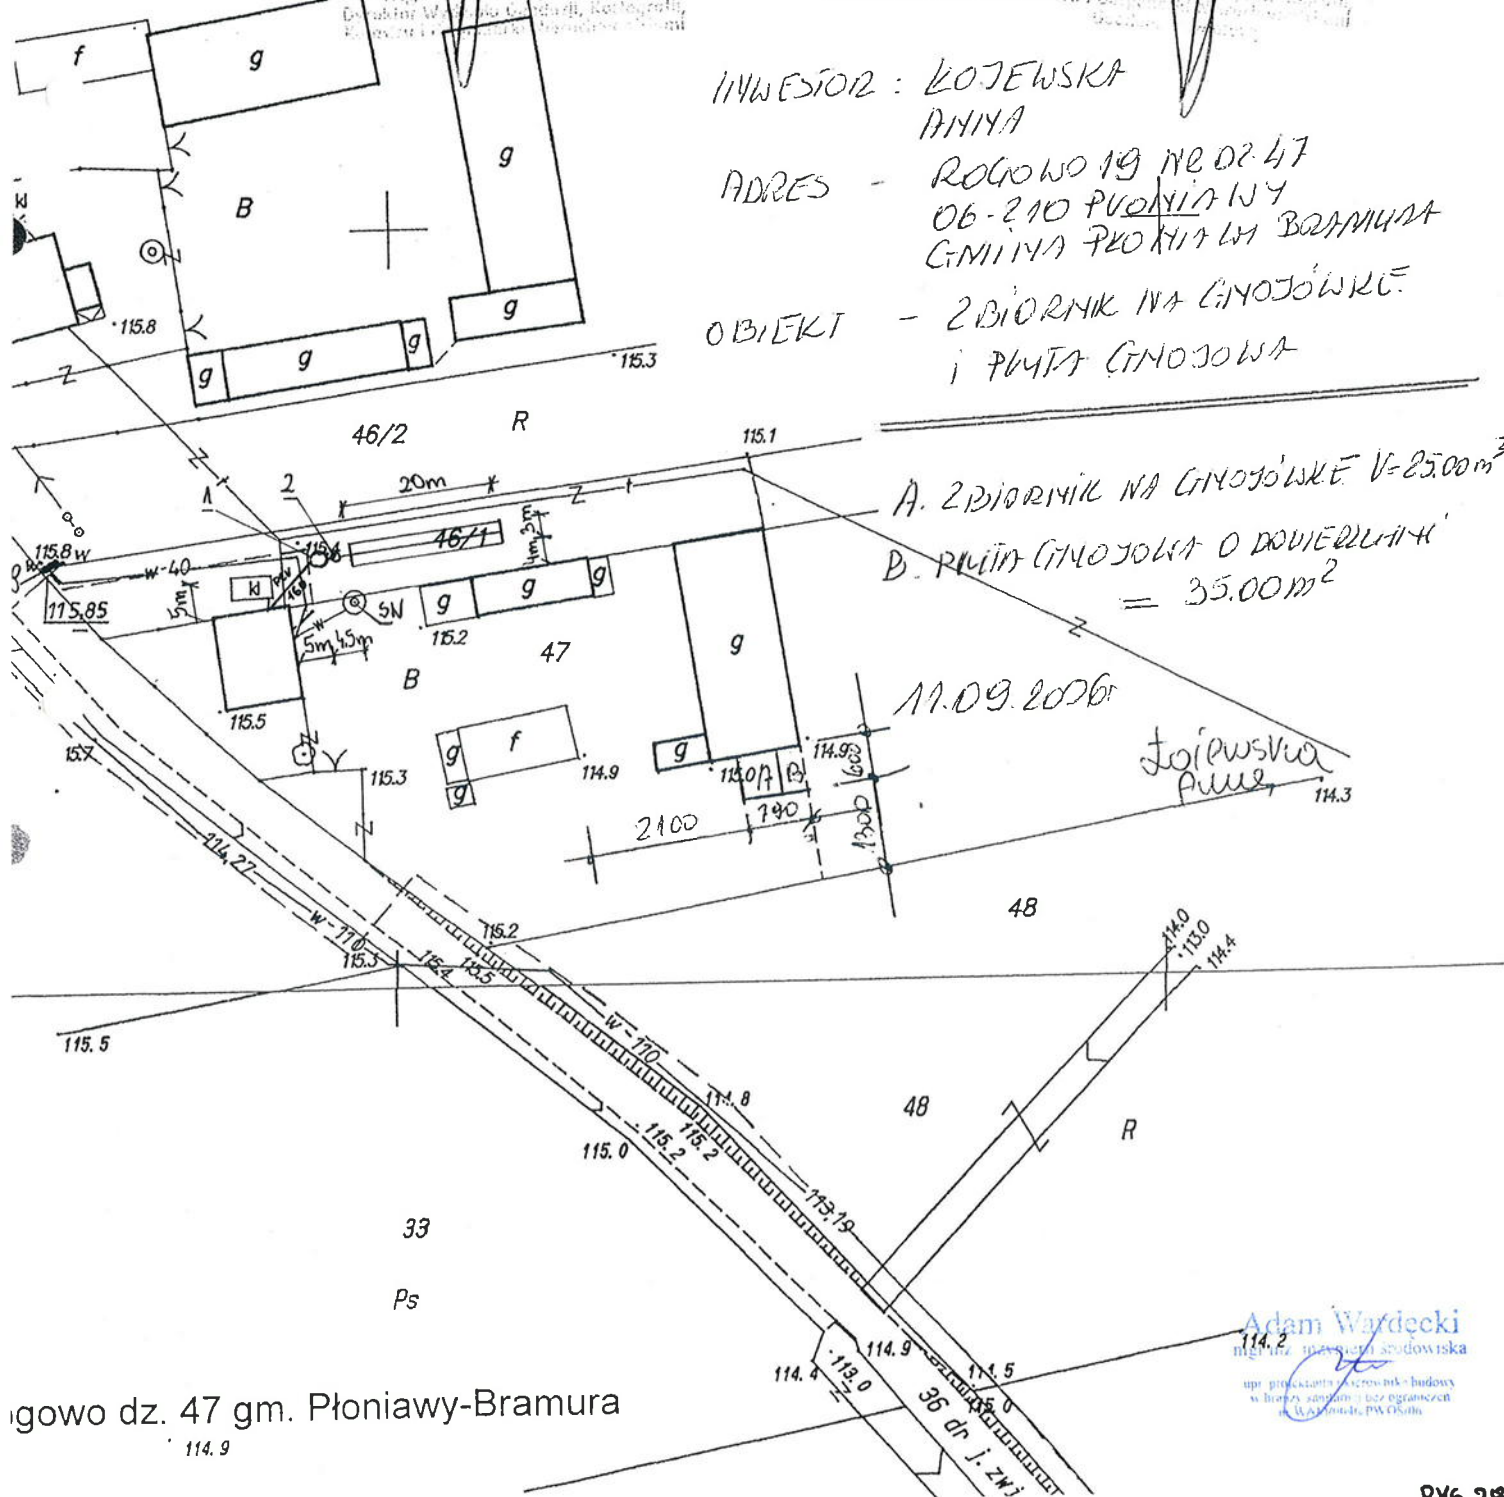


rogowo dz. 47 gm. Płoniawy-Bramura

114.9

R46.29

ymion mapy był: rys. 1:1000
 SKALA 1:500
 obiekt: działka nr 240
 obręb: STARA ZBLICHA
 gmina: Płoniawy-Bramura
 powiat: makowski
 woj. mazowieckie

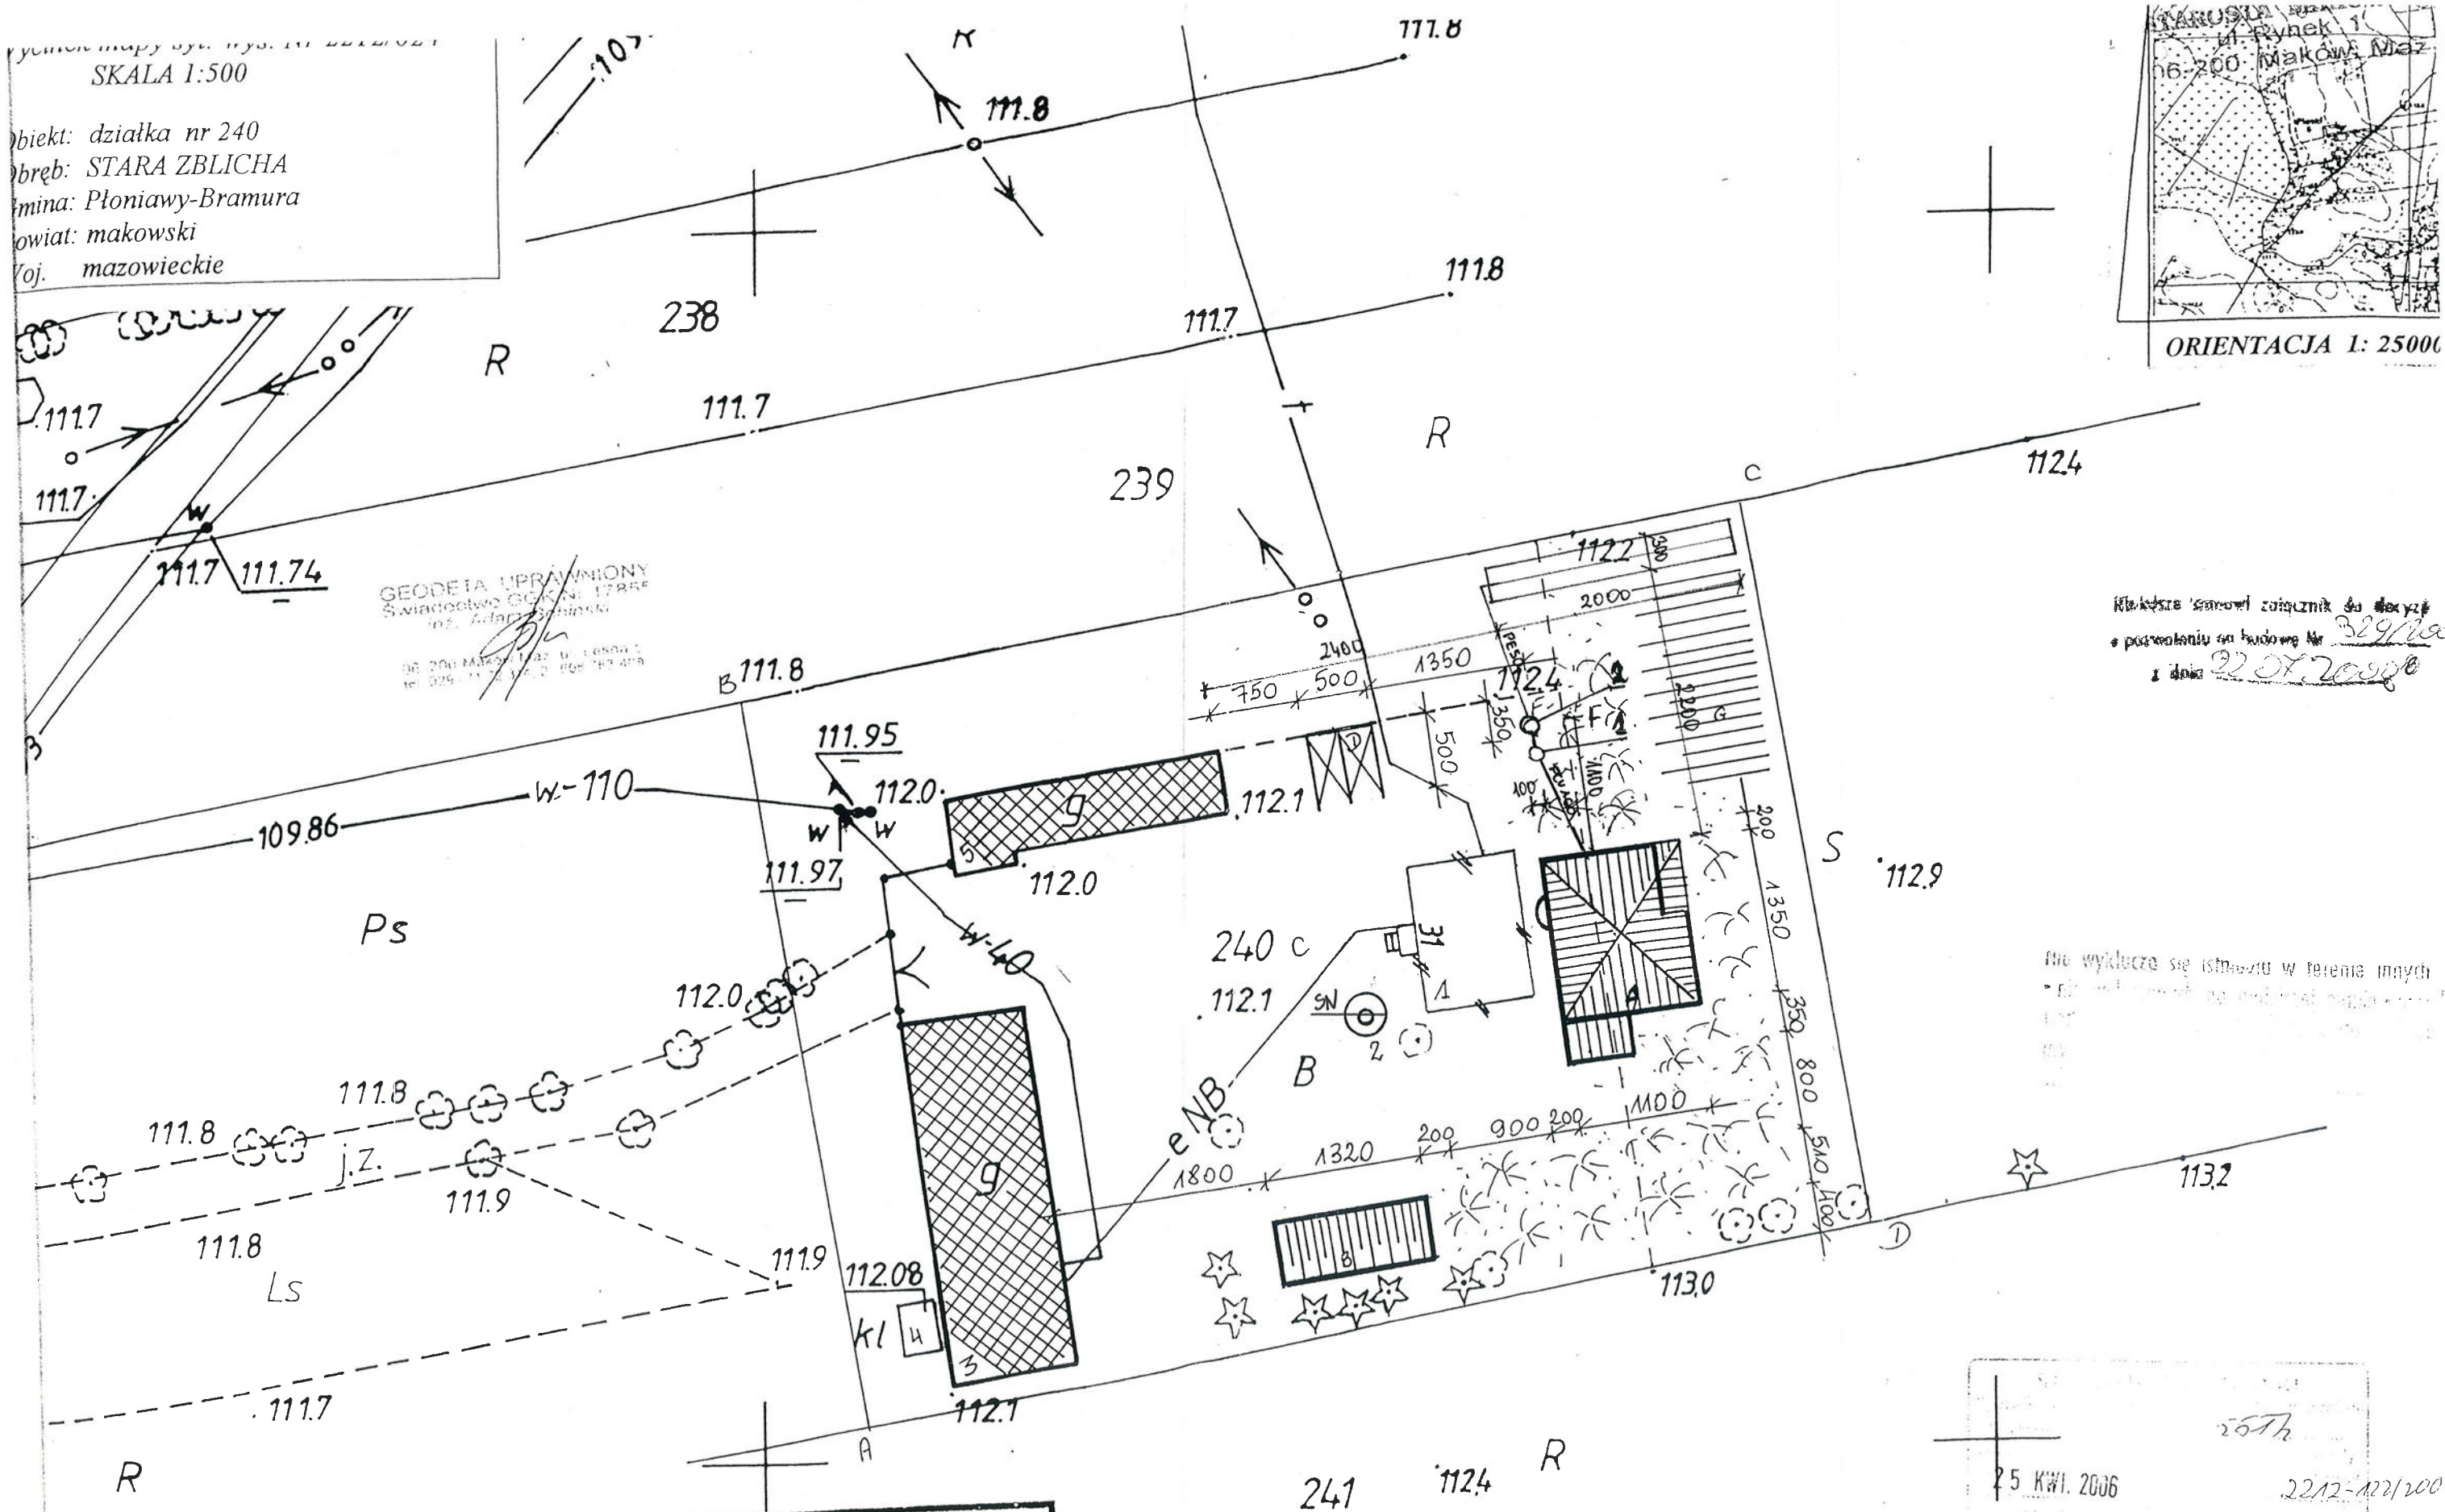

Należy zwrócić uwagę na stan
 i postawienie na budowę Nr 329/2006
 z dnia 22.07.2006

nie wyłącza się istniejącego w terenie innych
 - ...

OBIEKT	BUDYNEK MIESZKALNY; GOSPODARCZY		
ADRES BUDOWY	STARA ZBLICHA 31, G.M. PŁONIAWY-BR		
PRZEDMIOT	PROJEKT ZAGOSPODAROWANIA		
AUTOR OPRACOWANIA	DATA	Nr	
Wiesław Marian Czajkowski	CZERWIEC	RYSUNKU	
TECHNIK BUDOWLANY	2008		
Upr. Nr 722/98/05, Upr. Nr 142/94/05	SKALA	1	
KIEROWANIE I NADZOROWANIE	1:500		
ROBOTY BUDOWLANE			
PROJEKTOWANIE ZAGOSPODAROWANIA			

symbol	dotyczy
1	Przydomowa oczyszczalnia ścieków
2	Przepompownia ścieków
SN	Studnia nieistniejąca lub do likwidacji
W	Studzienka przepływowa
Zaprojektowano instalację odpowietrzającą poprzez wewnętrzną instalację kanalizacji - do wykonania przez właścicieli posesji we własnym zakresie	

25 KWI. 2006
 22.12.2006
 25 KWI. 2006
 Z up. S. Prosty
 mgr inż. J. Prosty
 mgr inż. J. Prosty
 RYS. 30

STAROSTA MAKOWSKI
Wydział Geodezji, Kartografii, Katastru
i Gospodarki Nieruchomościami
Reprodukowanie, rozpowszechnianie
i rozprowadzanie niniejszego dokumentu
wymaga zezwolenia, o którym mowa
w art. 18 ustawy z dnia 17 maja 1989 r.
Prawo geodezyjne i kartograficzne
(Dz. U. Nr 30 poz. 153 z późniejszymi zmianami)

WYCINEK MAPY ZASADNICZEJ Skala 1:1000


Maków Maz. dnia 1.6.-06.-2009 Z up. Starosty
/podpis/ mgr inż. Grzegorz Bochenek

STAROSTA MAKOWSKI
Wydział Geodezji, Kartografii, Katastru
i Gospodarki Nieruchomościami

Poswiadcza się zgodność niniejszej mapy z oryginałem
przyjętym do pomiarowego zesobu geodezyjnego
i kartograficznego w dniu 1.6.-06.-2009
i zaewidencjonowania pod nr 2.121.022
Niniejsza mapa nie może służyć do celów projektowych.
Z up. Starosty
mgr inż. Grzegorz Bochenek
Inspektor kontroli dokumentacji
geodezyjnej i kartograficznej

Maków Maz. dnia 1.6.-06.-2009 Z up. Starosty
/podpis/ mgr inż. Grzegorz Bochenek
Inspektor kontroli dokumentacji
geodezyjnej i kartograficznej

symbol	dotyczy
1	Przydomowa oczyszczalnia ścieków
2	Przepompownia ścieków
SN	Studnia nieistniejąca lub do likwidacji
W	Studzienka przepływowa
Zaprojektowano instalację odpowietrzającą poprzez wewnętrzną instalację kanalizacji - do wykonania przez właścicieli posesji we własnym zakresie	

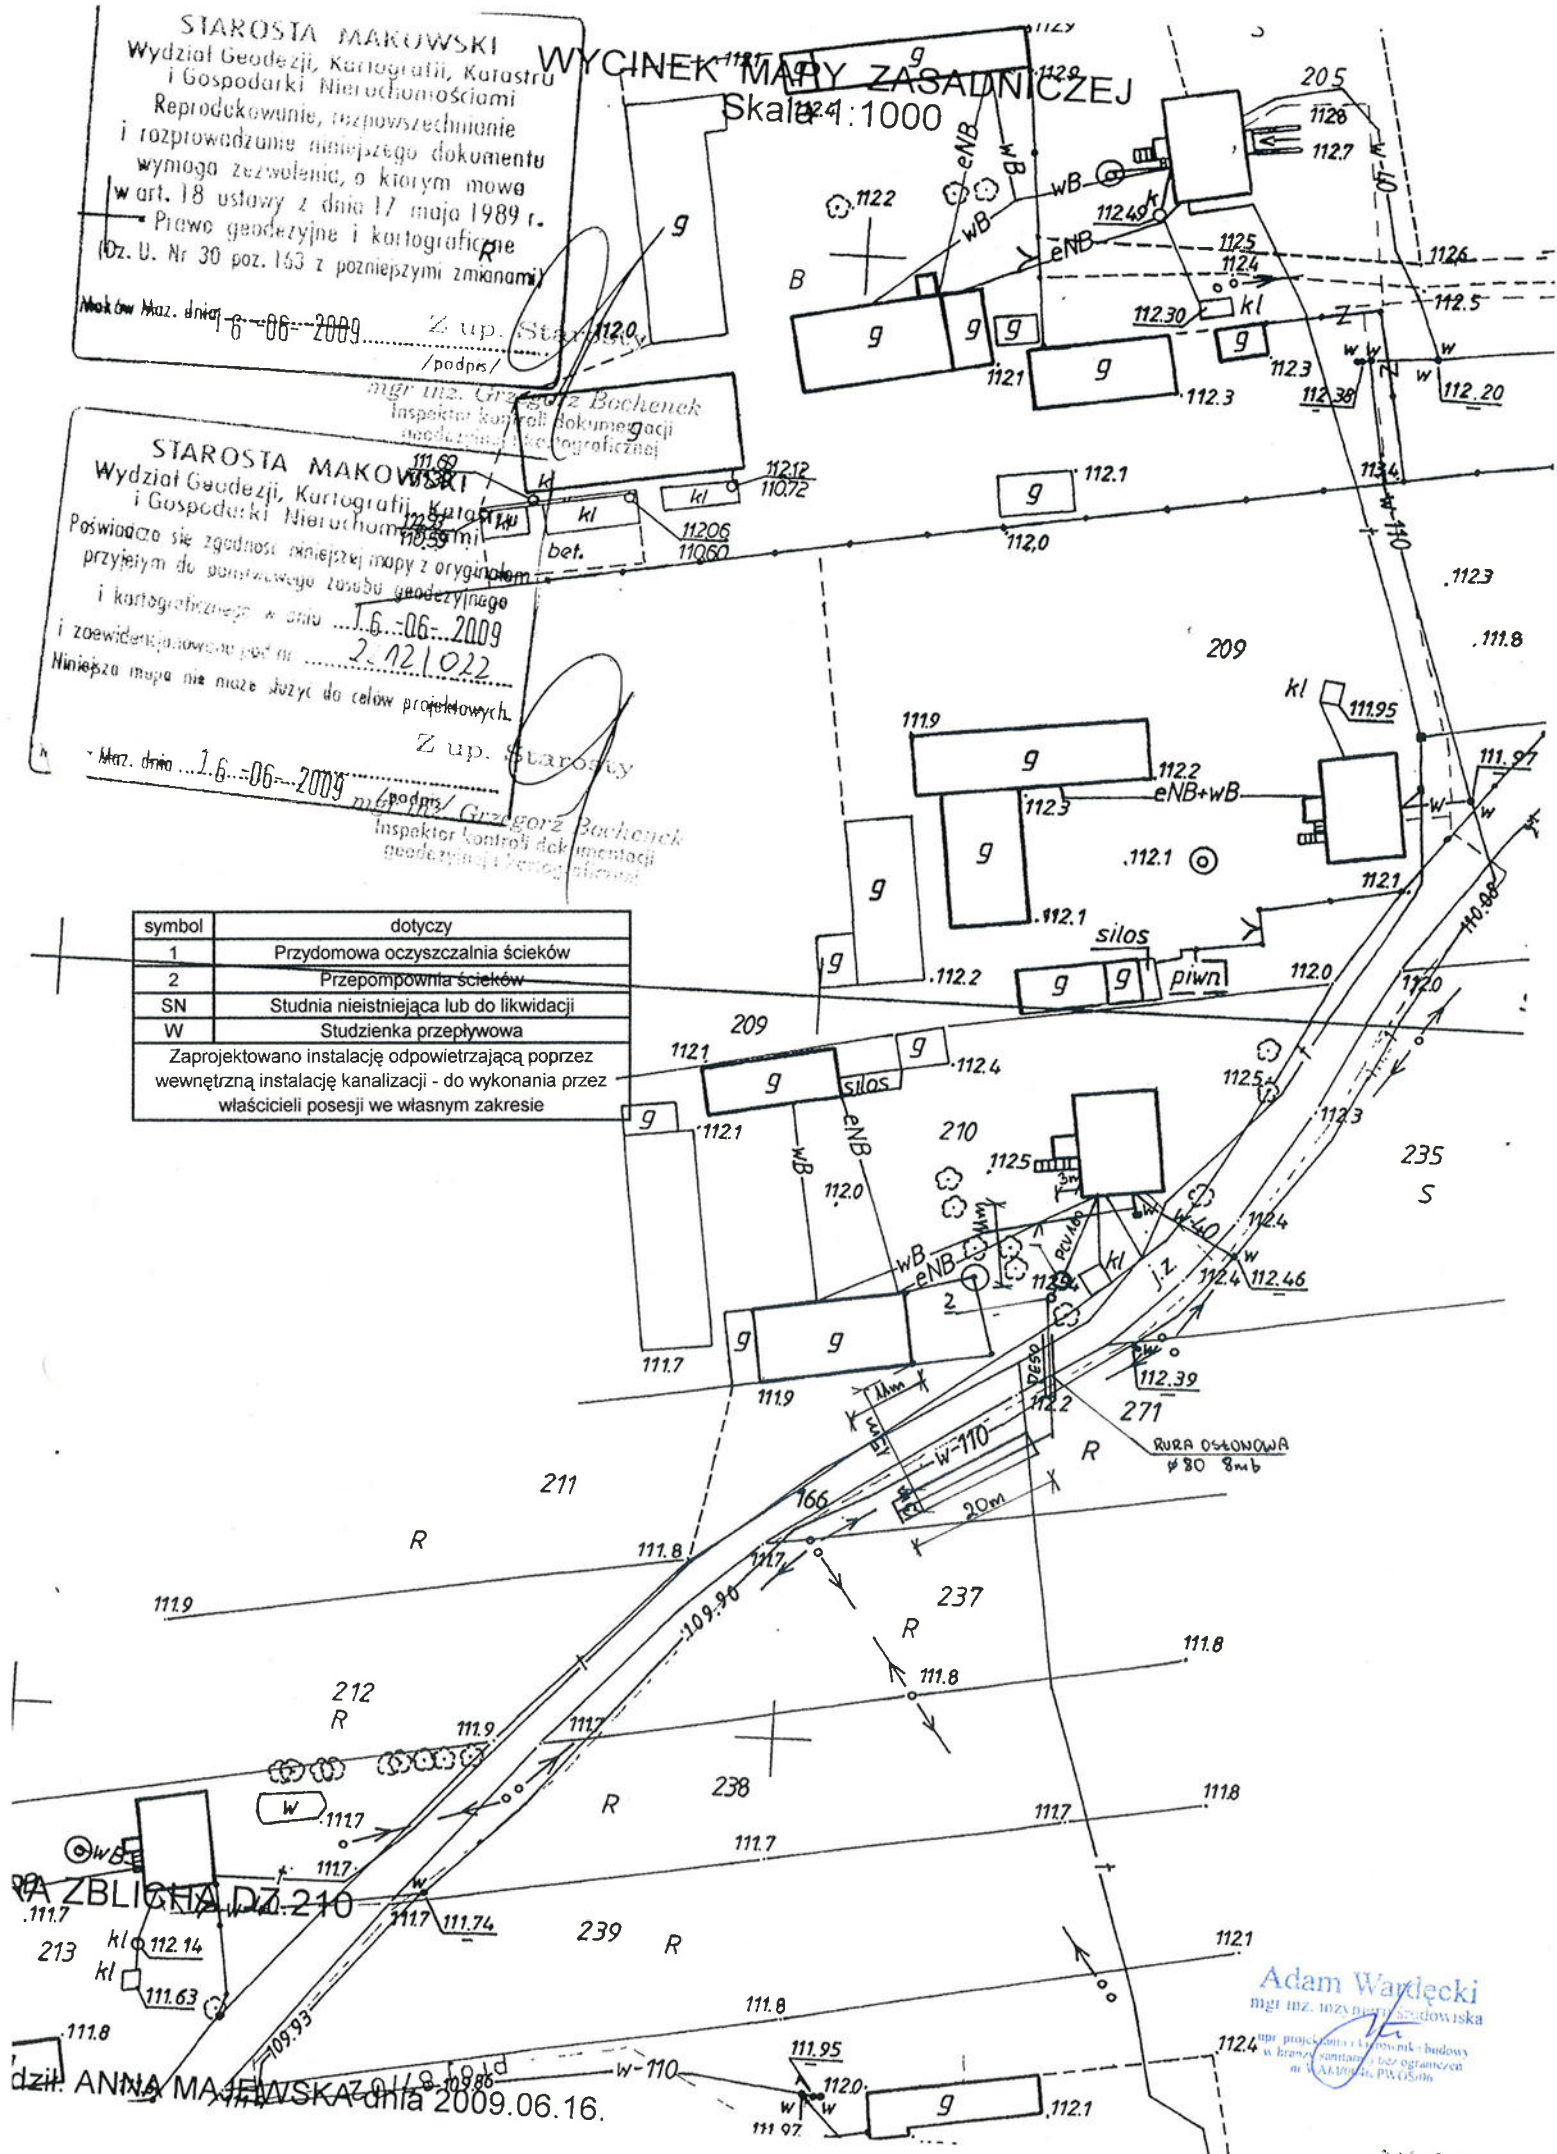

WYCINEK MAPY ZASADNICZEJ
Skala 1:1000

STAROSTA MAKOWSKI
Wydzieli Geodezji, Kartografii, Katastru
i Gospodarki Nieruchomościami
Reprodukowanie, rozpowszechnianie
i rozprowadzanie niniejszego dokumentu
wymaga zezwolenia, o którym mowa
w art. 18 ustawy z dnia 17 maja 1989 r.
- Prawo geodezyjne i kartograficzne
z. U. Nr 30 poz. 163 z późniejszymi zmianami)

Maków Maz. dnia	
-----------------	--


7. up

mgr inż. ~~Grzegorz~~ Bochenek
Inspektor kontroli dokumentacji
geodezyjnej i kartograficznej

symbol	dotyczy
1	Przydomowa oczyszczalnia ścieków
2	Przepompownia ścieków
SN	Studnia nieistniejąca lub do likwidacji
W	Studzienka przepływowa

Zaprojektowano instalację odpowietrzającą poprzez wewnętrzną instalację kanalizacji - do wykonania przez właścicieli posesji we własnym zakresie

Zaprojektowano instalację odpowietrzającą poprzez wewnętrzną instalację kanalizacji - do wykonania przez właścicieli posesji we własnym zakresie




Adam Wardęcki
mgr inż. inżynier środowiska
projektant i kierownik budowy
inż. sanitacji bez ograniczeń
Wz. 4.1/2014 PW.05.01

RYS.32

symbol	dotyczy
1	Przydomowa oczyszczalnia ścieków
2	Przepompownia ścieków
SN	Studnia nieistniejąca lub do likwidacji
W	Studzienka przepływowa

Zaprojektowano instalację odpowietrzającą poprzez wewnętrzną instalację kanalizacji - do wykonania przez właścicieli posesji we własnym zakresie

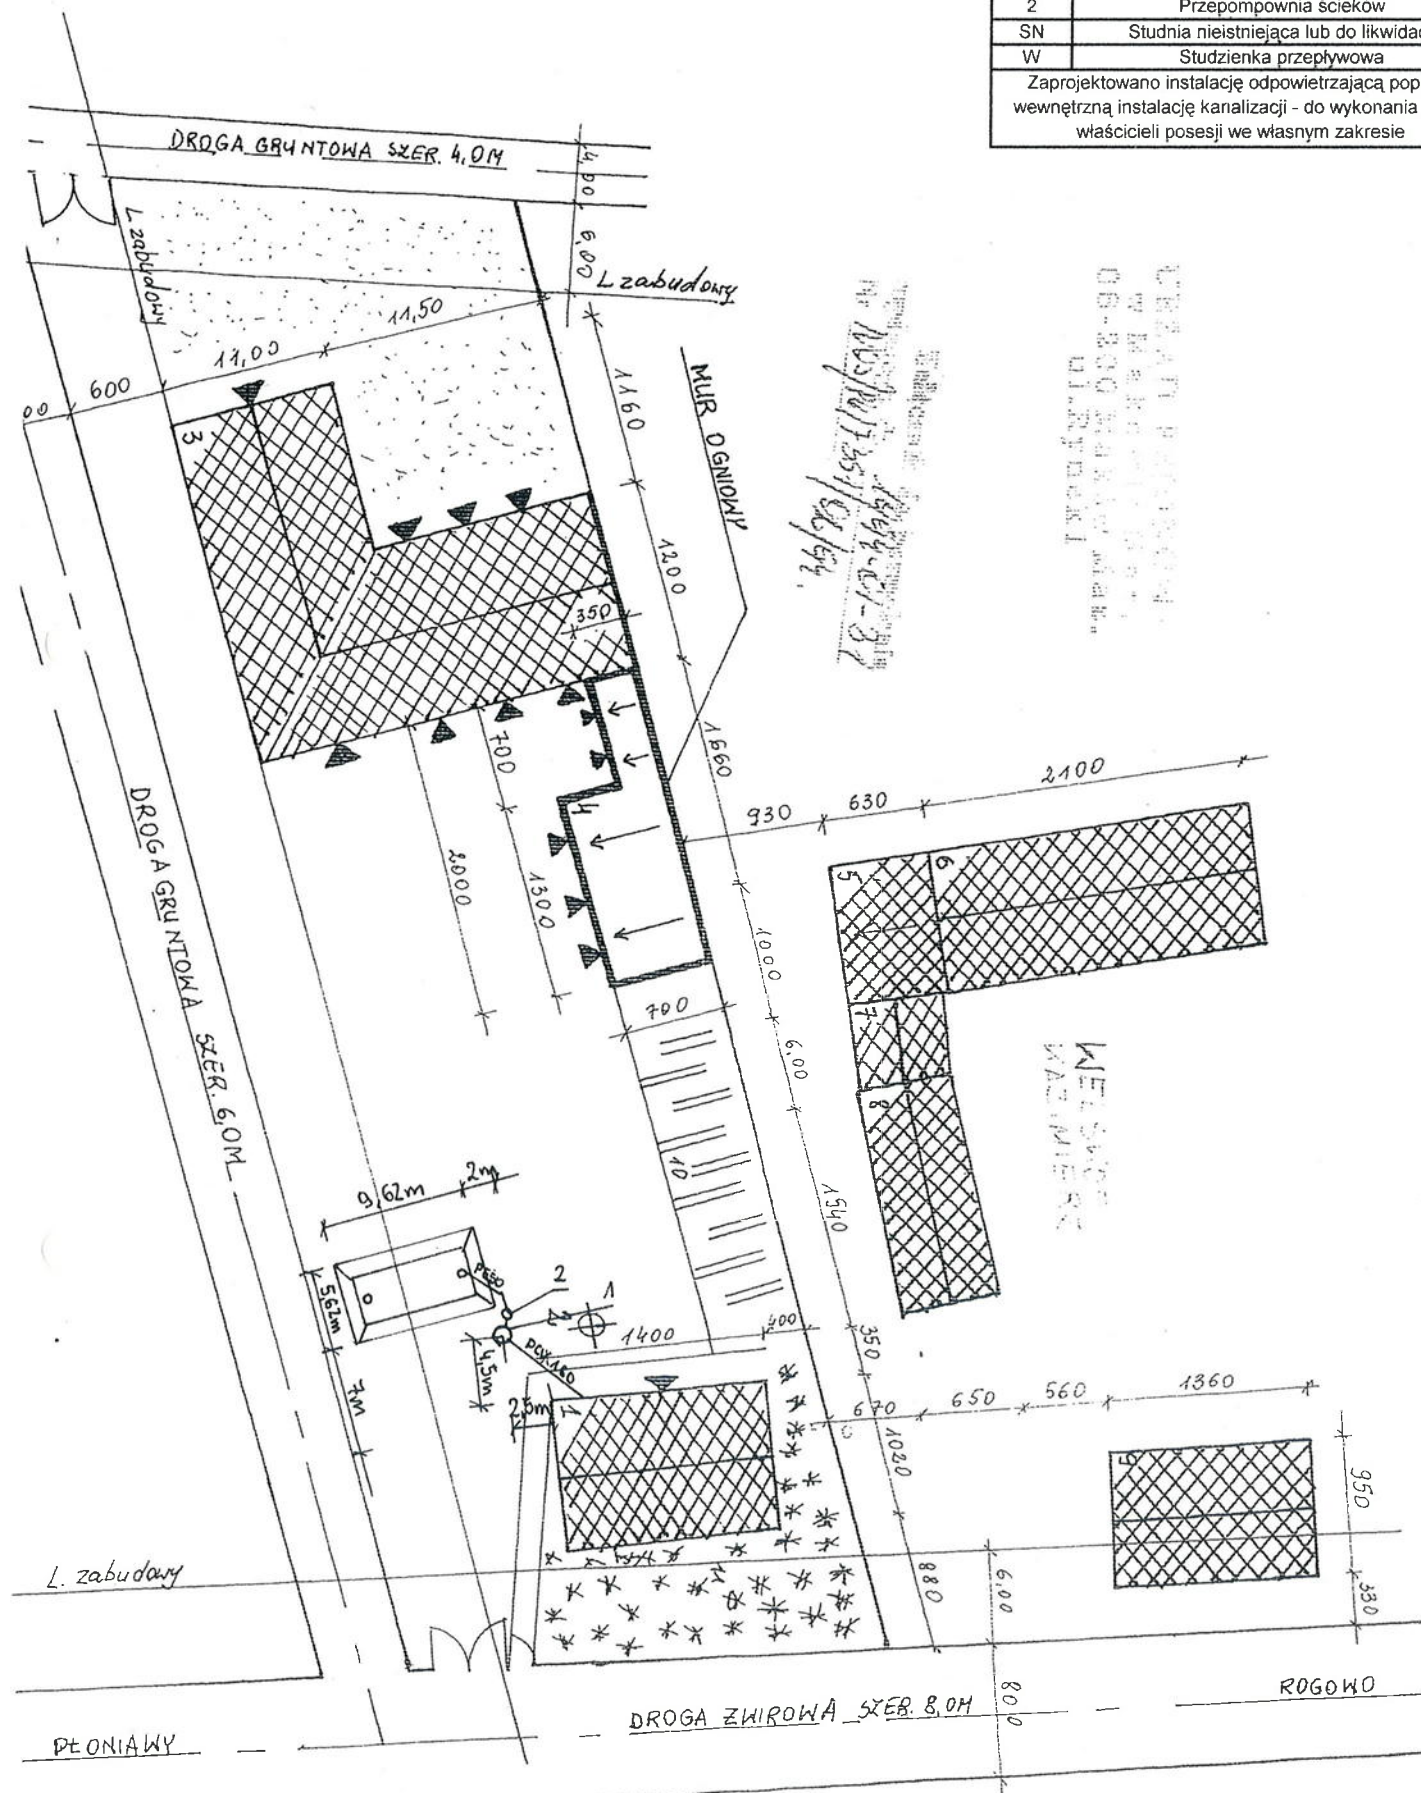



STAROSTA MAKOWSKI
Wydział Geodezji, Kartografii, Katastru
i Gospodarki Nieruchomościami
Reprodukowanie i rozpowszechnianie
i powołanie niniejszego dokumentu
wymaga zezwolenia, którym mowa
w art. 18 ustawy z dnia 15 maja 1999 r.
- Prawo geodezyjne i kartograficzne
(Dz. U. Nr 30 poz. 163 z późn. zmianami)
15-06-2009
Maków Maz. dnia

STAROSTA MAKOWSKI
Wydział Geodezji, Kartografii, Katastru
i Gospodarki Nieruchomościami
Poświadczam zgodność niniejszej mapy z oryginałem
przyjętym do pulasowego zasobu geodezyjnego
i kartograficznego z dnia 15-06-2009
i zezwoleniową pod nr 22/13/1064
15-06-2009
Maków Maz. dnia

mgr inż. Józef Kubiński
Dyrektor Wydziału Geodezji, Kartografii,
Katastru i Gospodarki Nieruchomościami
15-06-2009
Maków Maz. dnia

Nazwa obiektu dz 287
Obręb STARI PODOS
Gmina PŁONIawy - BRAMURA
Mazowieckie

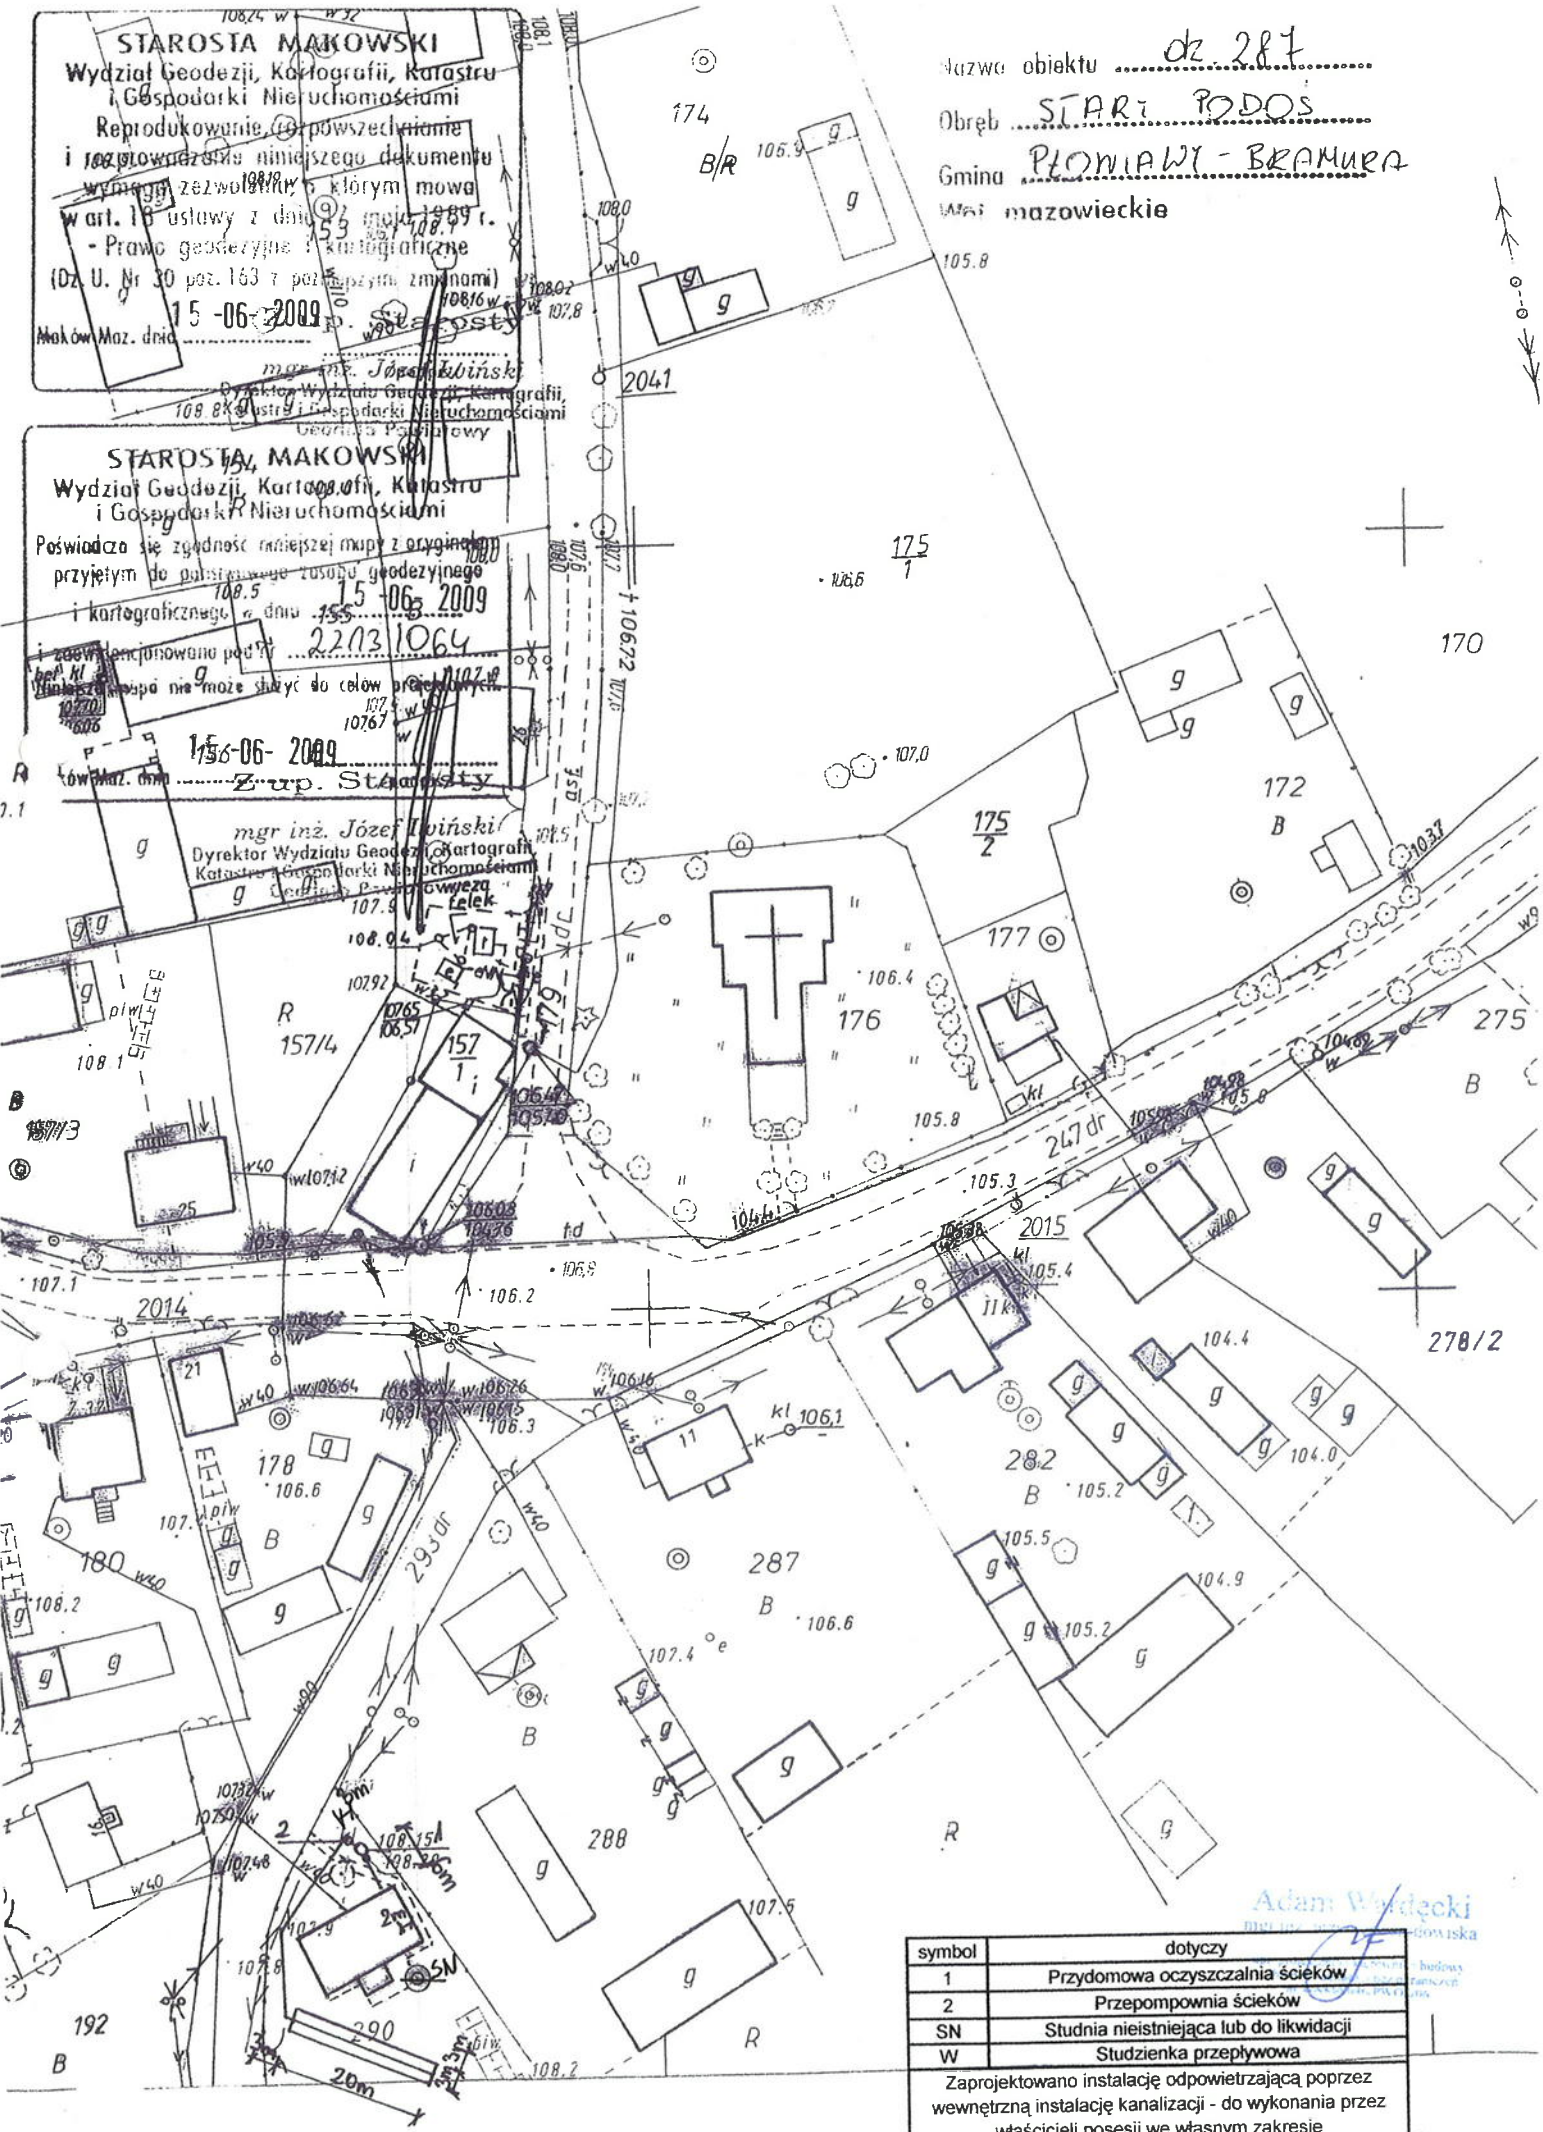


symbol	dotyczy
1	Przydomowa oczyszczalnia ścieków
2	Przepompownia ścieków
SN	Studnia nieistniejąca lub do likwidacji
W	Studzienka przepływowa

Zaprojektowano instalację odpowietrzającą poprzez
wewnętrzną instalację kanalizacji - do wykonania przez
właścicieli posesji we własnym zakresie

Skála 1:1000

Zaprojektowano instalację odpowietrzającą poprzez wewnętrzną instalację kanalizacji - do wykonania przez właścicieli posesji we własnym zakresie

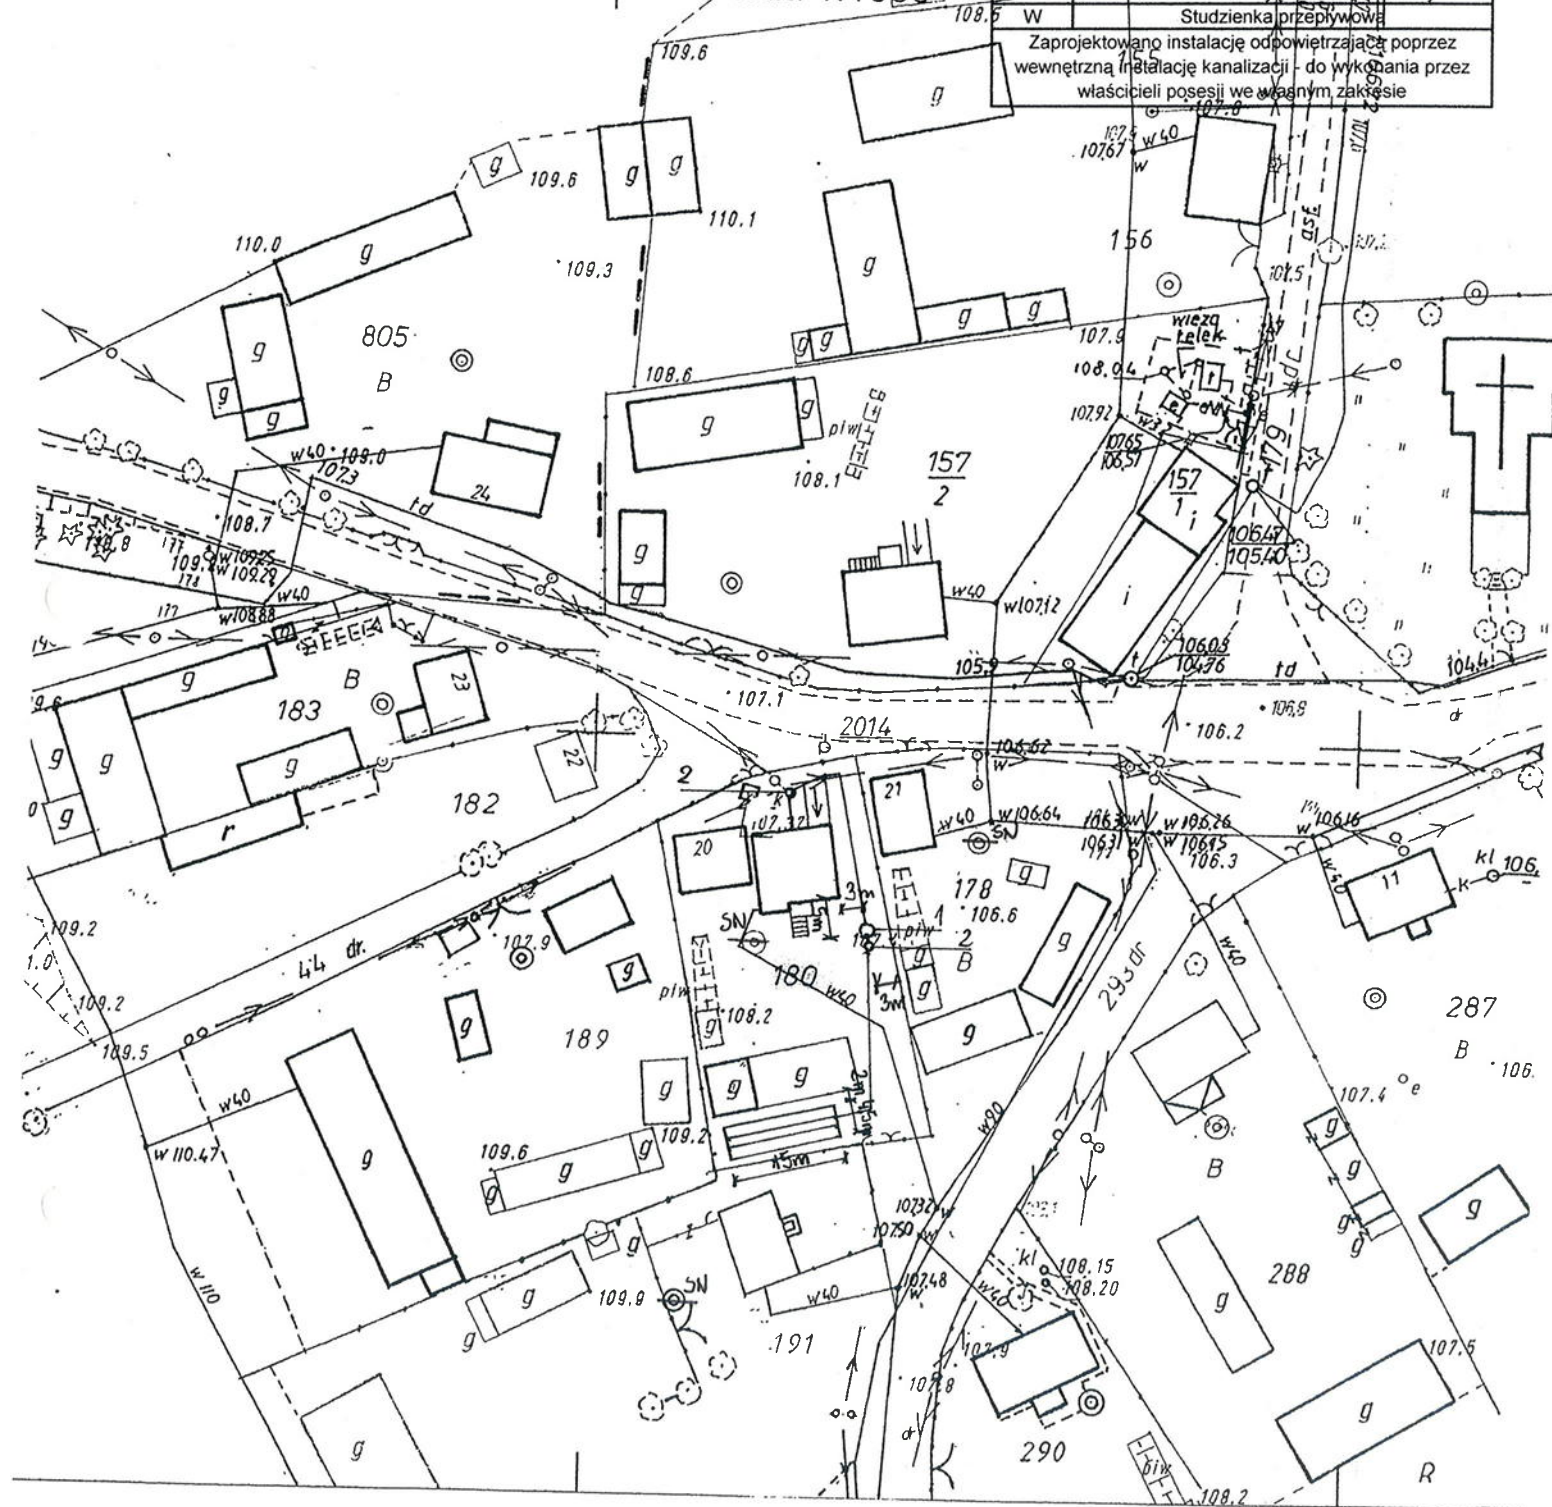



RYS. 3.5


symbol	opis
1	Przydomowa oczyszczalnia ścieków
2 S	Przeponownia ścieków
SN	Studnia nieistniejąca lub do likwidacji
W	Studzienka przepływowa
Zaprojektowano instalację odpowietrzającą poprzez wewnętrzną instalację kanalizacji - do wykonania przez właścicieli posesji we własnym zakresie	

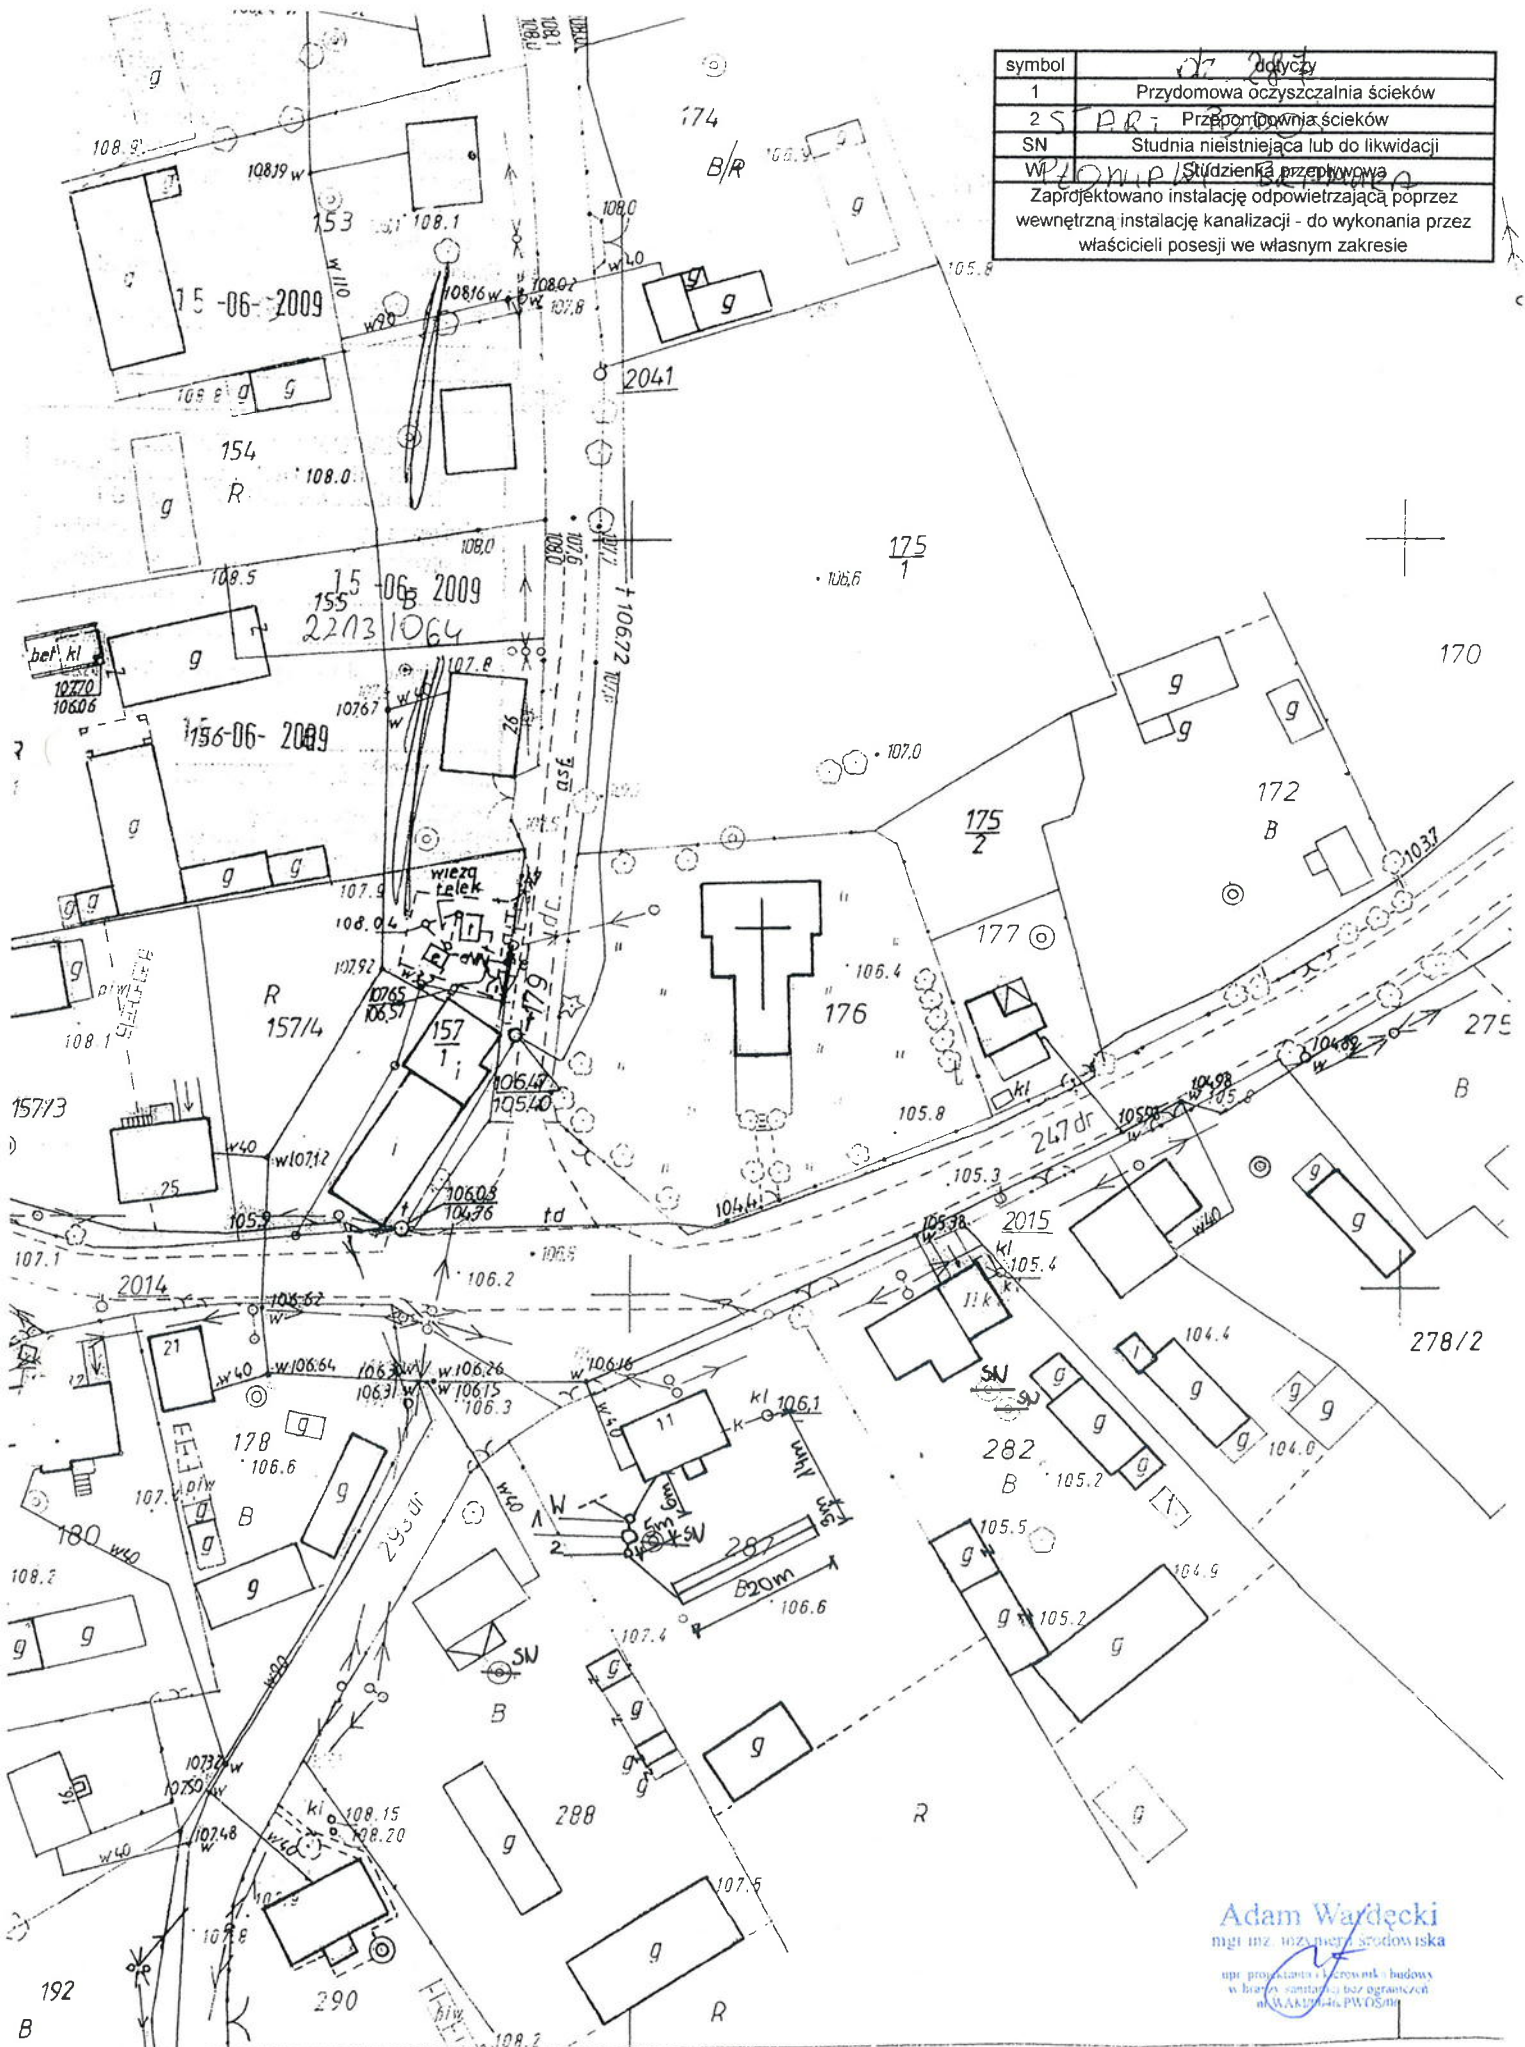

Adam Wardecki
mgr inż. inżynier środowiska
upr. projektowania i nadzoru budowy
w branży sanitacyjnej bez ograniczeń
nr 34419/04/6 PWDS/00

WYCINEK z MAPY ZAS
Skala 1:1000



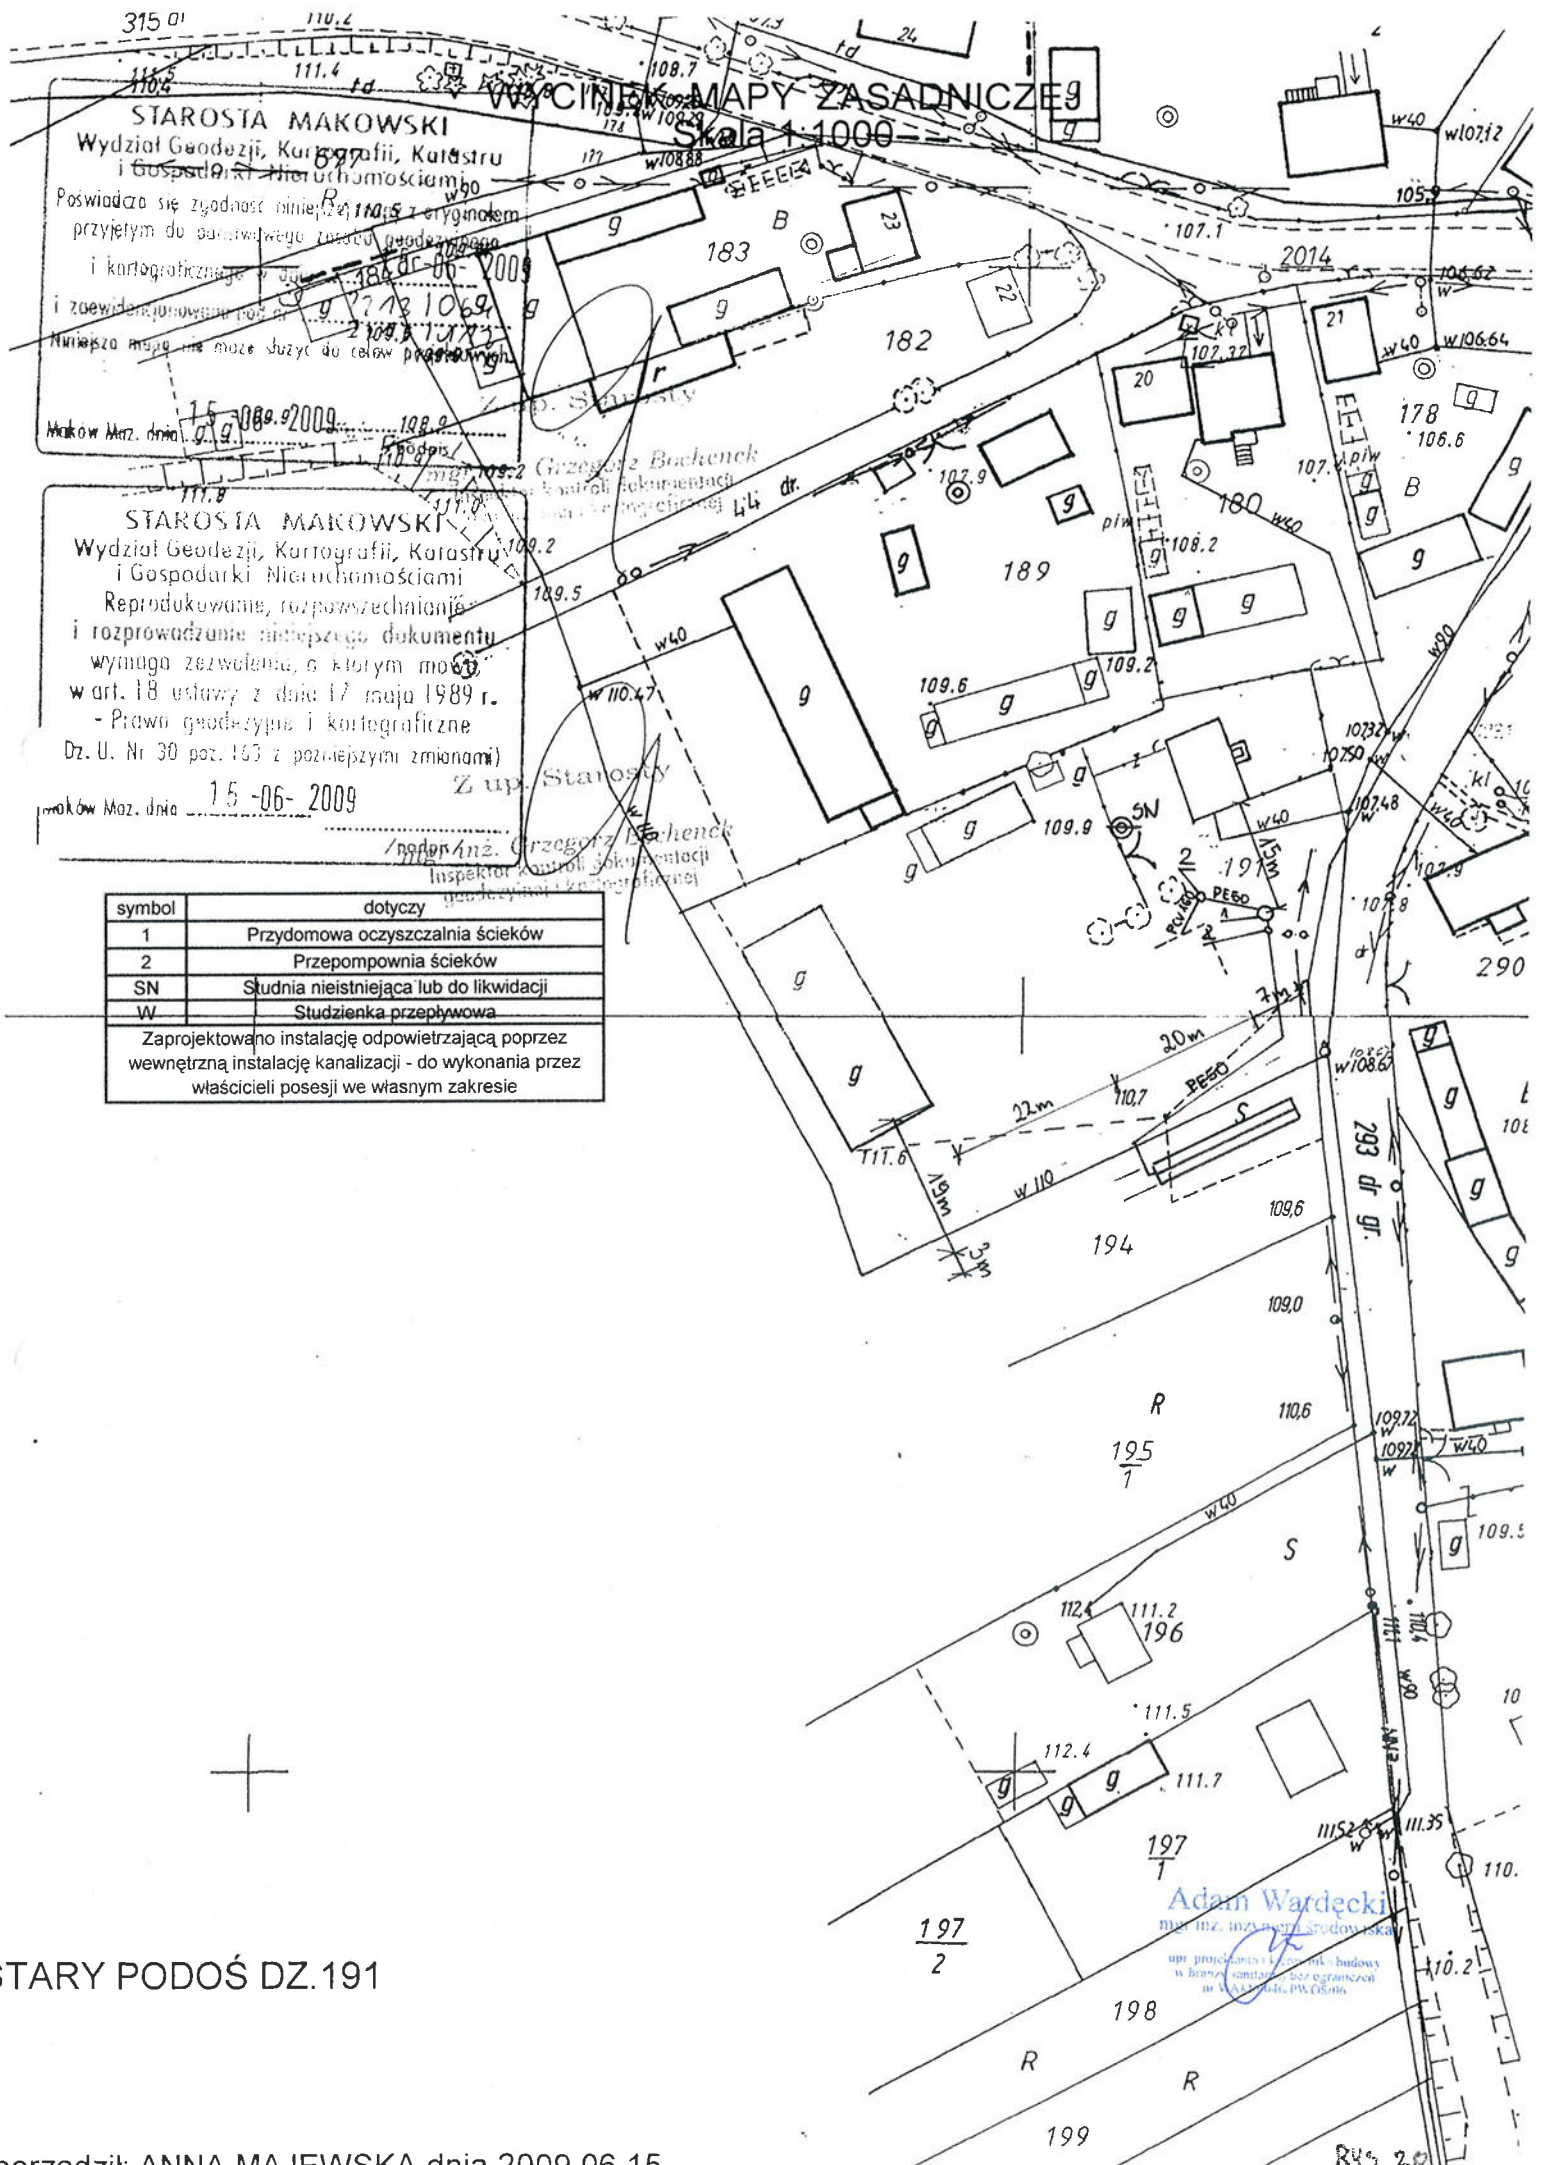

WYCINEK MAPY ZASADNICZEJ
Skala 1:1000

STAROSTA MAKOWSKI
Wydział Geodezji, Kartografii, Katastru
i Gospodarki Nieruchomościami
Poświadczam się zgodność niniejszej mapy z oryginałem
przyjętym do państwowego rejestru geodezyjnego
i kartograficznego w dniu 15-06-2009
i zaświadczam o tym
Maków Maz. dnia 15-06-2009

STAROSTA MAKOWSKI
Wydział Geodezji, Kartografii, Katastru
i Gospodarki Nieruchomościami
Reprodukowanie, rozpowszechnianie
i rozprowadzanie niniejszego dokumentu
wymaga zezwolenia, o którym mowa
w art. 18 ustawy z dnia 17 maja 1989 r.
- Prawa geodezyjne i kartograficzne
Dz. U. Nr 30 poz. 163 z późniejszymi zmianami
Maków Maz. dnia 15-06-2009

symbol	dotyczy
1	Przydomowa oczyszczalnia ścieków
2	Przepompownia ścieków
SN	Studnia nieistniejąca lub do likwidacji
W	Studzienka przepływowa
Zaprojektowano instalację odpowietrzającą poprzez wewnętrzną instalację kanalizacji - do wykonania przez właścicieli posesji we własnym zakresie	



STARY PODOŚ DZ.191

Adam Wardecki
mgr inż. inżynier środowiska
upr. projektowania i nadzoru budowlanego
w branżach sanitarnych bez ograniczeń

STAROSTA MAKOWSKI
Wydział Geodezji, Kartografii, Katastru
i Gospodarki Nieruchomościami
Reprodukowanie, rozpowszechnianie
i rozprowadzanie niniejszego dokumentu
wymaga zezwolenia, o którym mowa
w art. 18 ustawy z dnia 17 maja 1989 r.
- Prawa geodezyjne i kartograficzne
(Dz. U. Nr 30 poz. 163 z późniejszymi zmianami)

STAROSTA MAKOWSKI
Wydział Geodezji, Kartografii, Katastru
i Gospodarki Nieruchomościami
WYCINEK MAPY ZASADNICZEJ
Skala 1:1000

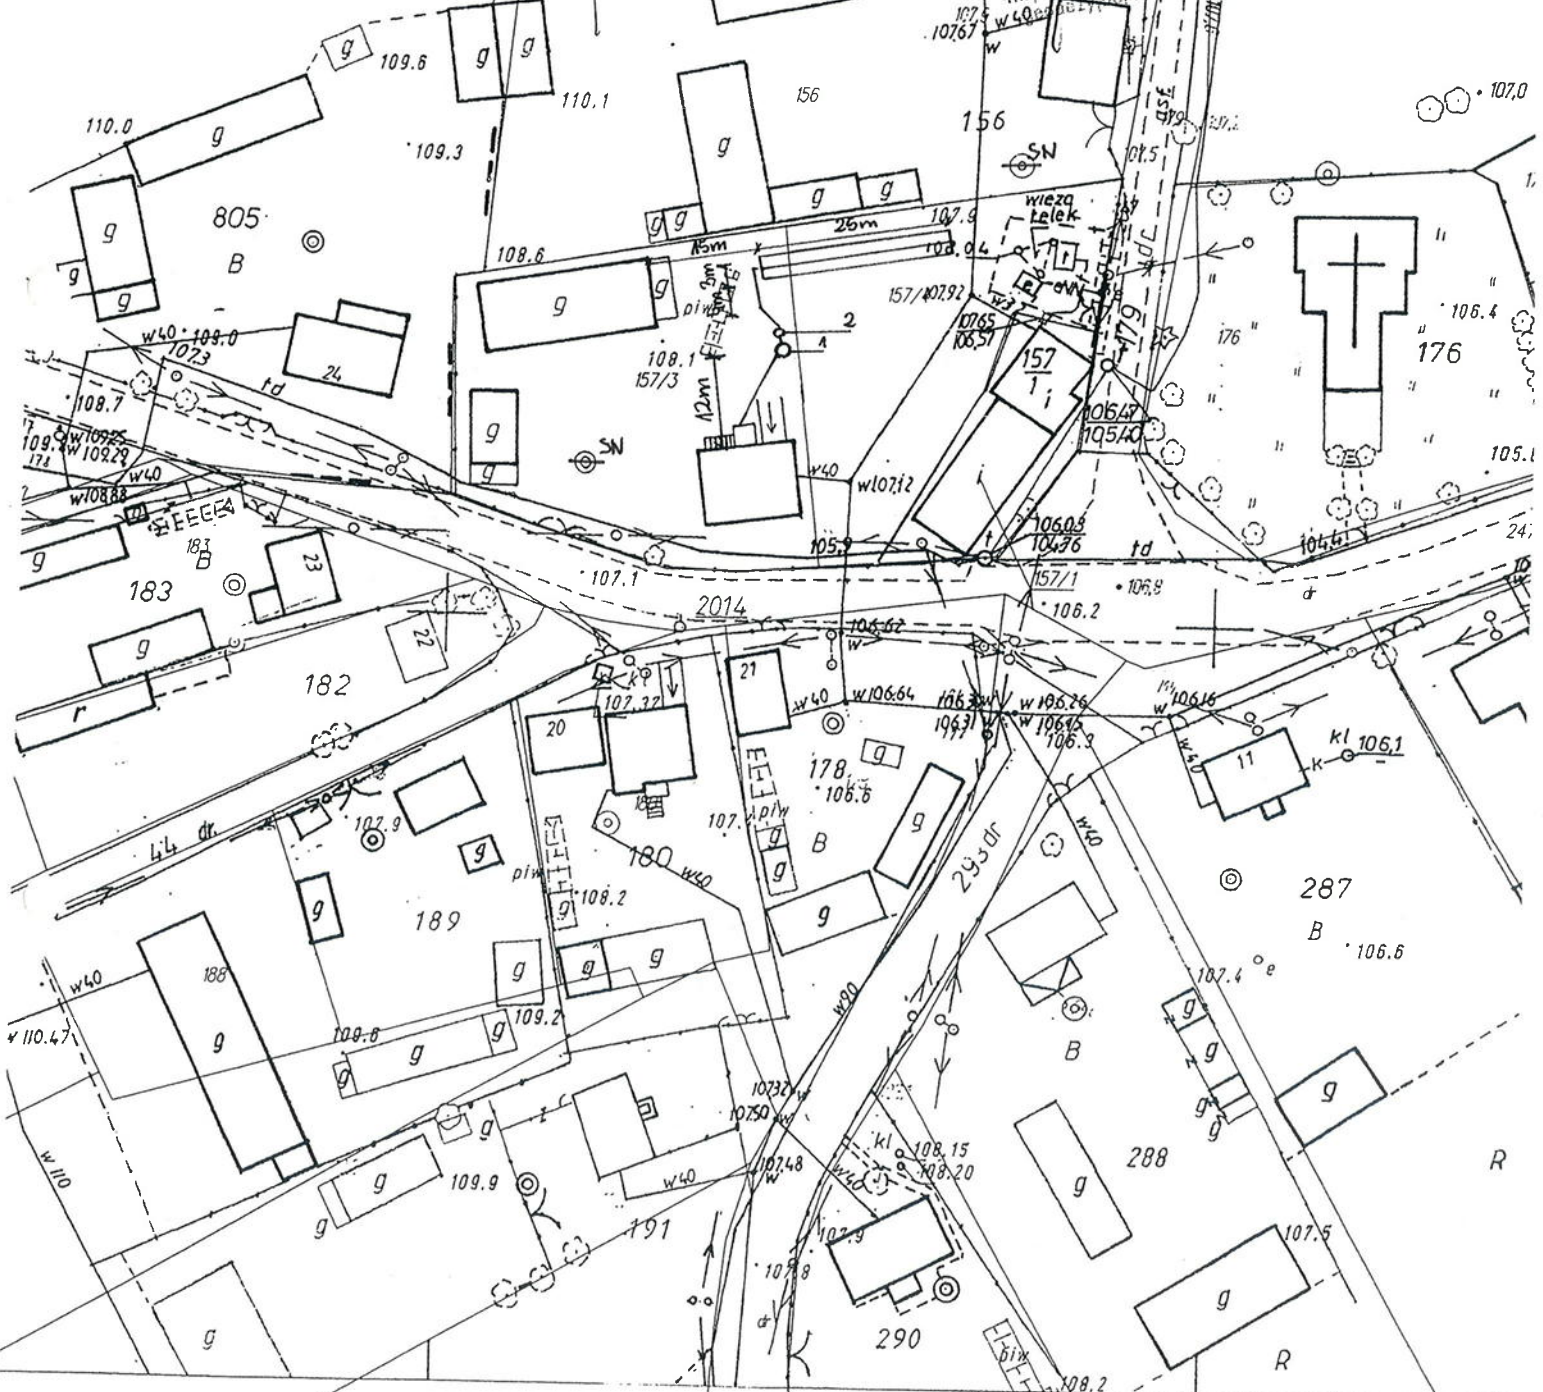



TARY PODOŚ DZ.157/3

symbol	dotyczy
1	Przydomowa oczyszczalnia ścieków
2	Przepompownia ścieków
SN	Studnia nieistniejąca lub do likwidacji
W	Studzienka przepływowa
Zaprojektowano instalację odpowietrzającą poprzez wewnętrzną instalację kanalizacji - do wykonania przez właścicieli posesji we własnym zakresie	

Adam Watłęcki
mgr inż. inżynier budowlany
upr. projektanta i kierownika budowy
w branżach sanitarnych bez ograniczeń

RYS. 3A

symbol	1	Przydomowa oczyszczalnia ścieków
	2	Przepompownia ścieków
	SN	Studnia nieistniejąca lub do likwidacji
	W	Studzienka przepływowa
Zaprojektowano instalację odpowietrzającą poprzez		
wewnętrzna instalację kanalizacji - do wykonania przez		
właścicieli posesji w własnym zakresie		

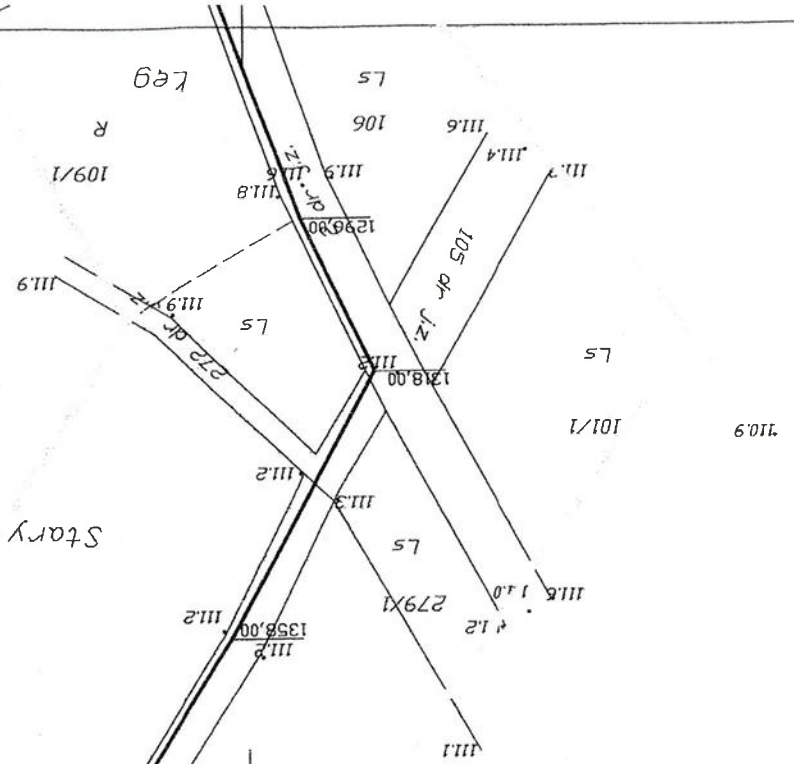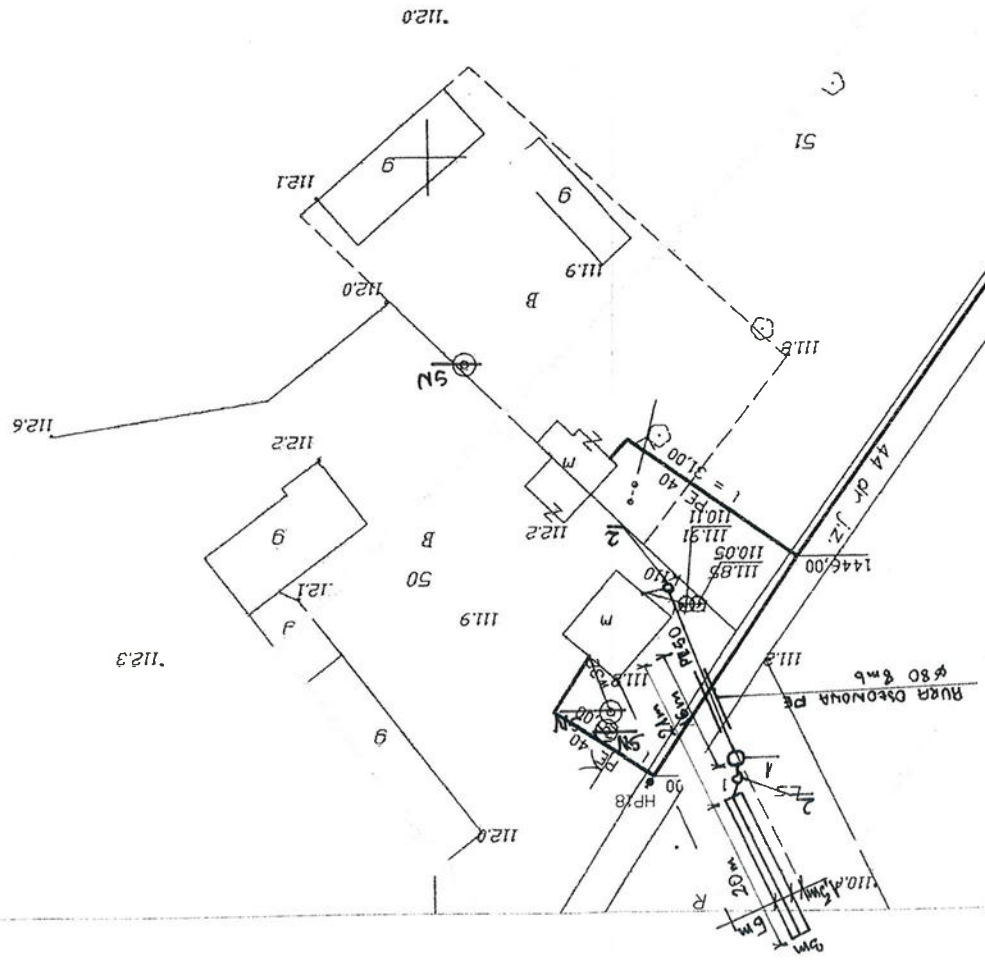

