

NEK MAPY ZASADNICZEJ Nr 2213/064,2213/112

SKALA 1:500

działka nr 187
STARY PODOŚ
Płoniawy-Bramura
makowski
mazowieckie

GEODETA UPRAWNIION
Wzrostek BGK Nr 17856
inż. Adam Bobiński

06-200 Maków Maz. ul. Leśna 5
tel. 029-74 72 314, C-606 763 409

Stary Podos
0.23

ORIENTACJA 1:2500

185/2

112.3

112.6 L.2 ABUDOWA

186

R

112.5

112.3

symbol	dotyczy
1	Przydomowa oczyszczalnia ścieków
2	Przepompownia ścieków
SN	Studnia nieistniejąca lub do likwidacji
W	Studzienka przepływowa
Zaprojektowano instalację odpowietrzającą poprzez wewnętrzną instalację kanalizacji - do wykonania przez właścicieli posesji we własnym zakresie	

OBIEKT:	BUDYNEK MIESZKALNY JEDNOROD.
ADRES BUD.:	STARY PODOŚ, dz.187
PRZEDMIOT:	PROJEKT ZAGOSPODAROWANIA
AUTOR OPRACOWANIA	inż. Adam Bobiński
DATA:	MA

06-210 Płoniawy-Bramura

194

R45.41

WYCINEK MAPY SYT. - WYS.
Nr. 243.433.112
skala 1:500
/powiększenie ksero/



STAROSTA MAKOWSKI
ul. Rynek 1
06-200 Maków Maz.
-1-

Mapa niniejsza może służyć
do celów projektowych.

Nie wyklucza się istnienia w terenie innych
- nie wykazanych na niniejszej mapie - urządzeń
podziemnych, które nie były zgłoszone do
inwenturyzacji lub o których brak jest
informacji w instytucjach branżowych.

PROJEKT ZAGOSPODAROWANIA DZIAŁKI Nr ewid. 216/1

Inwestor. - MAŁGORZATA SZEFLER
Adres. - PODOŚ STARY 15A
06-210 Płoniawy
Gmina Płoniawy Bramura
Objekt. - BUDYNEK MIESZKALNY JEDNORODZINNY
w.g. projektu indywidualnego.

Urząd Rejonowy w Makowie Mazowieckim
Oddział Filia Wojewódzkiego Ośrodka
Dokumentacji Geodezyjno-Kartograficznej
Stwierdza się zgodność z oryginałem
Nr ewid. 2213-21/95
dnia 1997-10-26

z up. KIEROWNIKA URZĘDU
tech. geod. Bogdan Charzewski
Kierownik Oddziału-Filia Terenowej
Wojewódzkiego Ośrodka Dokumentacji
Geodezyjno-Kartograficznej

Legenda na następnej stronie

Działka Nr ewid. 216/1 położona we wsi
Podosz Stary Nr 15A, 06-210 Płoniawy
Gmina Płoniawy Bramura nie jest ujęta
w rejestrze zabytków i nie podlega ochronie.

STAROSTA MAKOWSKI
ul. Rynek 1
06-200 Maków Maz.
-1-

Niniejsze stanowi załącznik do decyzji
o pozwoleniu na budowę Nr 14.1351-22/00
z dnia 10.02.2000r.

symbol	dotyczy
1	Przydomowa oczyszczalnia ścieków
2	Przepompownia ścieków
SN	Studnia nieistniejąca lub do likwidacji
W	Studnia przydomowa

Zaprojektowano instalację odprowadzającą poprzez
wewnętrzną instalację kanalizacyjną do wykonania przez
właściciela posesji we własnym zakresie

OBJEKT	BUDYNEK MIESZKALNY JEDNORODZINNY	
ADRES BUDOWY	PODOŚ STARY 15A NR. EW. DZ. 216/1	
PRZEDMIOT	PROJEKT ZAGOSPODAROWANIA DZIAŁKI	
AUTOR OPRACOWANIA	DATA	Nr rys
TECHNIK PROJEKTOWANIA 	02. 2000R	
SKALA		1.
1:500		

Adam Wałdecki

RYS. 42

WYCINEK MAPY ZASADNICZEJ

Skala 1:1000
Wydział Geodezji, Kartografii, Katastru i Gospodarki Nieruchomościami

Poświadczam, że zgodność niniejszej mapy z oryginałem
przyjętym do państwowego zasobu geodezyjnego
i kartograficznego z dnia 16-06-2009

i zaświadczam, że jest ona zgodna z celami projektowymi.
Niniejsza mapa jest zgodna z celami projektowymi.

Z up. Starosty

Maków Maz. dnia 16-06-2009

mgr inż. Józef Iwiński
Dyrektor Wydziału Geodezji, Kartografii,
Katastru i Gospodarki Nieruchomościami
Gminy Maków Mazowiecki

STAROSTA MAKOWSKI
Wydział Geodezji, Kartografii, Katastru
i Gospodarki Nieruchomościami
Reprodukowanie, rozpowszechnianie
i rozprowadzanie niniejszego dokumentu
wymaga zezwolenia, o którym mowa
w art. 18 ustawy z dnia 17 maja 1989 r.
- Prawo geodezyjne i kartograficzne
(Dz. U. Nr 30, poz. 153 z późniejszymi zmianami)


16-06-2009

Maków Maz. dnia

/podpis/

Z up. Starosty

mgr inż. Józef Iwiński
Dyrektor Wydziału Geodezji, Kartografii,
Katastru i Gospodarki Nieruchomościami
Gminy Maków Mazowiecki

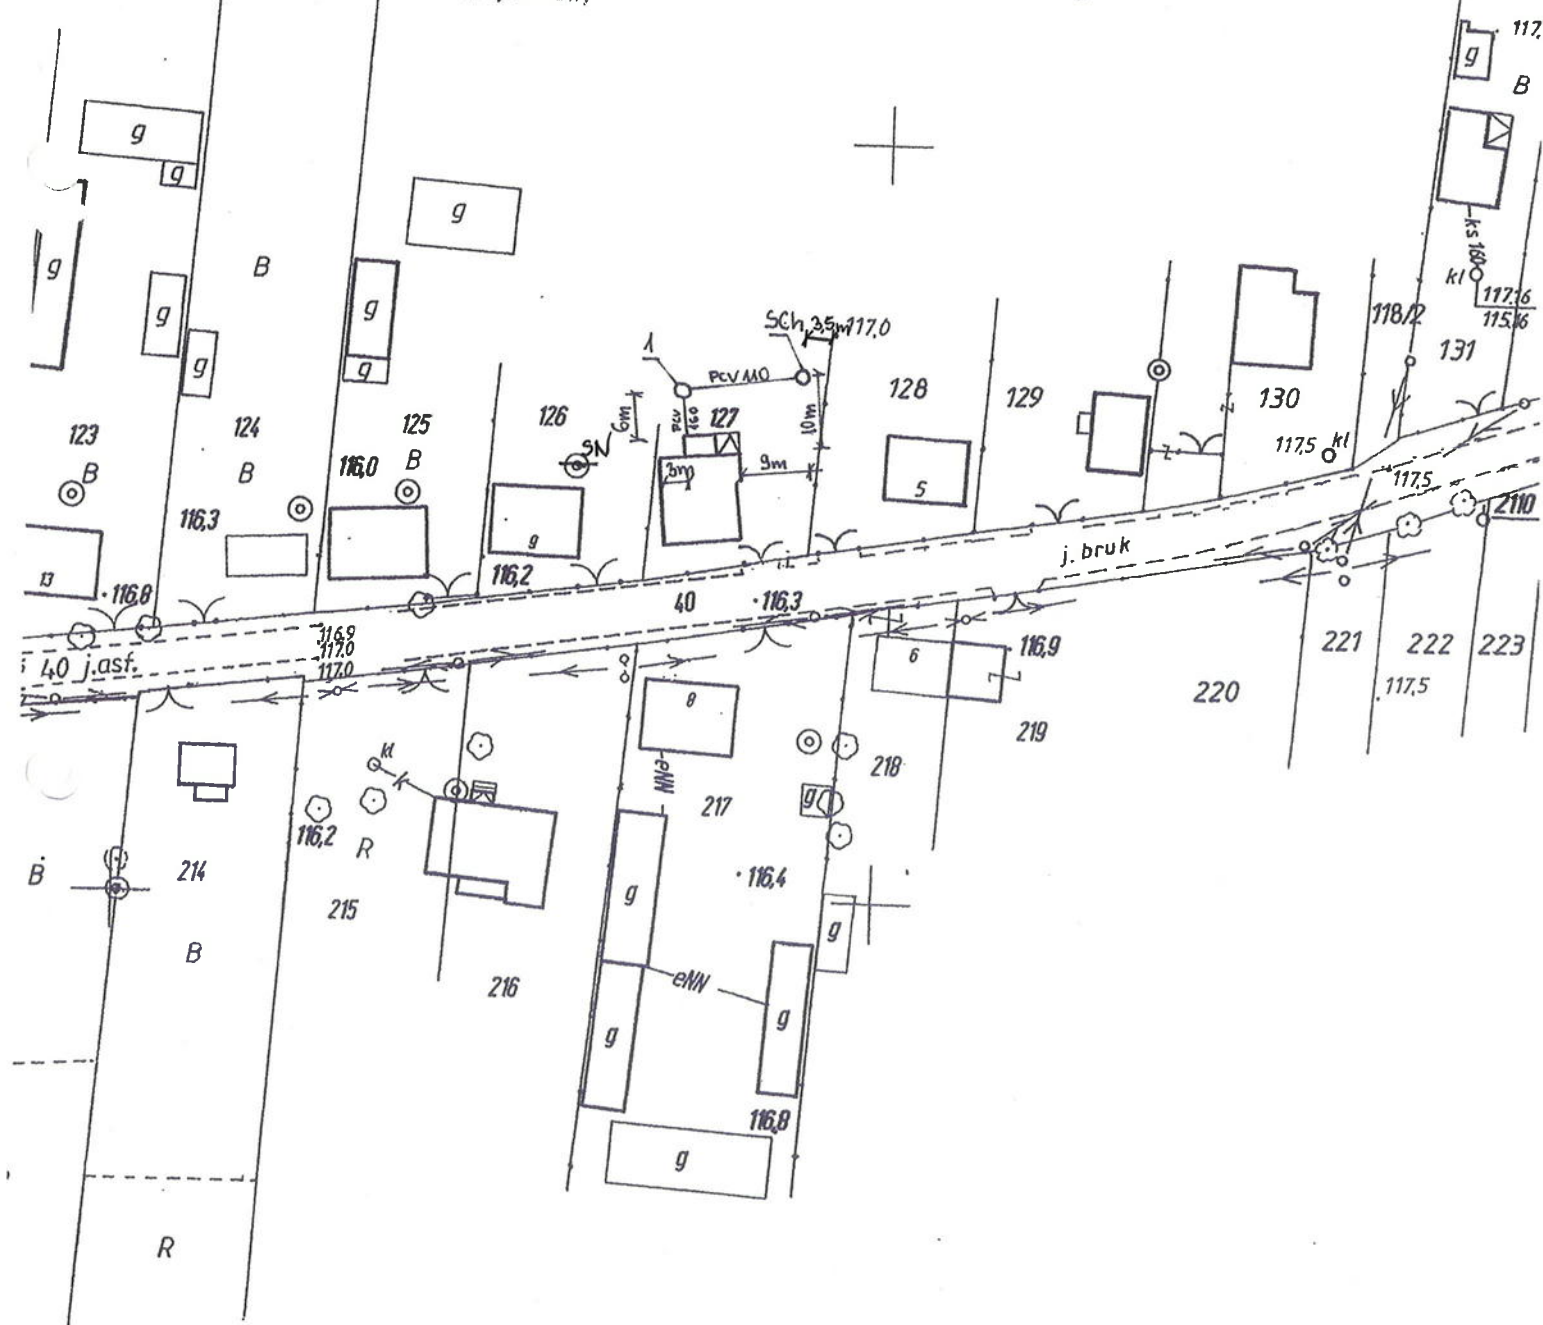


TARE ZACISZE DZ.127

symbol	dotyczy
1	Przydomowa oczyszczalnia ścieków
2	Przepompownia ścieków
SN	Studnia nieistniejąca lub do likwidacji
SCh	Studnia chłonna
Zaprojektowano instalację odpowietrzającą poprzez wewnętrzną instalację kanalizacji - do wykonania przez właścicieli posesji we własnym zakresie	

Adam Warzecki
mgr inż. Józef Iwiński

symbol	dotyczy
1	Przydomowa oczyszczalnia ścieków
2	Przepompownia ścieków
SN	Studnia/nieistniejąca lub do likwidacji
W	Studzienka przepływowa

Zaprojektowano instalację odpowietrzającą poprzez wewnętrzną instalację kanałizacji - do wykonania przez właścicieli posesji we własnym zakresie

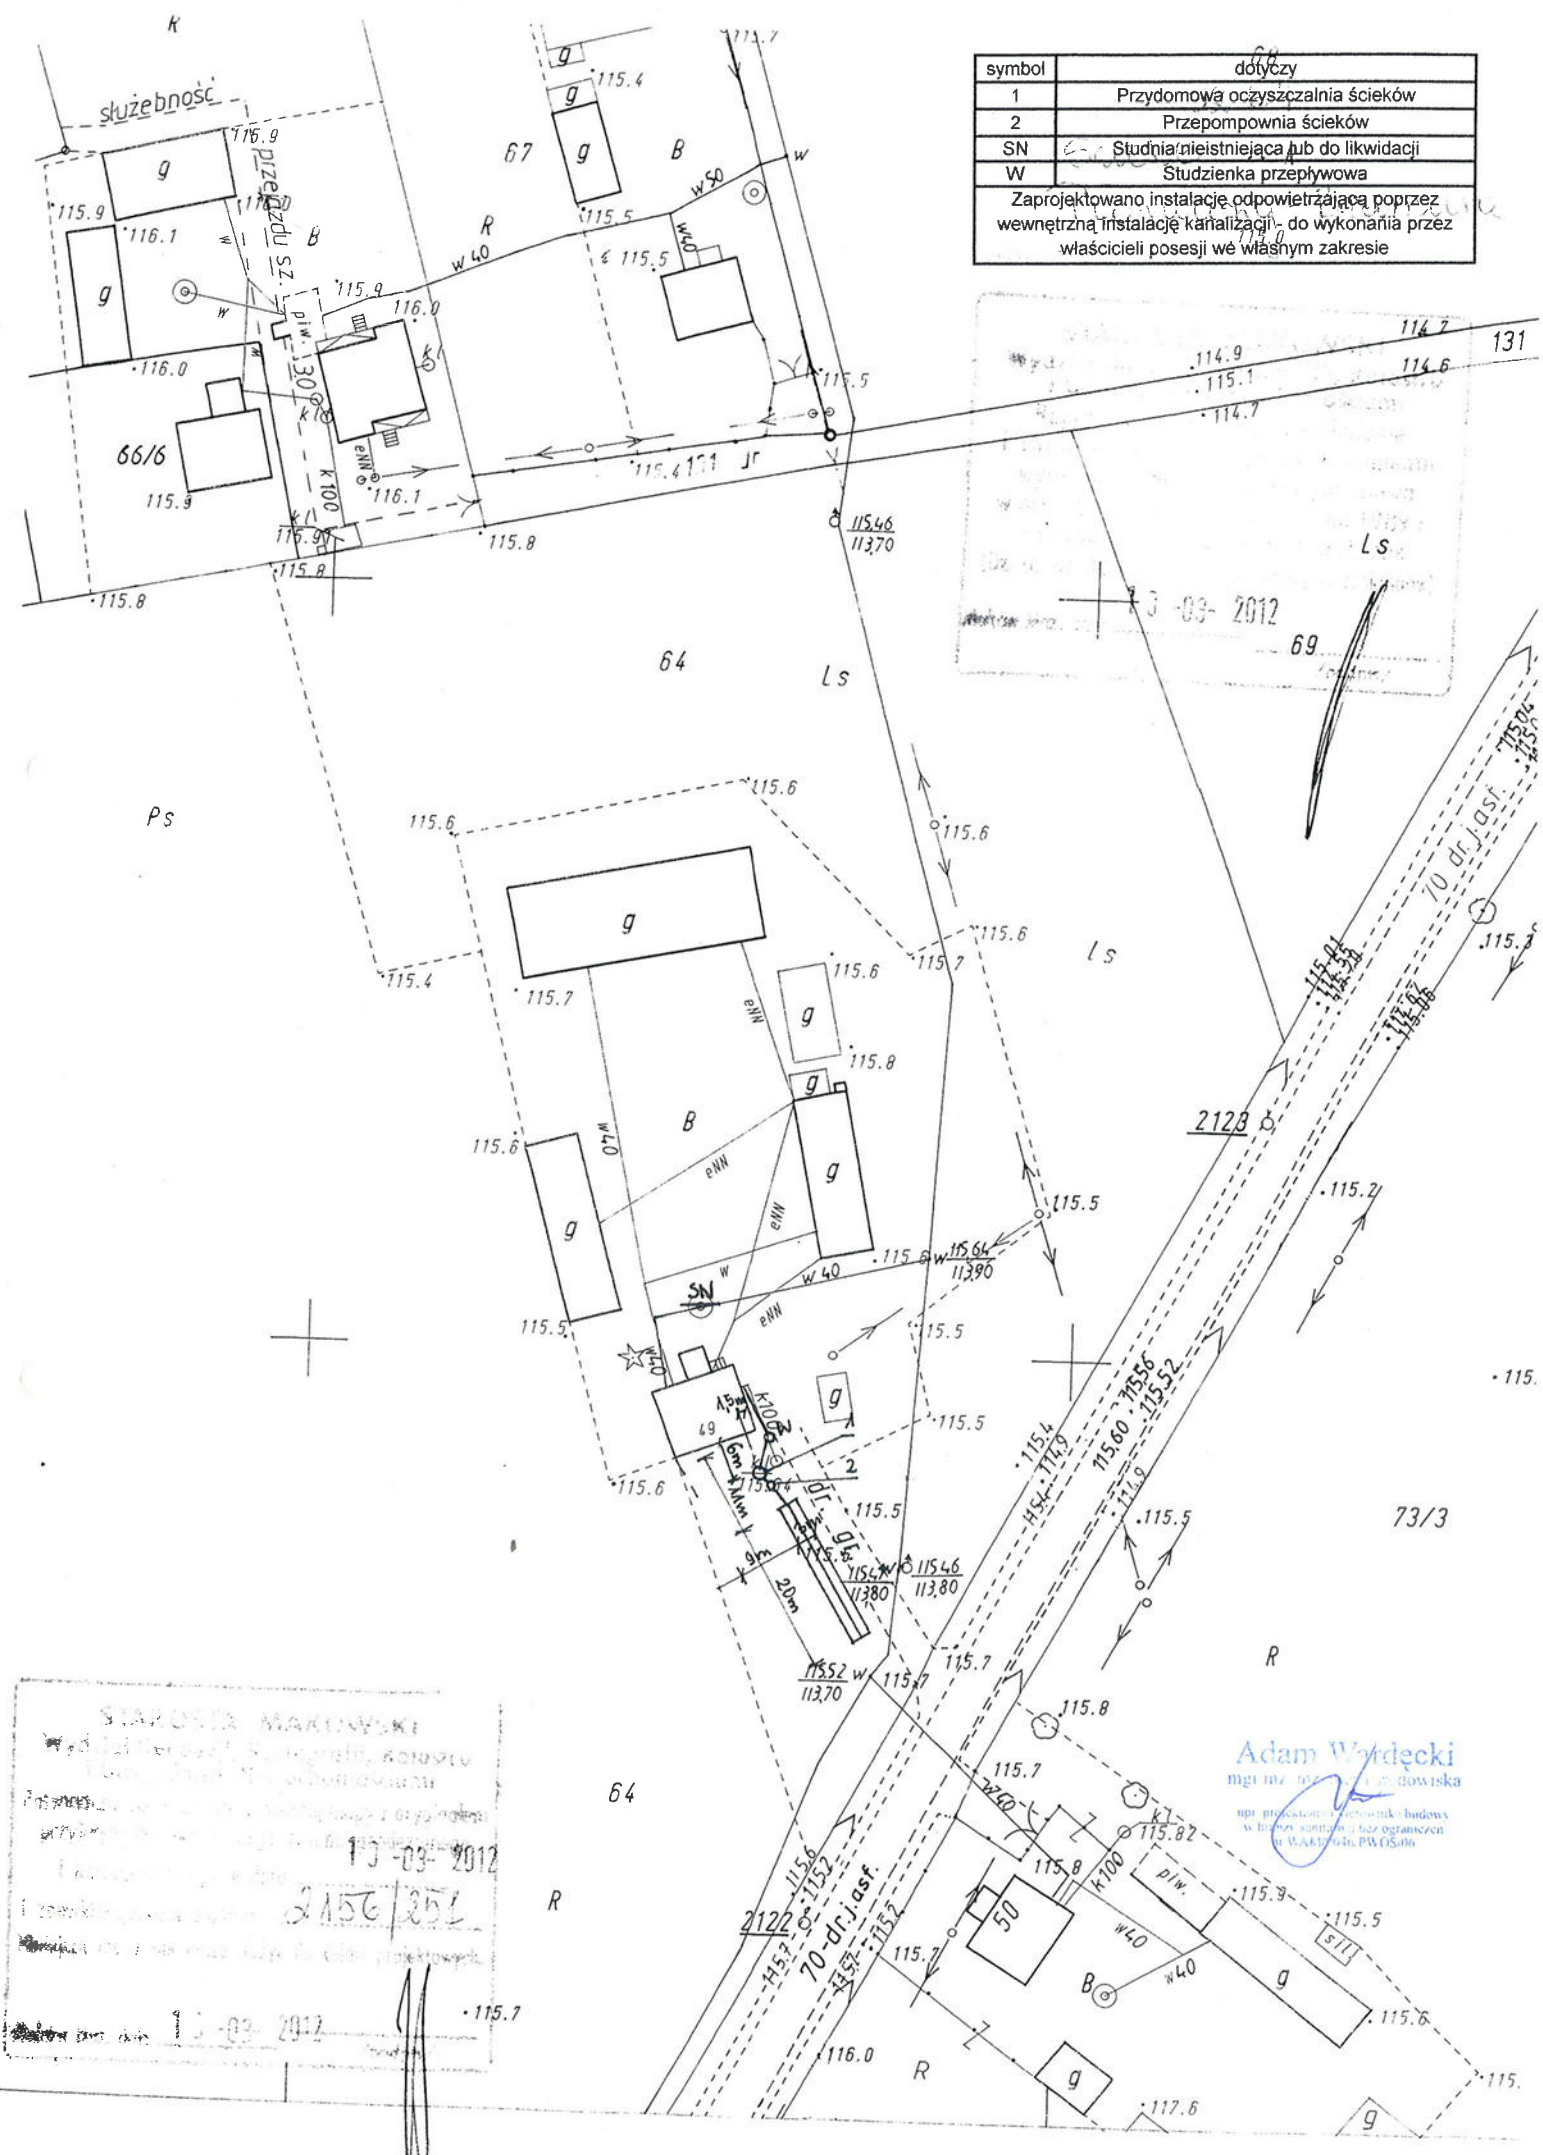

STAROSTA MAKOWSKI
 13-03-2012
 2156/251
 13-03-2012

Adam Wardecki

WYCINEK KARTY ZASADNICZEJ

Skala 1:1000

STAROSTA MAKOWSKI
Wydział Geodezji, Kartografii, Katastru
i Gospodarki Nieruchomościami
Powiadza się zgodność niniejszej mapy z oryginałem
przyjętym do prowadzenia ewidencji gruntów i budynków
i kartograficznego z dnia 15-06-2009


15-06-2009
2156/244, 2156/243
Maków Maz. dnia 15-06-2009

STAROSTA MAKOWSKI
Wydział Geodezji, Kartografii, Katastru
i Gospodarki Nieruchomościami
Reprodukcja niniejszego dokumentu
wymaga zażyczenia o własnym mowie
w art. 18 ustawy z dnia 17 maja 1989 r.
- Prawo geodezyjne i kartograficzne
(Dz. U. Nr 30 poz. 133 z późn. zmianami)

Maków Maz. dnia 15-06-2009
Dyrektor Wydziału Geodezji, Kartografii, Katastru i Gospodarki Nieruchomościami

symbol	dotyczy
1	Przydomowa oczyszczalnia ścieków
2	Przepompownia ścieków
SN	Studnia nieistniejąca lub do likwidacji
W	Studzienka przepływowa

Zaprojektowano instalację odpowietrzającą poprzez
wewnętrzną instalację kanalizacji - do wykonania przez
właścicieli posesji we własnym zakresie

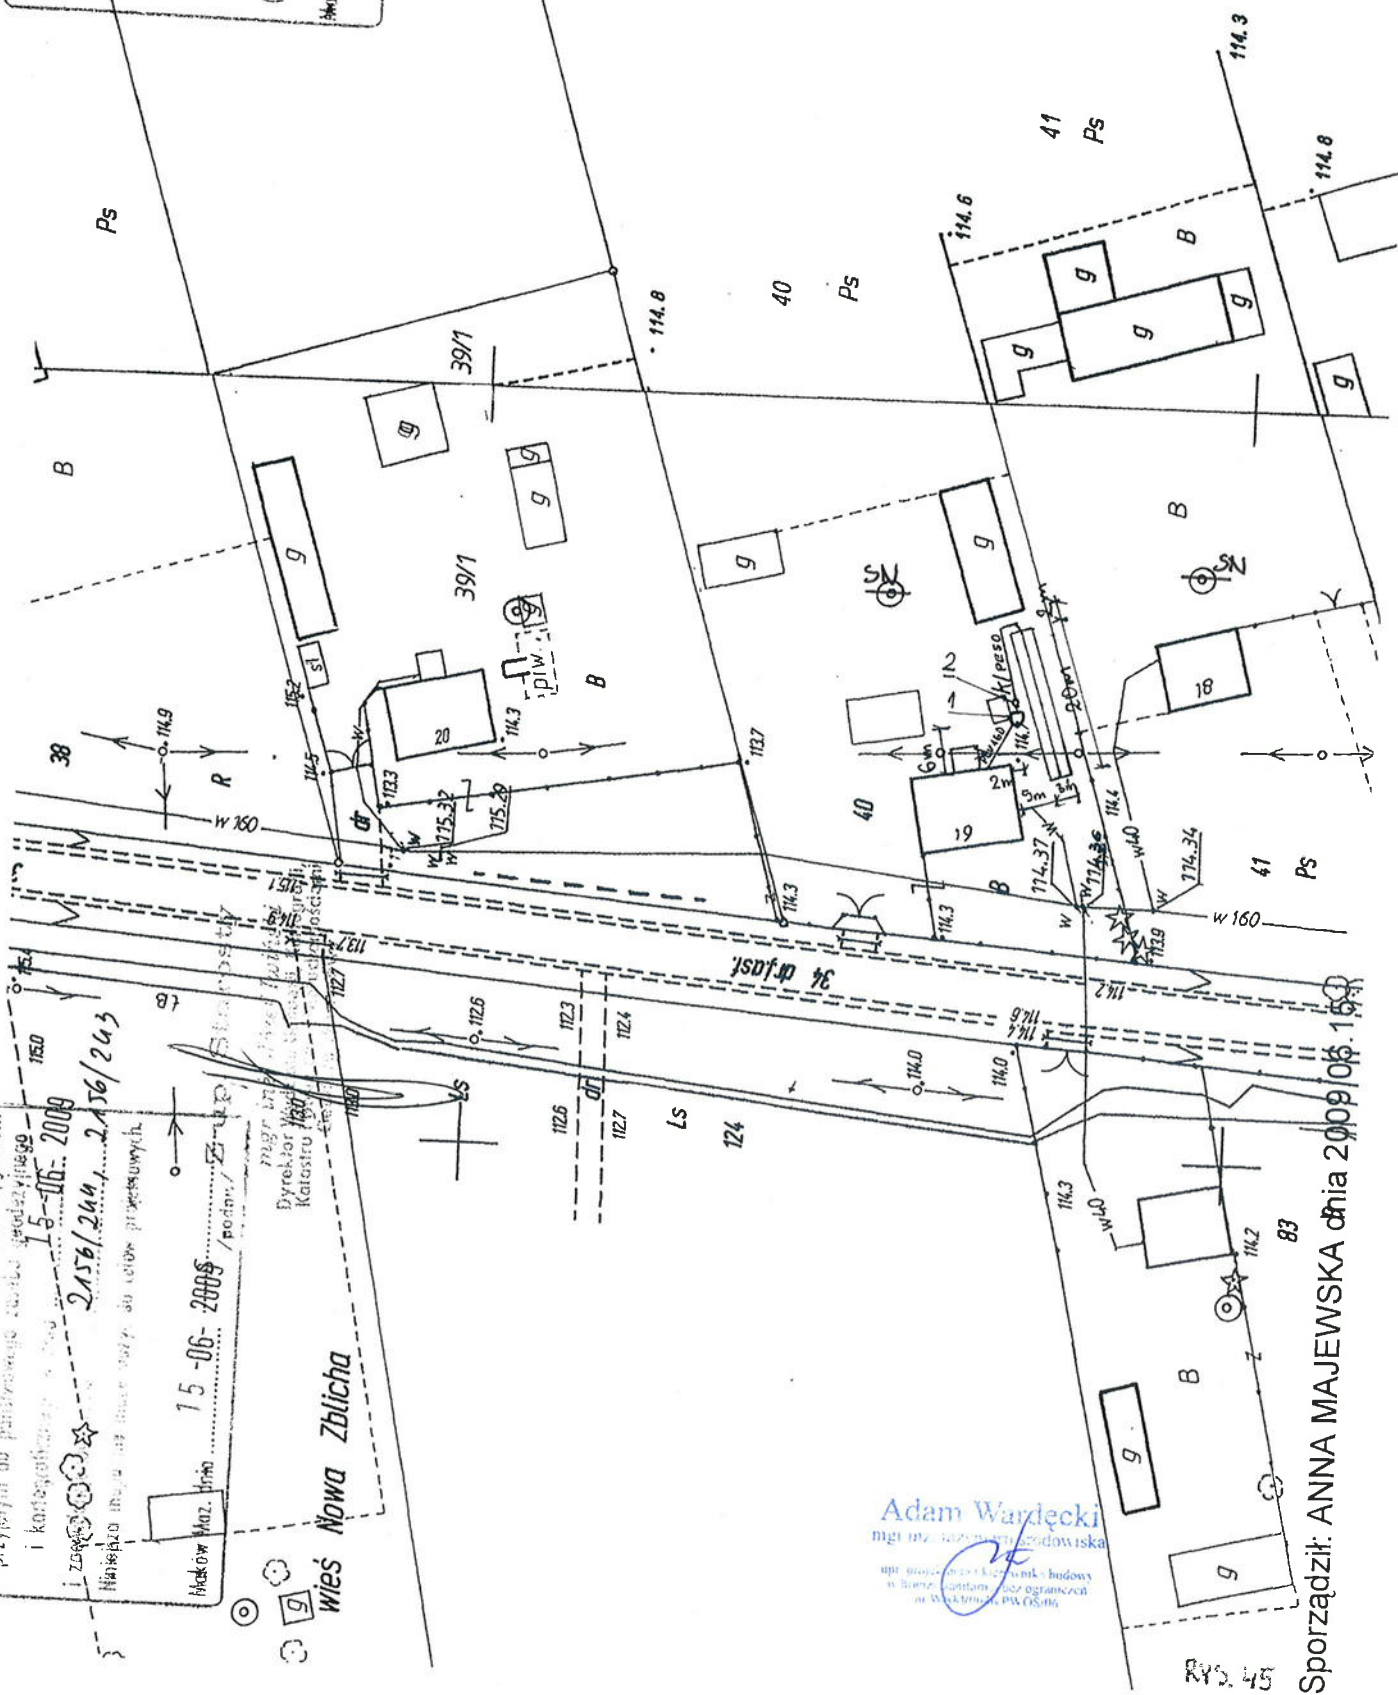

Sporządził: ANNA MAJEWSKA dnia 2009.06.15

RYS. 45

Wycinek z mapy zasadniczej nr 2156/241
 skala 1:500

biekt: 34
 bręb: Suche
 mina: Płoniawy Bramura
 /oj, Mazowieckie

ORIENTACJA 1:25000


WYKONANO PRZECIĄGNIĘCIEM
 1:500 430/1320 10211624

Adam Wąrdęcki
 mgr inż. inżynier środowiska

RY5 46

symbol	dotyczy
1	Przydomowa oczyszczalnia ścieków
2	Przepompownia ścieków
SN	Studnia nieistniejąca lub do likwidacji
W	Studzienka przepływowa

Zaprojektowano instalację odprowadzającą poprzez
 wewnętrzną instalację kanalizacyjną - do wykonania przez
 właścicieli posesji we własnym zakresie

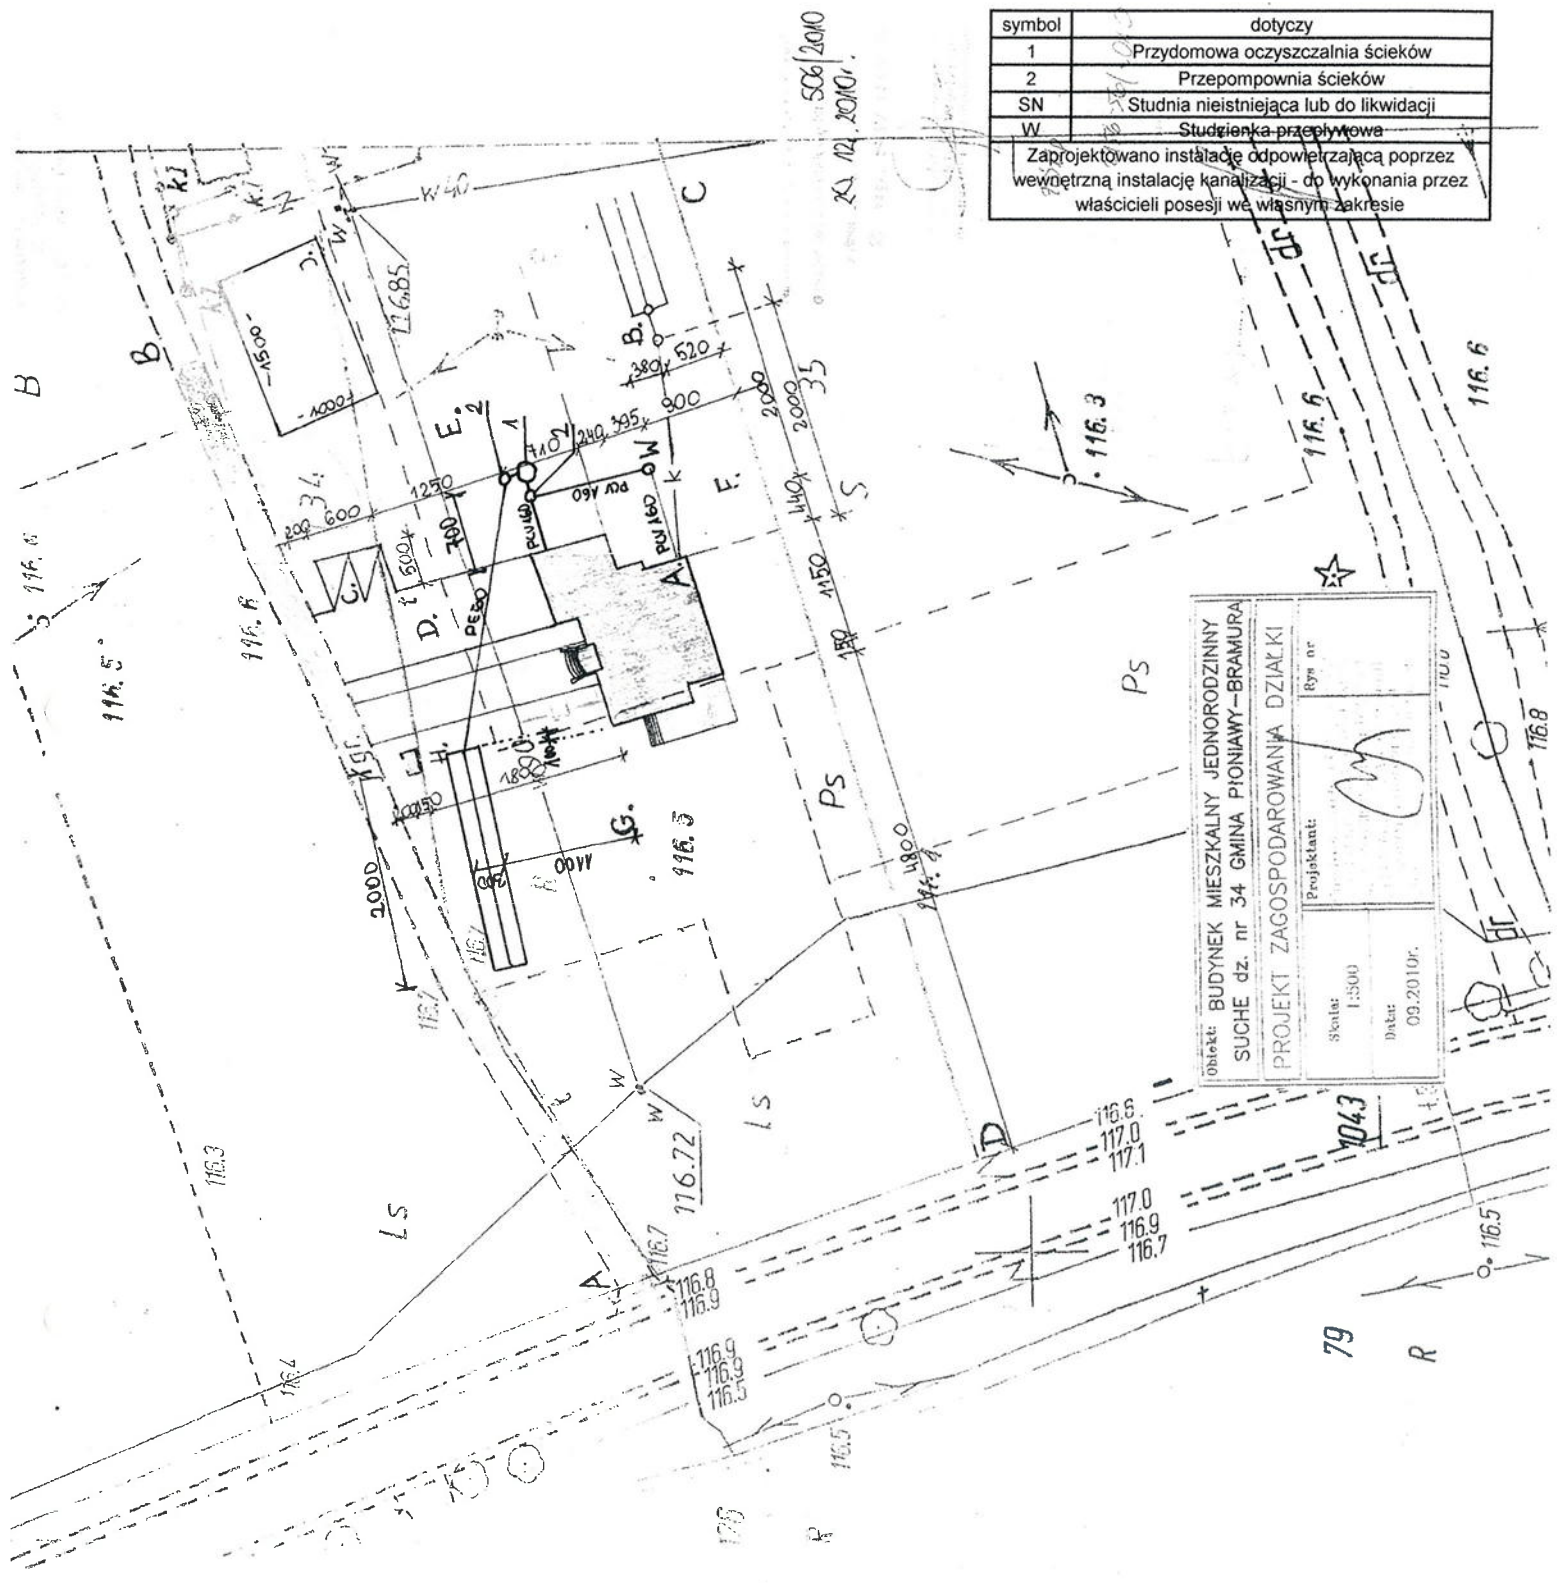

Obiekt: BUDYNEK MIESZKALNY JEDNORODZINNY SUCHE dz. nr 34 GMINA PŁONIAWY-BRAMURA PROJEKT ZAGOSPODAROWANIA DZIAŁKI	
Skala: 1:500 Data: 09.2010r.	Projektant: Rys. nr

506/2010
 XI.12.2010r.

SKALA 1:500 (powiększenie)

SUCHE

Plonawy-Bramura
mazowieckie


STAROSTA MAKOWSKI

ul. Rynek 1

06-200 Maków Maz.

- 1 -

symbol	dotyczy
	Przepompownia ścieków
SN	Studnia nieistniejąca lub do likwidacji
W	Studzienka przepływowa
Zaprojektowano instalację odpowietrzającą poprzez wewnętrzną instalację kanalizacji - do wykonania przez właścicieli posesji we własnym zakresie	

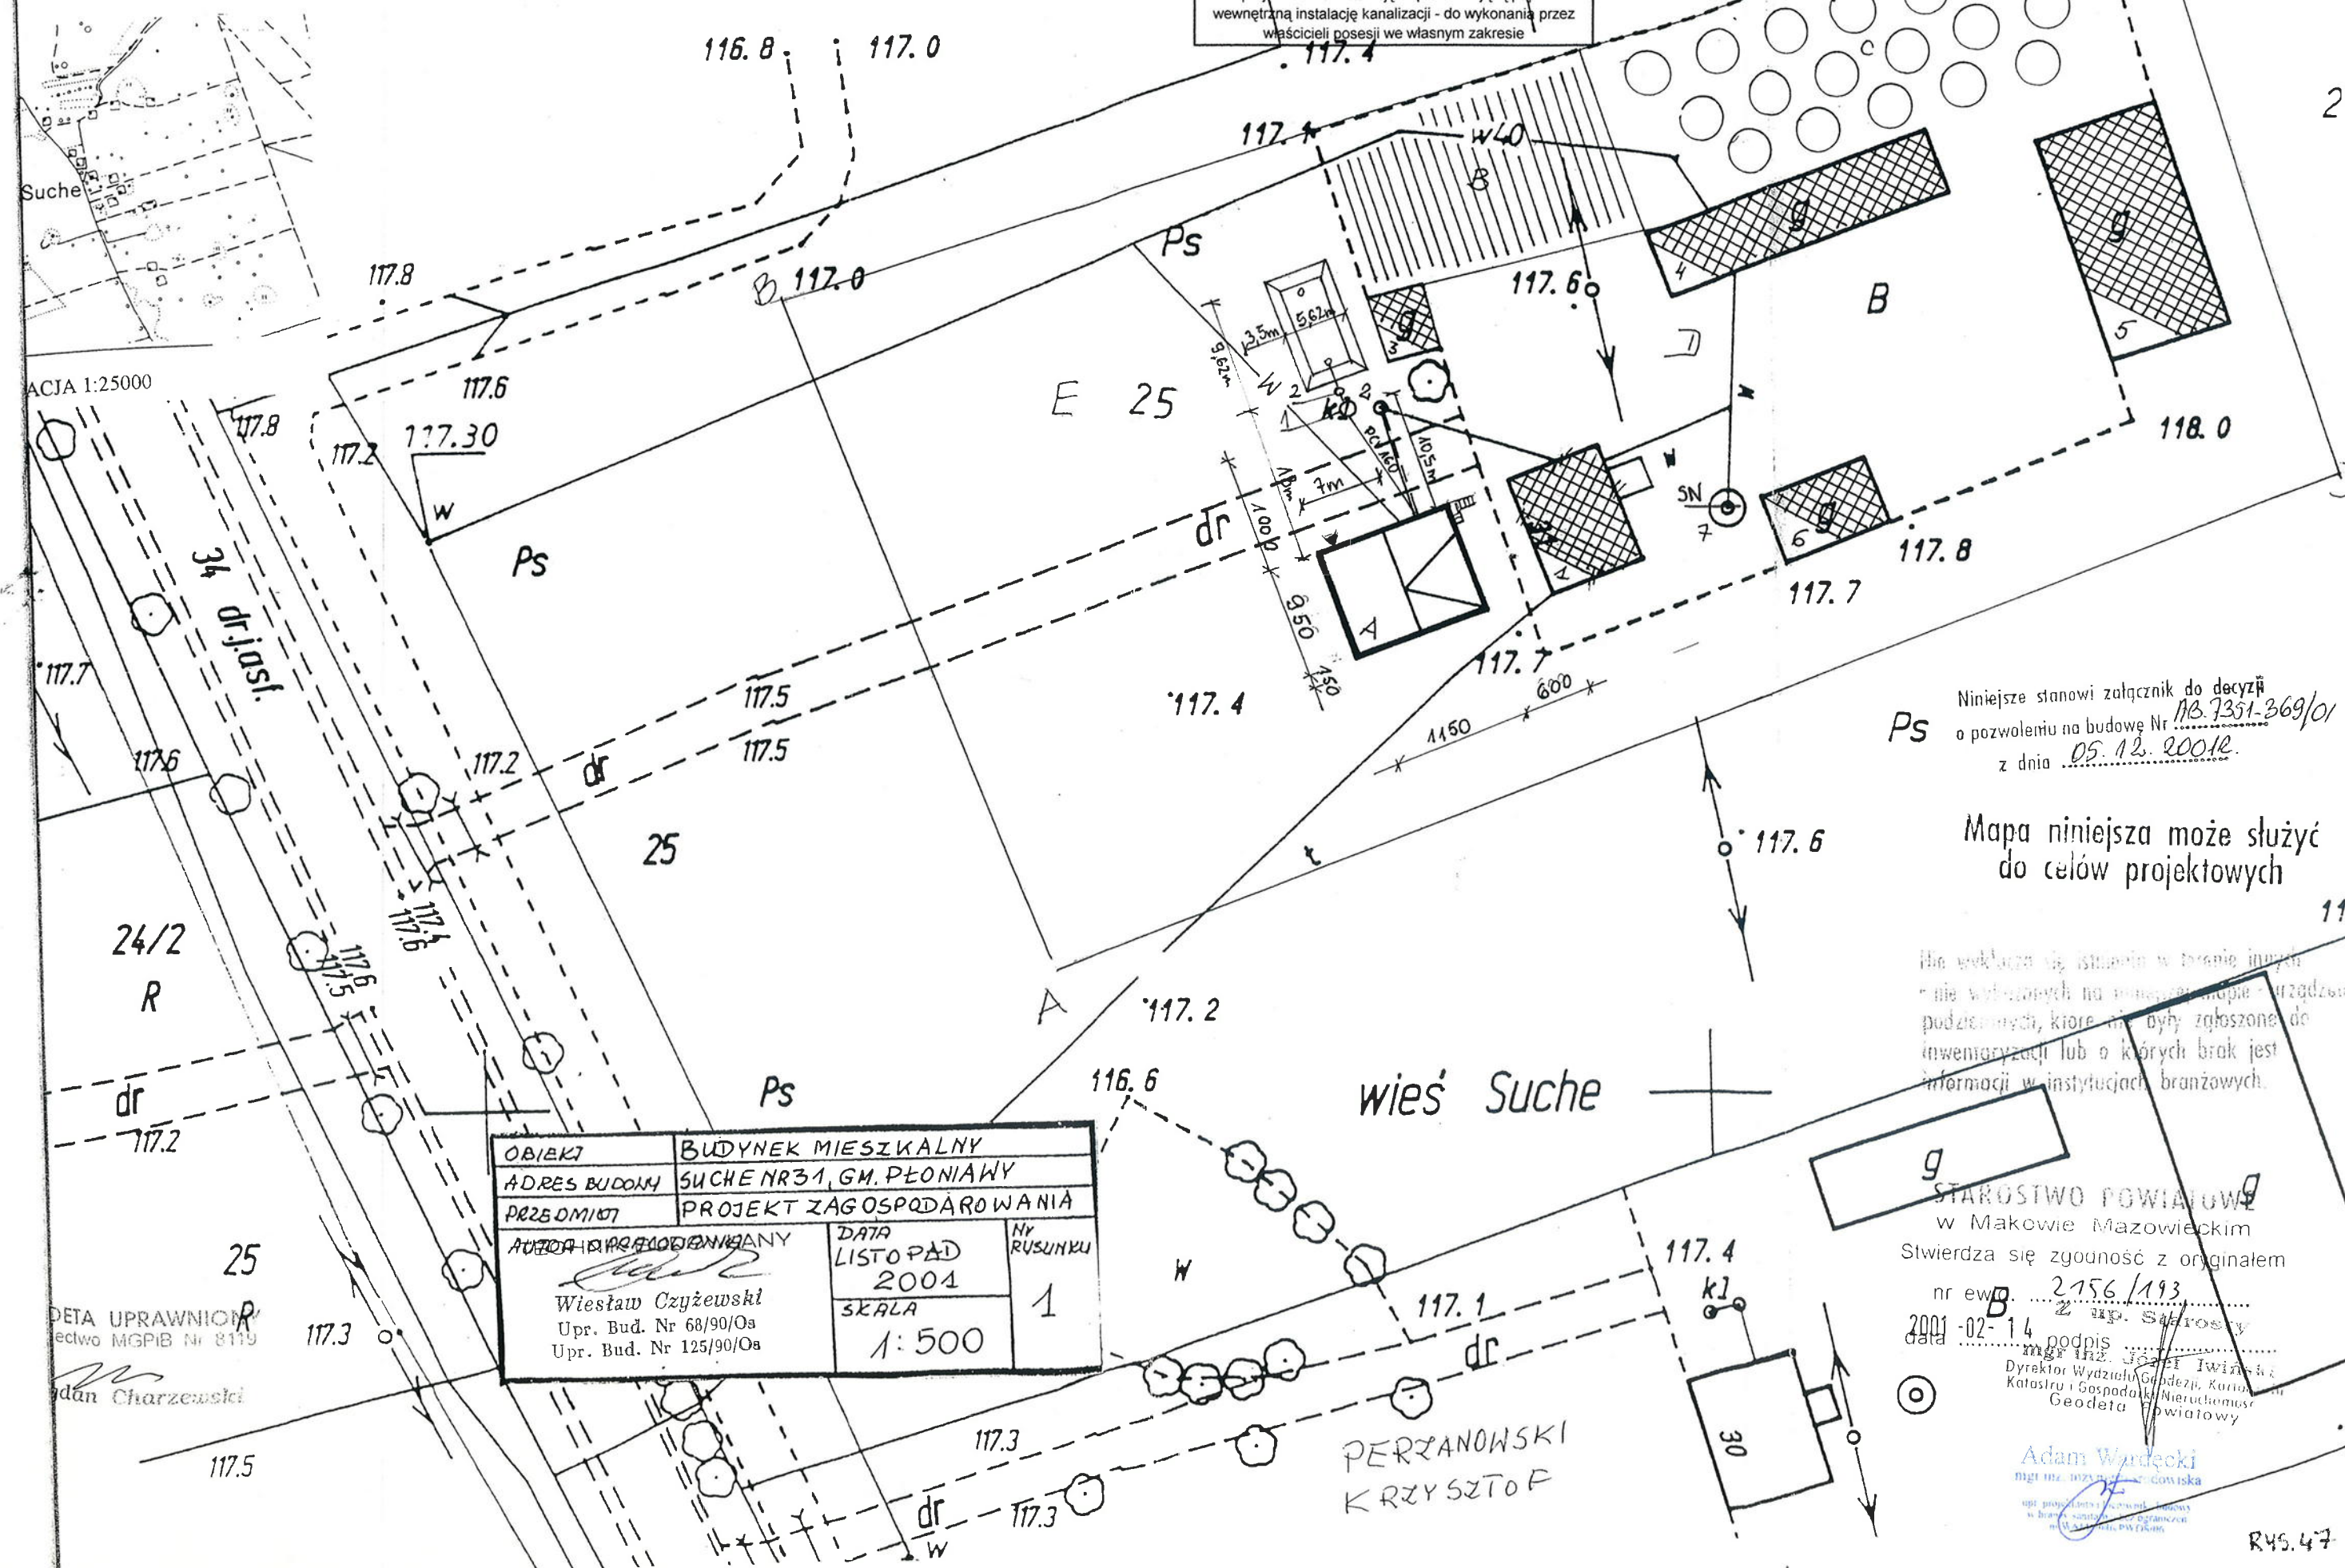

Niniejsze stanowi załącznik do decyzji
o pozwoleniu na budowę Nr MB.7351.369/01
z dnia 05.12.2001r.

Mapa niniejsza może służyć
do celów projektowych

Ma wklejać się istniejącą w terenie innych
nie włączonych na niniejszą mapę - urządzeń
podziemnych, które nie były zgłoszone do
inwentaryzacji lub o których brak jest
informacji w instytucjach branżowych.

OBIEKT	BUDYNEK MIESZKALNY
ADRES BUDOWY	SUCHE NR 31, GM. PŁONIAWY
PRZEBIEG	PROJEKT ZAGOSPODAROWANIA
Wiesław Czyżewski	NR RYSUNKU 1
Upr. Bud. Nr 68/90/Os	
Upr. Bud. Nr 125/90/Os	
SKALA	1:500

STAROSTWO POWIATOWE
w Makowie Mazowieckim
Stwierdza się zgodność z oryginałem
data 2001-02-14 podpis up. Starosta
Dyrektor Wydziału Geodezji, Kartografii
Katastru i Gospodarki Nieruchomościami
Geodeta Powiatowy

Adam Wardecki


R45.47

Wycinek mapy syt.-wys. Nr 2156/253
 SKALA 1:500

Obiekt: działka nr 91
 Obręb: SUCHE
 Gmina: Płoniawy-Bramura
 Powiat: makowski
 Woj. mazowieckie


symbol	dotyczy
1	Przydomowa oczyszczalnia ścieków
2	Przepompownia ścieków
SN	Studnia nieistniejąca lub do likwidacji
W	Studzienka przepływowa

Zaprojektowano instalację odpowietrzającą poprzez wewnętrzną instalację kanalizacji - do wykonania przez właścicieli posesji we własnym zakresie

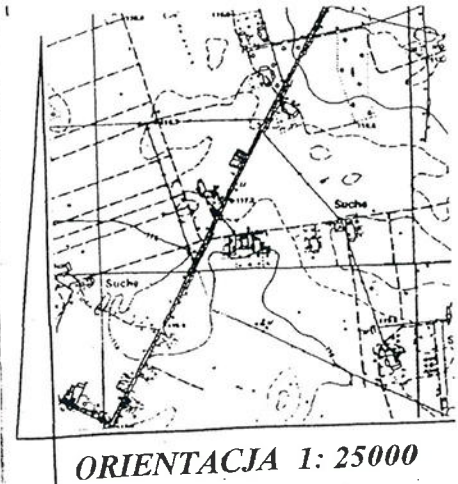


GEODETA UPRAWNIONY

06-200 Maków Maz. ul. Leśna 5
 tel. 029-7172314, 0-500 763 409

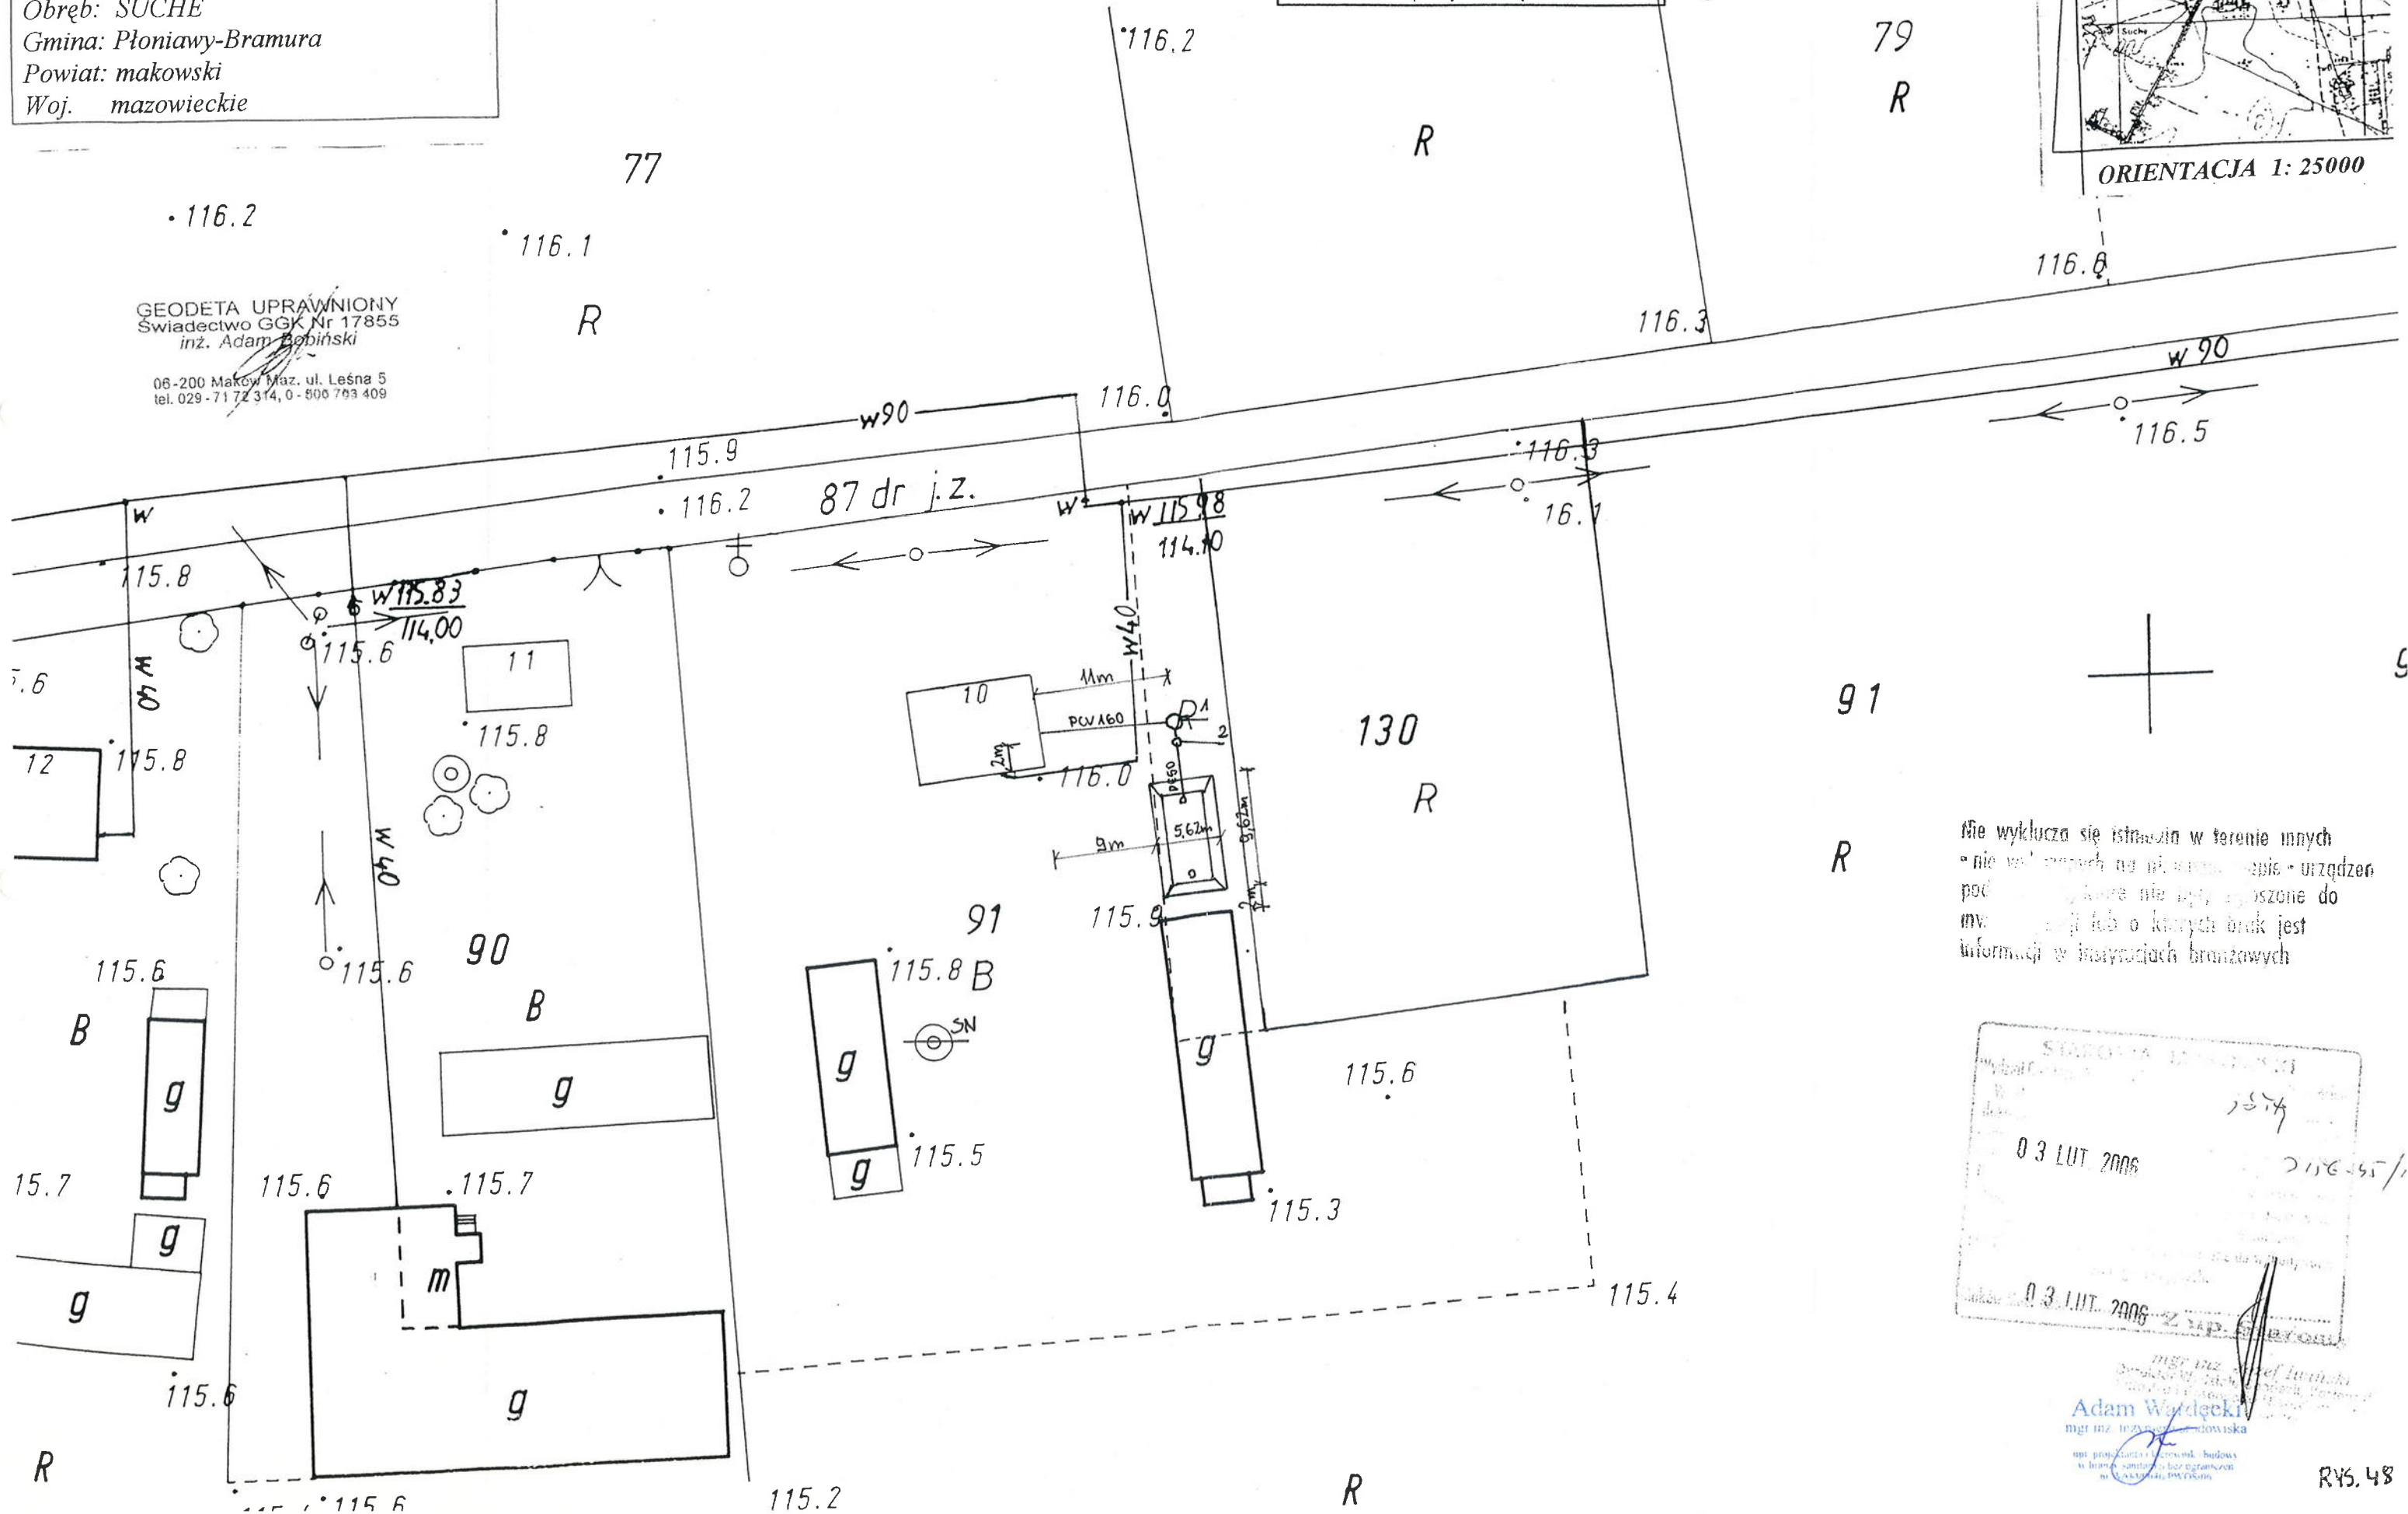


nie wyklucza się istnienia w terenie innych

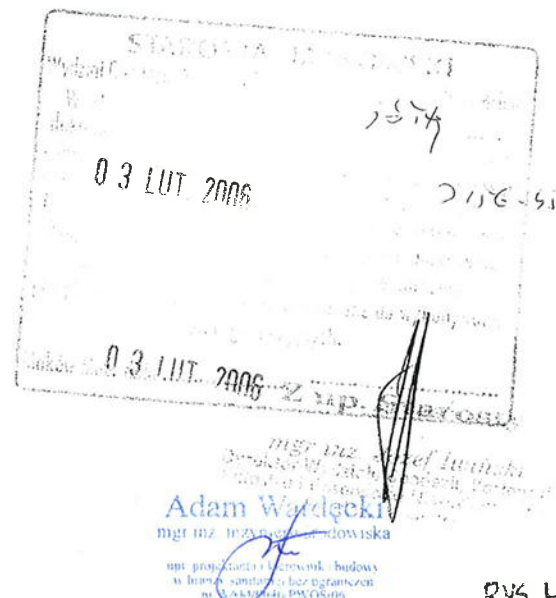

Obiekt: działka nr 26
 Obręb: SUCHE
 Gmina: Płoniawy-Bramura
 Powiat: makowski
 Woj. mazowieckie

symbol	dotyczy
1	Przydomowa oczyszczalnia ścieków
2	Przepompownia ścieków
SN	Studnia nieistniejąca lub do likwidacji
W	Studzienka przepływowa
Zaprojektowano instalację odpowietrzającą poprzez wewnętrzną instalację kanalizacji - do wykonania przez właścicieli posesji we własnym zakresie	

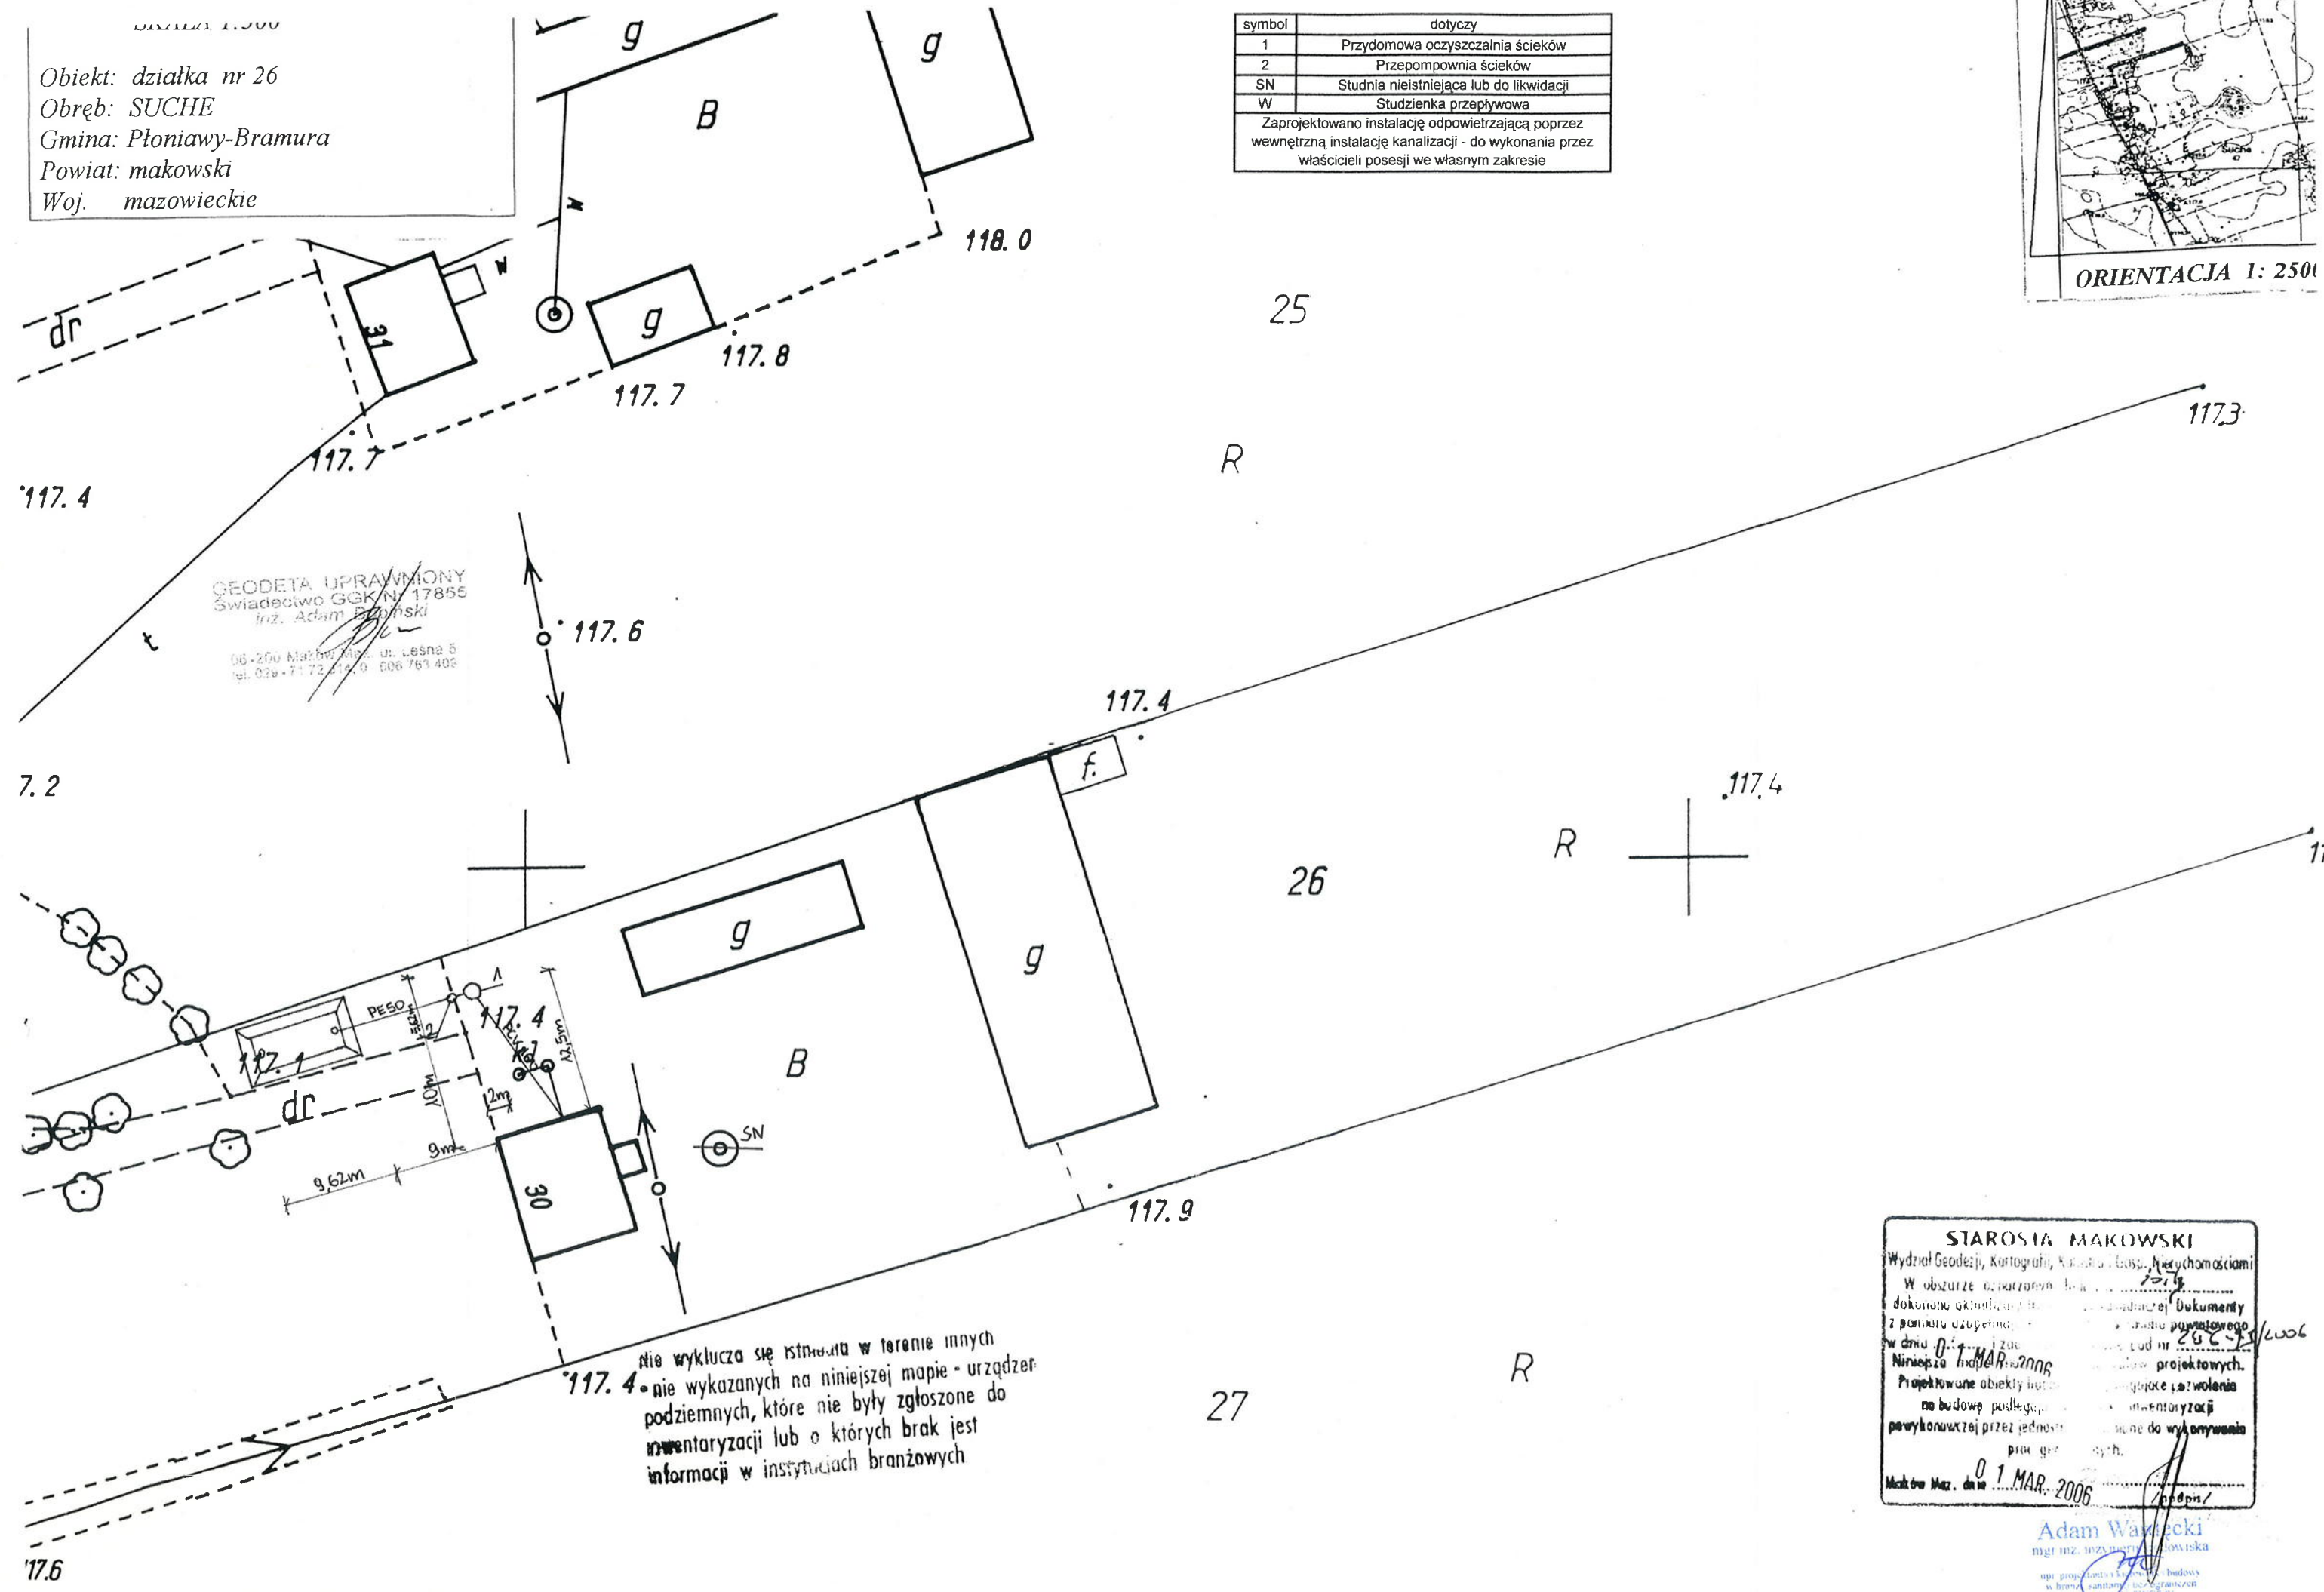

GEODETA UPRAWNIONY
 Świadczenie GGK N. 17856
 Inż. Adam Wajęcki
 06-200 Maków Maz. ul. Leśna 8
 tel. 026-7311410 006 761 402

nie wyklucza się istnienia w terenie innych
 • nie wykazanych na niniejszej mapie - urządzeń
 podziemnych, które nie były zgłoszone do
 inwentaryzacji lub o których brak jest
 informacji w instytucjach branżowych

STAROSTA MAKOWSKI
 Wydział Geodezji, Kartografii, Katastru i Gosp. Nieruchomościami
 W obszarze oznaczonym na mapie niniejszym
 dokonano aktualizacji i aktualizacji Dokumenty
 z pominięciem danych z mapy podziemnej
 w dniu 01.03.2006 r. z załącznikami
 Niniejsza mapa jest projektem projektowych.
 Projektowane obiekty budowlane i urządzenia
 nie budowane podlegają inwentaryzacji
 powykonawczej przez jednostki upoważnione do wykonywania
 prac geodezyjnych.
 Maków Maz. dnia 01.03.2006 r. /podpis/

 upr. projektowania i budowy
 w branżach sanitarnych i geodezji
 nr 14309/06 PW.0506



ORIENTACJA I:

611

dotyczy


A - budynek mieszkalny
B - parking
C - osłona śmietnikowa


Adam Wardęcki
mgr inż. inżynier środowiska
upr. projektanta i kierownik budowy
w branżach sanitarnych, bez ograniczeń
nr 54419/2016/PWOS/16

RV5.50

06-200 Maków Maz. ul. Leśna 5
tel. 029-4172314, 0-606763409

PS

POS:1
:67-EXS

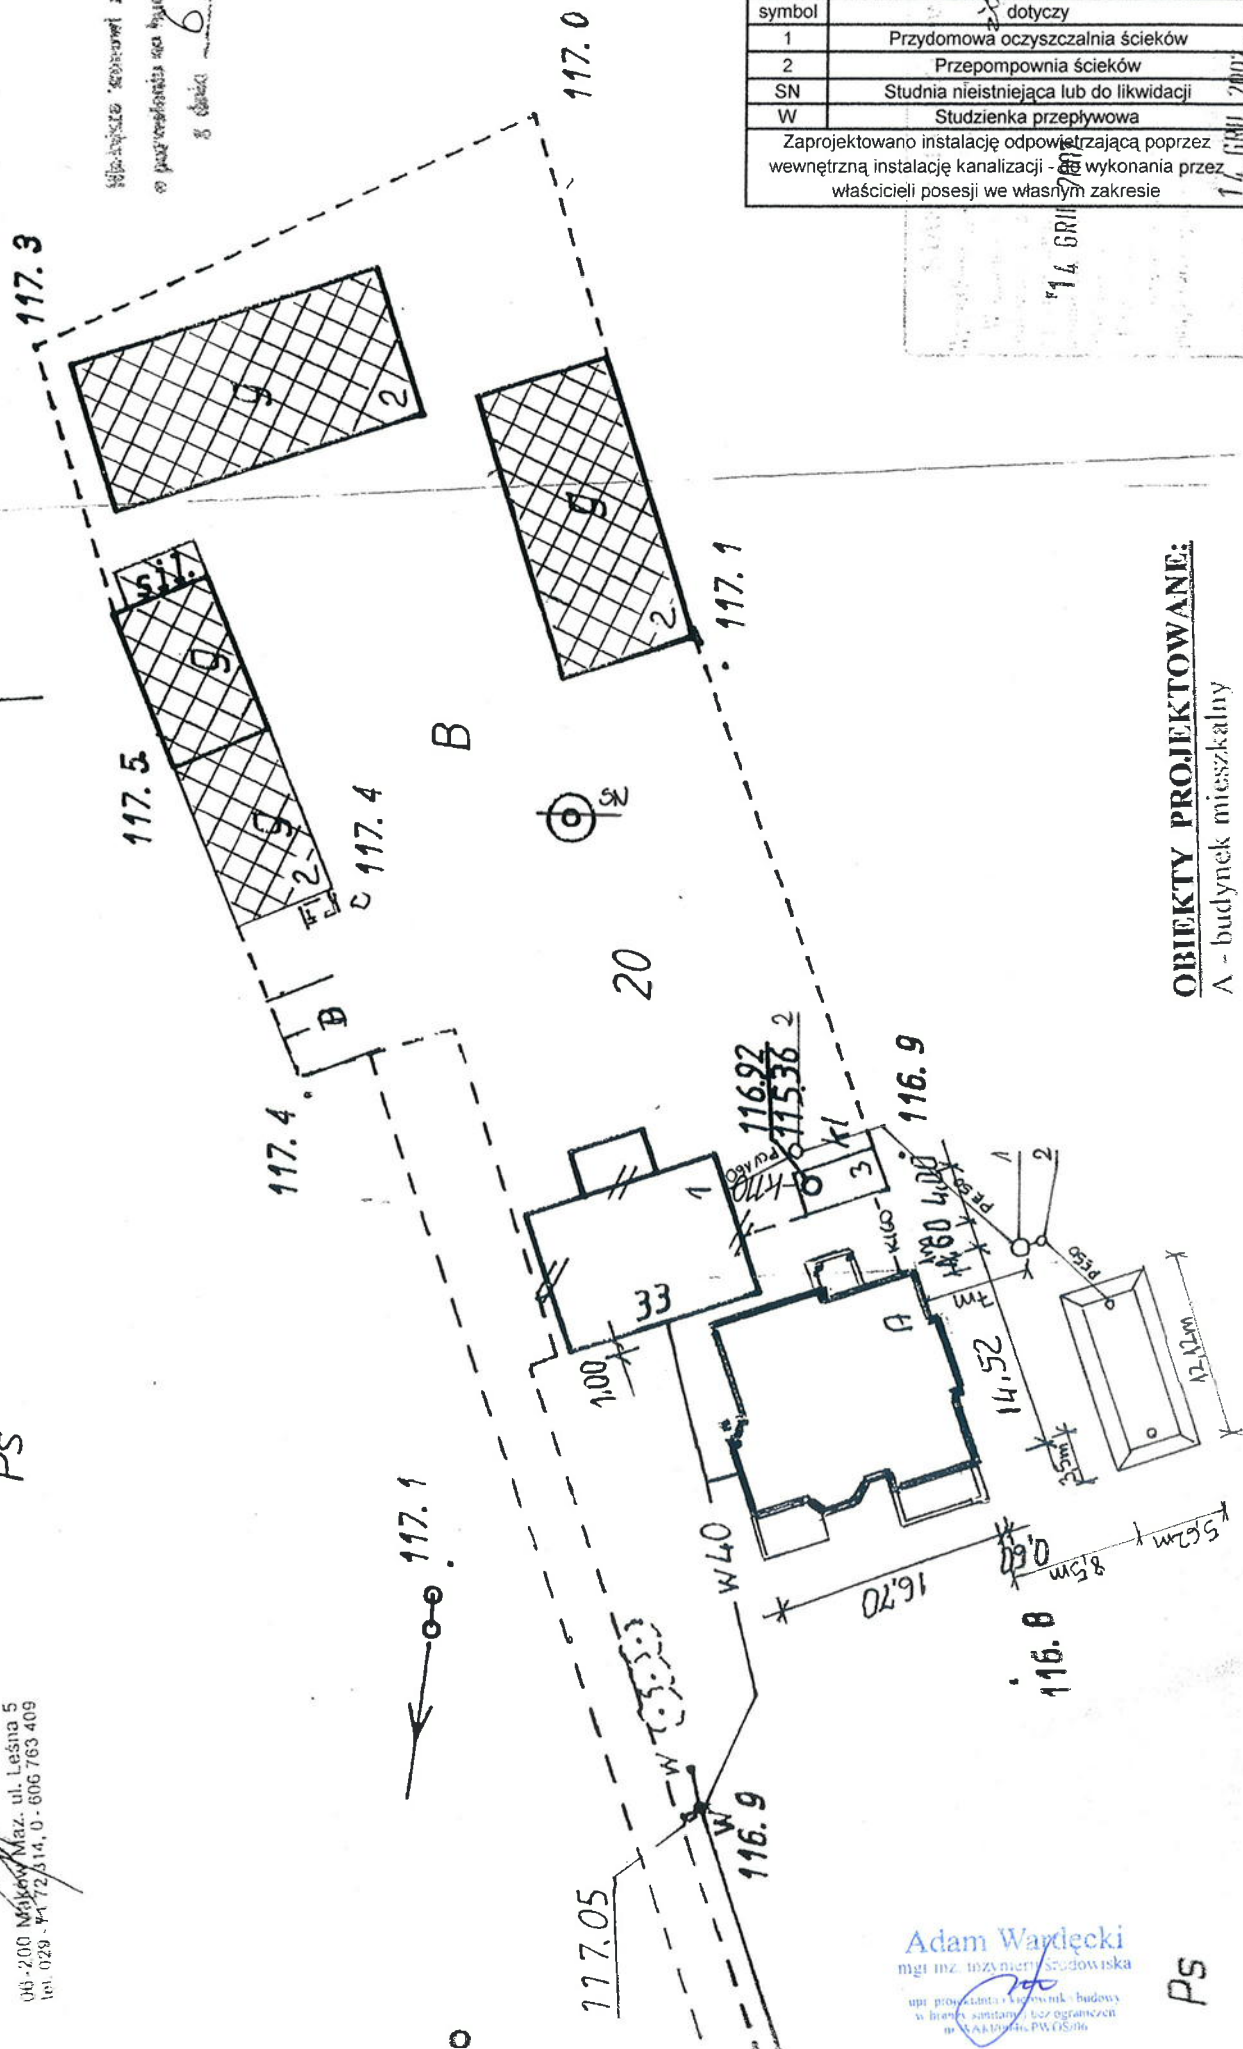

[illegible]


RYS.52

ek mapy syt.-wys. Nr 2213/232
SKALA 1:500

działka nr 103
GOŁONIWY
Płoniawy-Bramura
makowski
mazowieckie

GEODETA UPRAWNIENY
Świadectwo GKG Nr 17855
inż. Adam Wardecki

06-200 Maków Maz. ul. Leśna 5
tel. 029-7172614/0-606 763 409

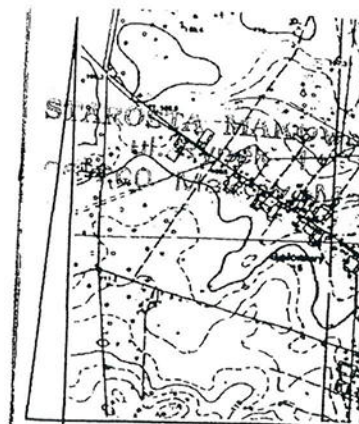

ORIENTACJA 1: 25


Wniosek stanowi załącznik do decyzji
o pozwoleniu na budowę Nr AB.7351-0271
data 26.10.2006

1	OBIEKT	ZBIORNIK NAGNOSTOWKIE, PŁYTA	
	ADRES BUDOWY	GOŁONIWY 2, GM. PŁONIAWY	
	PRZEMISŁ	PROJEKT ZAGOSPODAROWANIA	
	AUTOR OPRACOWANIA	DATA WRZESIEŃ 2006 SKALA 1:500	NR RYSUNKU 1

• 108.1

nie wyklucza się istnienia w terenie innych
nie wykazanych na niniejszej mapie urządzeń
nie zgłoszonych do
nie jest
branżowych.

symbol	dotyczy
	Przylotowa oczyszczalnia ścieków
	Przepompownia ścieków
SN	Studnia nieistniejąca lub do likwidacji
W	Studzienka przepływowa
Zaprojektowano instalację odpowietrzającą poprzez wewnętrzną instalację kanalizacji - do wykonania przez właścicieli posesji we własnym zakresie	

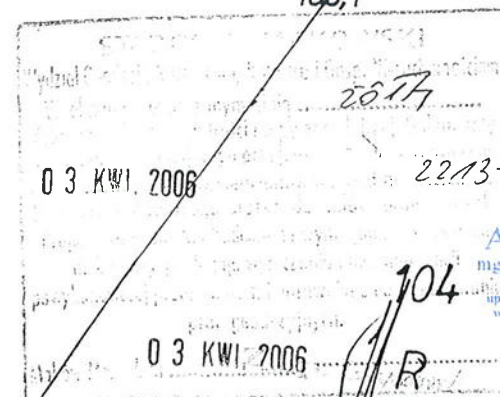

Woj.: mazowieckie



Adam Wardecki
mgr inż. inżynier budownictwa

symbol	dotyczy
1	Przydomowa/oczyszczalnia ścieków
2	Przepompownia ścieków
SN	Studnia nieistniejąca lub do likwidacji
W	Studzienka przepływowa

Zaprojektowano instalację odpowietrzającą poprzez wewnętrzną instalację kanalizacji - do wykonania przez właścicieli posesji we własnym zakresie

Obiekt: działka nr 96
Obręb: GOŁONIWY
Gmina: Płoniawy-Bramura
Powiat: makowski
Woj. mazowieckie

ORIENTACJA 1: 25000

Nie wyklucza się istnienia w terenie innych - nie wykazanych na niniejszej mapie - urządzeń podziemnych, które nie były zgłoszone do inwentaryzacji lub o których brak jest informacji w instytucjach branżowych.

29 KWI. 2005
 2213-12

Adam Wardecki
mgr inż. wydziału środowska

RY5.55

symbol	dotyczy
1	Przydomowa oczyszczalnia ścieków
2	Przepompownia ścieków
SN	Studnia nieistniejąca lub do likwidacji
W	Studzienka przepływowa

Zaprojektowano instalację odpowietrzającą poprzez wewnętrzną instalację kanalizacji - do wykonania przez właścicieli posesji we własnym zakresie

symbol	dotyczy
1	Przydomowa oczyszczalnia ścieków
2	Przepompownia ścieków
SN	Studnia nieistniejąca lub do likwidacji
W	Studzienka przepływowa

Zaprojektowano instalację odpowietrzającą poprzez wewnętrzną instalację kanalizacji - do wykonania przez właścicieli posesji we własnym zakresie

Skala 1: 500


Obiekt: działka nr 31

Wieś: **KOBYLIN NADRZECZNY**


Gmina: Płoniawy-Bramura

Powiat: makowski

Woj.: mazowieckie

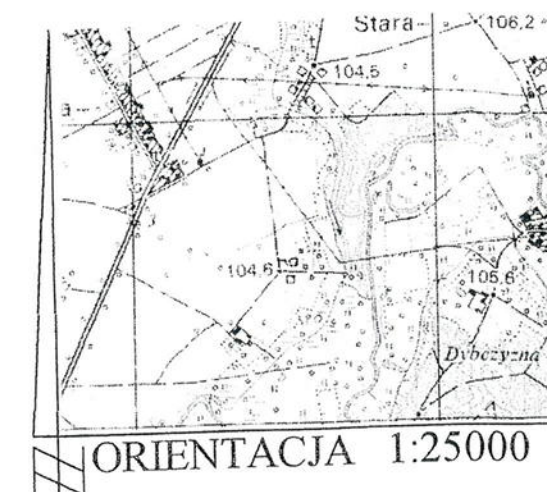

nie były zgłoszone do
inwentaryzacji, o których brak jest
informacji w instytucjach branżowych.

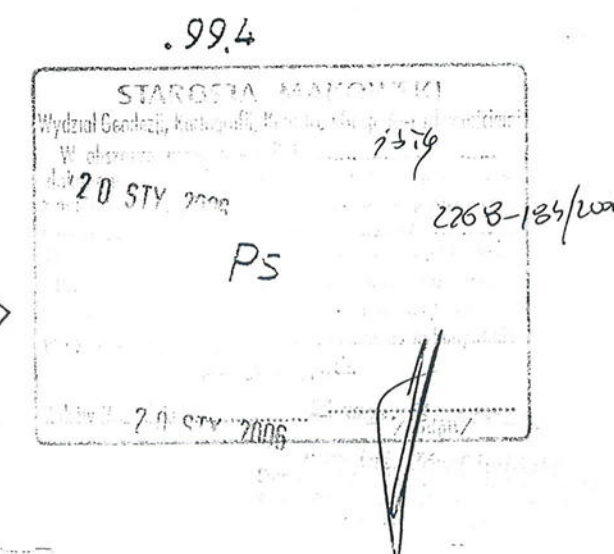

Geodezja Uprawniony
Świadectwo MG/IB 113479
mgr inż. Andrzej Szulcowski

Adam Wardecki
mgr inż. inżynier geodeta
upr. projektant i kosztorys budowy
w branżach sanitarnych i bez ograniczeń
m. wyświadcza PW 0506

R45.57

WYCINEK MAPY ZASADNICZEJ Nr 2268/103

SKALA 1:1000

(po inwentaryzacji powykonawczej)

Obiekt: działka nr 29

Obręb: KOBYLIN NADRZECZNY

Gmina: Płoniawy-Bramura

Powiat: makowski

Woj. mazowieckie

STAROSTWO POWIATOWE

w Makowie Mazowieckim


Stwierdza się zgodność z oryginałem

nr ewid. 2268-220/2006

data 5.06.2007

Z up. Starosty

mgr inż. Józef Iwiński
Dyrektor Wydziału Geodezji, Kartografii,
Katastru i Gospodarki Nieruchomościami
Geodeta Powiatowy

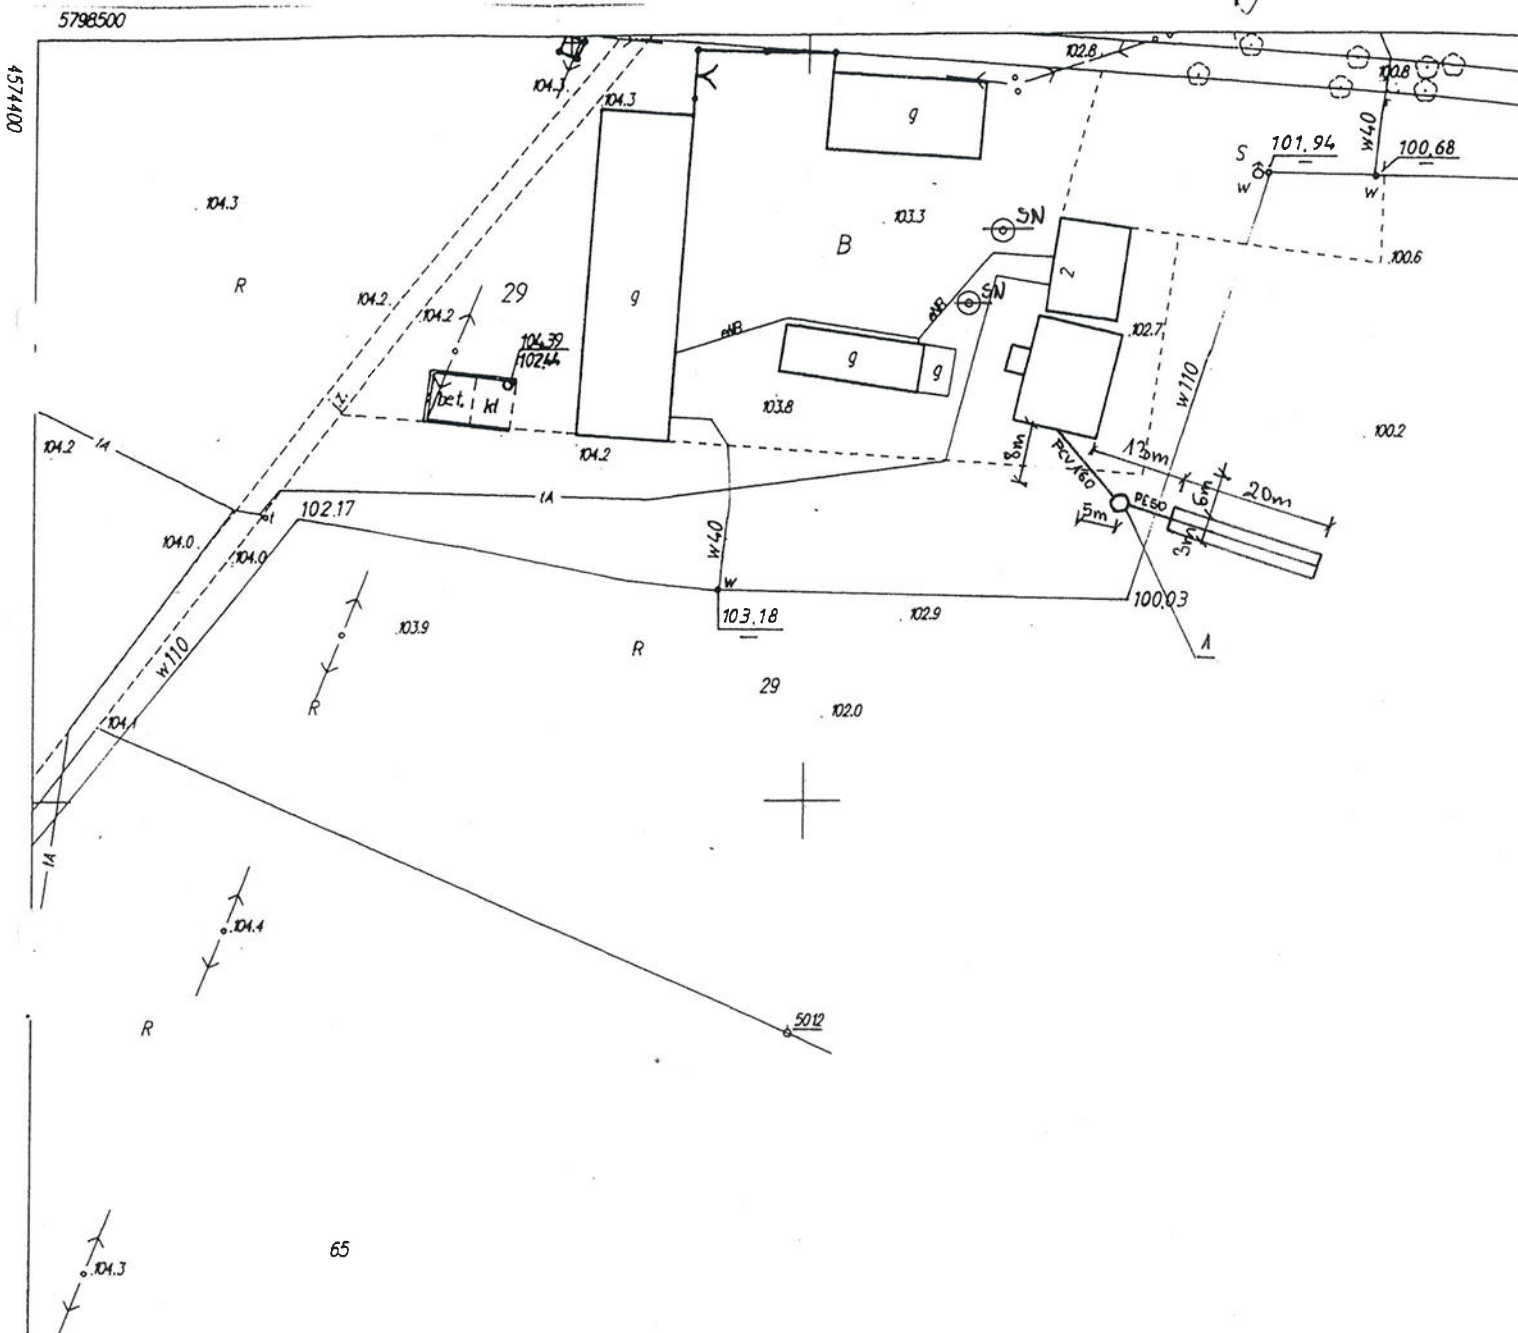

symbol	dotyczy
1	Przydomowa oczyszczalnia ścieków
2	Przepompownia ścieków
SN	Studnia nieistniejąca lub do likwidacji
W	Studzienka przepływowa
Zaprojektowano instalację odpowietrzającą poprzez wewnętrzną instalację kanalizacji - do wykonania przez właścicieli posesji we własnym zakresie	

Adam Wardecki
mgr inż. inżynier geodeta
upr. projektowania i wykonania robót
w branżach sanitarnych i bez ograniczeń
nr 0000000000 PW.05.00

R45.58

symbol	dotyczy
1	Przydomowa oczyszczalnia ścieków
2	Przepompownia ścieków
SN	Studnia nieistniejąca lub do likwidacji
W	Studzienka przepływowa
Zaprojektowano instalację odpowietrzającą poprzez wewnętrzną instalację kanalizacji - do wykonania przez właścicieli posesji we własnym zakresie	

WYCIĄNEK MAPY ZASADNICZEJ Skala 1:1000

Kobylin Nadrzeczny

Adam Wardecki
mgr inż. inżynier geodeta
mgr inż. inżynier geodeta
właściciel uprawnień do wykonywania
w WAOŚ Maków Maz. 06.05.06

STAROSTA MAKOWSKI

Wydział Geodezji, Kartografii, Katastru
i Gospodarki Nieruchomościami

Poświadczam, że zgodność niniejszej mapy z oryginałem
przyjętym do państwowego zasobu geodezyjnego
i kartograficznego, dnia 10-06-2009

z zastrzeżeniem, że 2268/084, 2268/093

Niniejsza mapa ma mieć służyć do celów projektowych

Kobylin

10-06-2009

Maków Maz. dnia

mgr inż. Gracjusz Bochenek

STAROSTA MAKOWSKI

Wydział Geodezji, Kartografii, Katastru
i Gospodarki Nieruchomościami

Reprodukowanie, rozpowszechnianie
i rozprowadzanie niniejszego dokumentu
wymaga zezwolenia, o którym mowa

w art. 13 ustawy z dnia 17 maja 1989 r.
- Prawo geodezyjne i kartograficzne


(Dz. U. Nr 30 poz. 153 z późn. zmianami)

Maków Maz. dnia

10-06-2009

mgr inż. Gracjusz Bochenek

R45.59

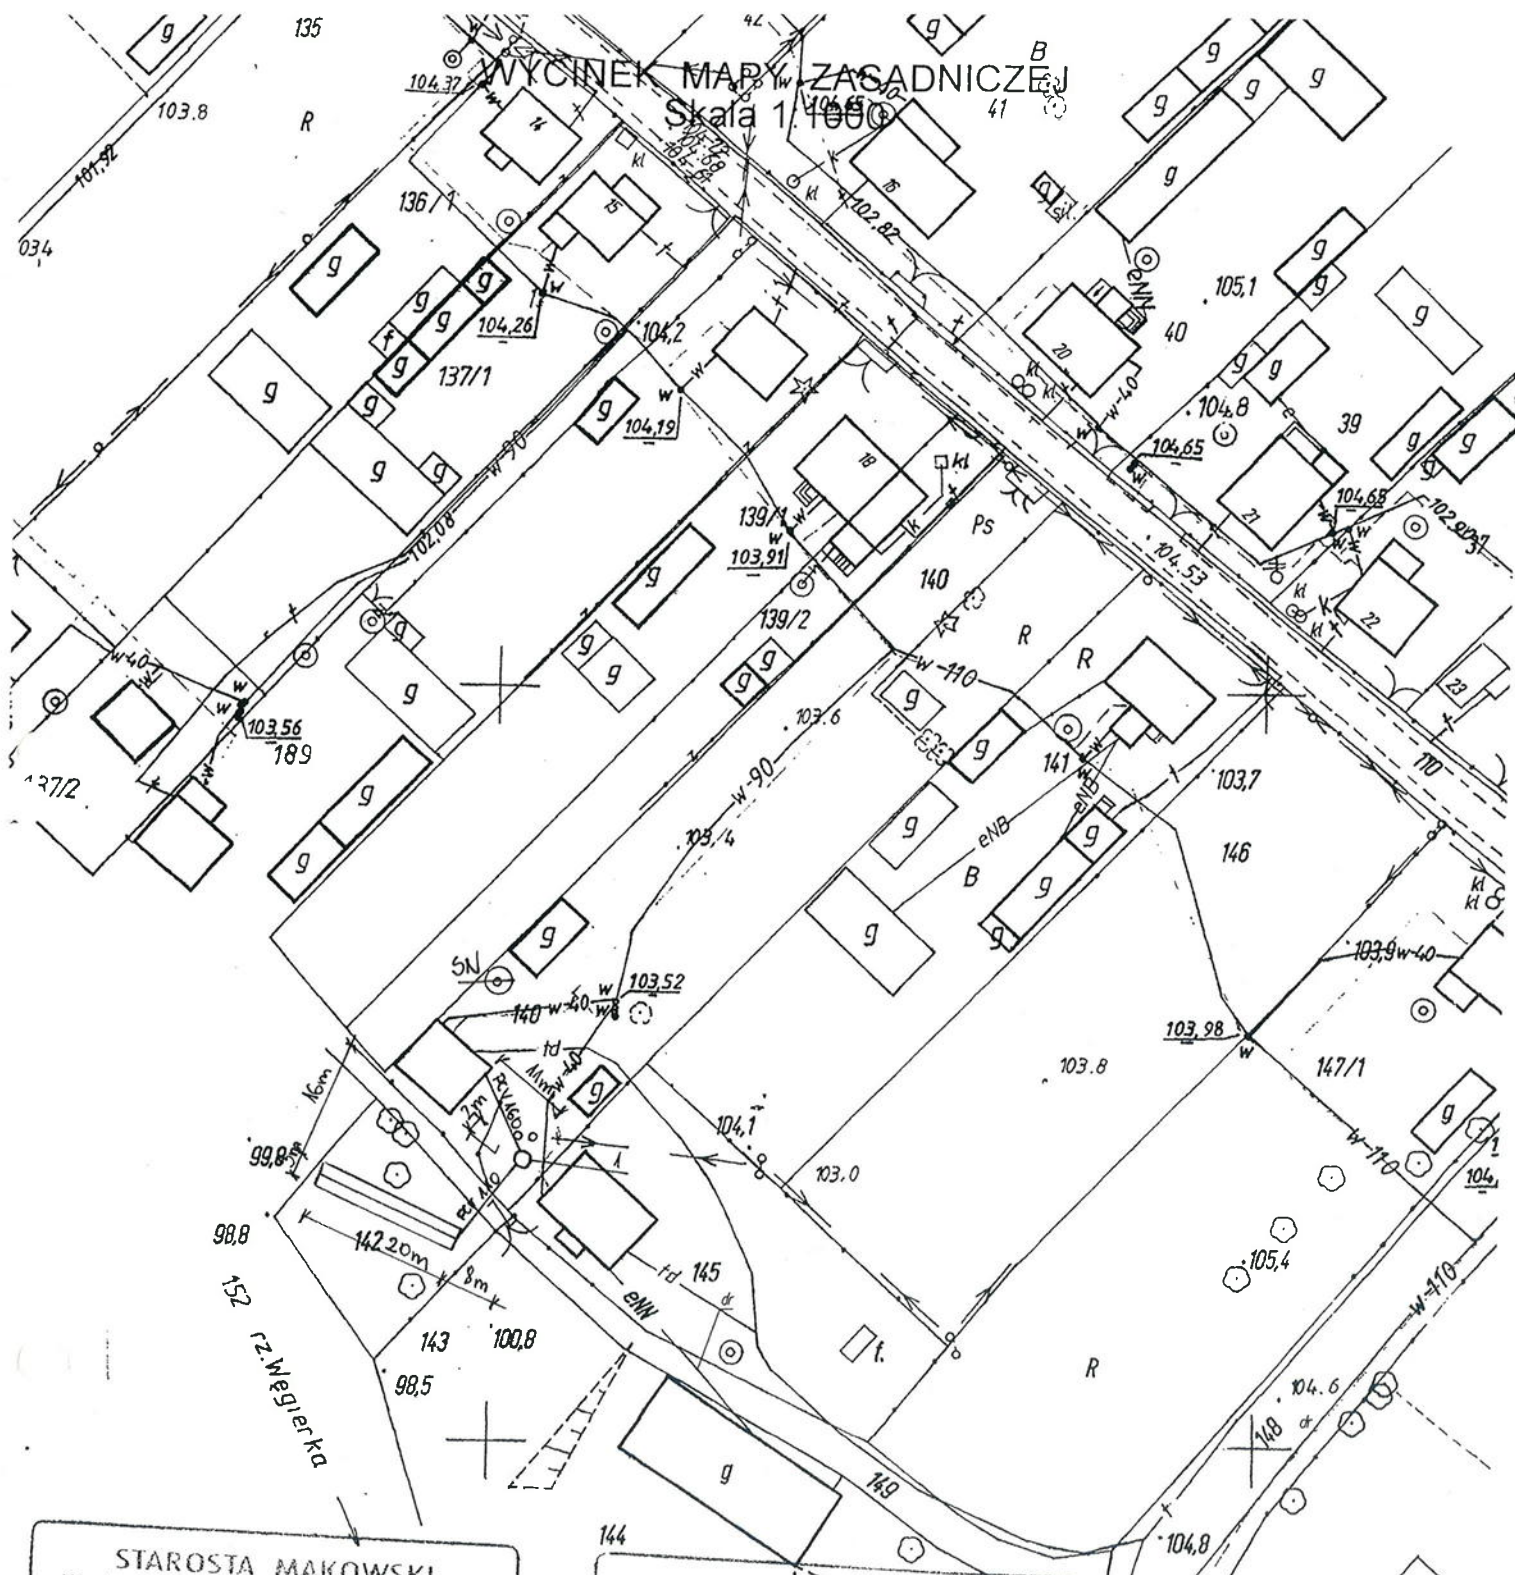

STAROSTA MAKOWSKI
Wydział Geodezji, Kartografii, Katastru
i Gospodarki Nieruchomościami
Reprodukowanie, rozpowszechnianie
i rozprowadzanie niniejszego dokumentu
wymaga zezwolenia, o którym mowa
w art. 18 ustawy z dnia 17 maja 1989 r.
- Prawo geodezyjne i kartograficzne
(Dz. U. Nr 30 poz. 163 z późniejszymi zmianami)
Maków Maz. dnia 16-06-2009

STAROSTA MAKOWSKI
Wydział Geodezji, Kartografii, Katastru
i Gospodarki Nieruchomościami
Poświadczam zgodność mapy z oryginałem
przyjętym do prowadzenia ewidencji geodezyjnej
i kartograficznej w dniu 16-06-2009
i zaewidencjonowanej pod nr 2268/143
Niniejsza mapa nie może służyć do celów projektowych.
Maków Maz. dnia 16-06-2009

symbol	dotyczy
SN	Studnia nieistniejąca lub do likwidacji
W	Studzienka przepływowa
Zaprojektowano instalację odpowietrzającą poprzez wewnętrzną instalację kanalizacji - do wykonania przez właścicieli posesji we własnym zakresie	

OBYLINEK DZ. 140/42

WYCINEK MAPY ZASADNICZEJ

Skala 1:1000

STAROSTA MAKOWSKI
Wydział Geodezji, Kartografii, Katastru
i Gospodarki Nieruchomościami
Reprodukowanie, rozpowszechnianie
i rozprowadzanie niniejszego dokumentu
wymaga zezwolenia, o którym mowa
w art. 18 ustawy z dnia 17 maja 1989 r.
- Prawo geodezyjne i kartograficzne
(Dz. U. Nr 30 poz. 163 z późniejszymi zmianami)
Maków Maz. dnia 16-06-2009 r. Starosta

mgr inż. Grzegorz Bochenek
Inspektor kontroli dokumentacji
geodezyjnej i kartograficznej

STAROSTA MAKOWSKI
Wydział Geodezji, Kartografii, Katastru
i Gospodarki Nieruchomościami
Poświadczam, że zgodność niniejszej mapy z oryginałem
przyjętym do ewidencji zmian geodezyjnych
i kartograficznych, datę 16-06-2009
22681/143
Niniejsza mapa nie może służyć do celów projektowych.
Maków Maz. dnia 16-06-2009 r. Starosta

mgr inż. Grzegorz Bochenek
Inspektor kontroli dokumentacji
geodezyjnej i kartograficznej

wieś Kobylinek

symbol	dotyczy
1	Przydomowa oczyszczalnia ścieków
2	Przepompownia ścieków
SN	Studnia nieistniejąca lub do likwidacji
W	Studzienka przepływowa
Zaprojektowano instalację odpowietrzającą poprzez wewnętrzna instalację kanalizacji - do wykonania przez właścicieli posesji we własnym zakresie	

Adam Wardecki
mgr inż. geodeta

mgr inż. geodeta

KOBYLINEK DZ.39

Wycinek z mapy zasadniczej nr 2213.232

Skala 1: 500

Wieś: KRZYŻEWO BOROWE

Gmina: Płoniawy-Bramura


Powiat: makowski

Woj.: mazowieckie

Krzyzewo Borowe

Gołoniwy

symbol	dotyczy	R
1	Przydomowa oczyszczalnia ścieków	
2	Przepompownia ścieków	
SN	Studnia nieistniejąca lub do likwidacji	
W	Studzienka przepływowa	
Zaprojektowano instalację odpowietrzającą poprzez wewnętrzną instalację kanalizacji - do wykonania przez właścicieli posesji we własnym zakresie		

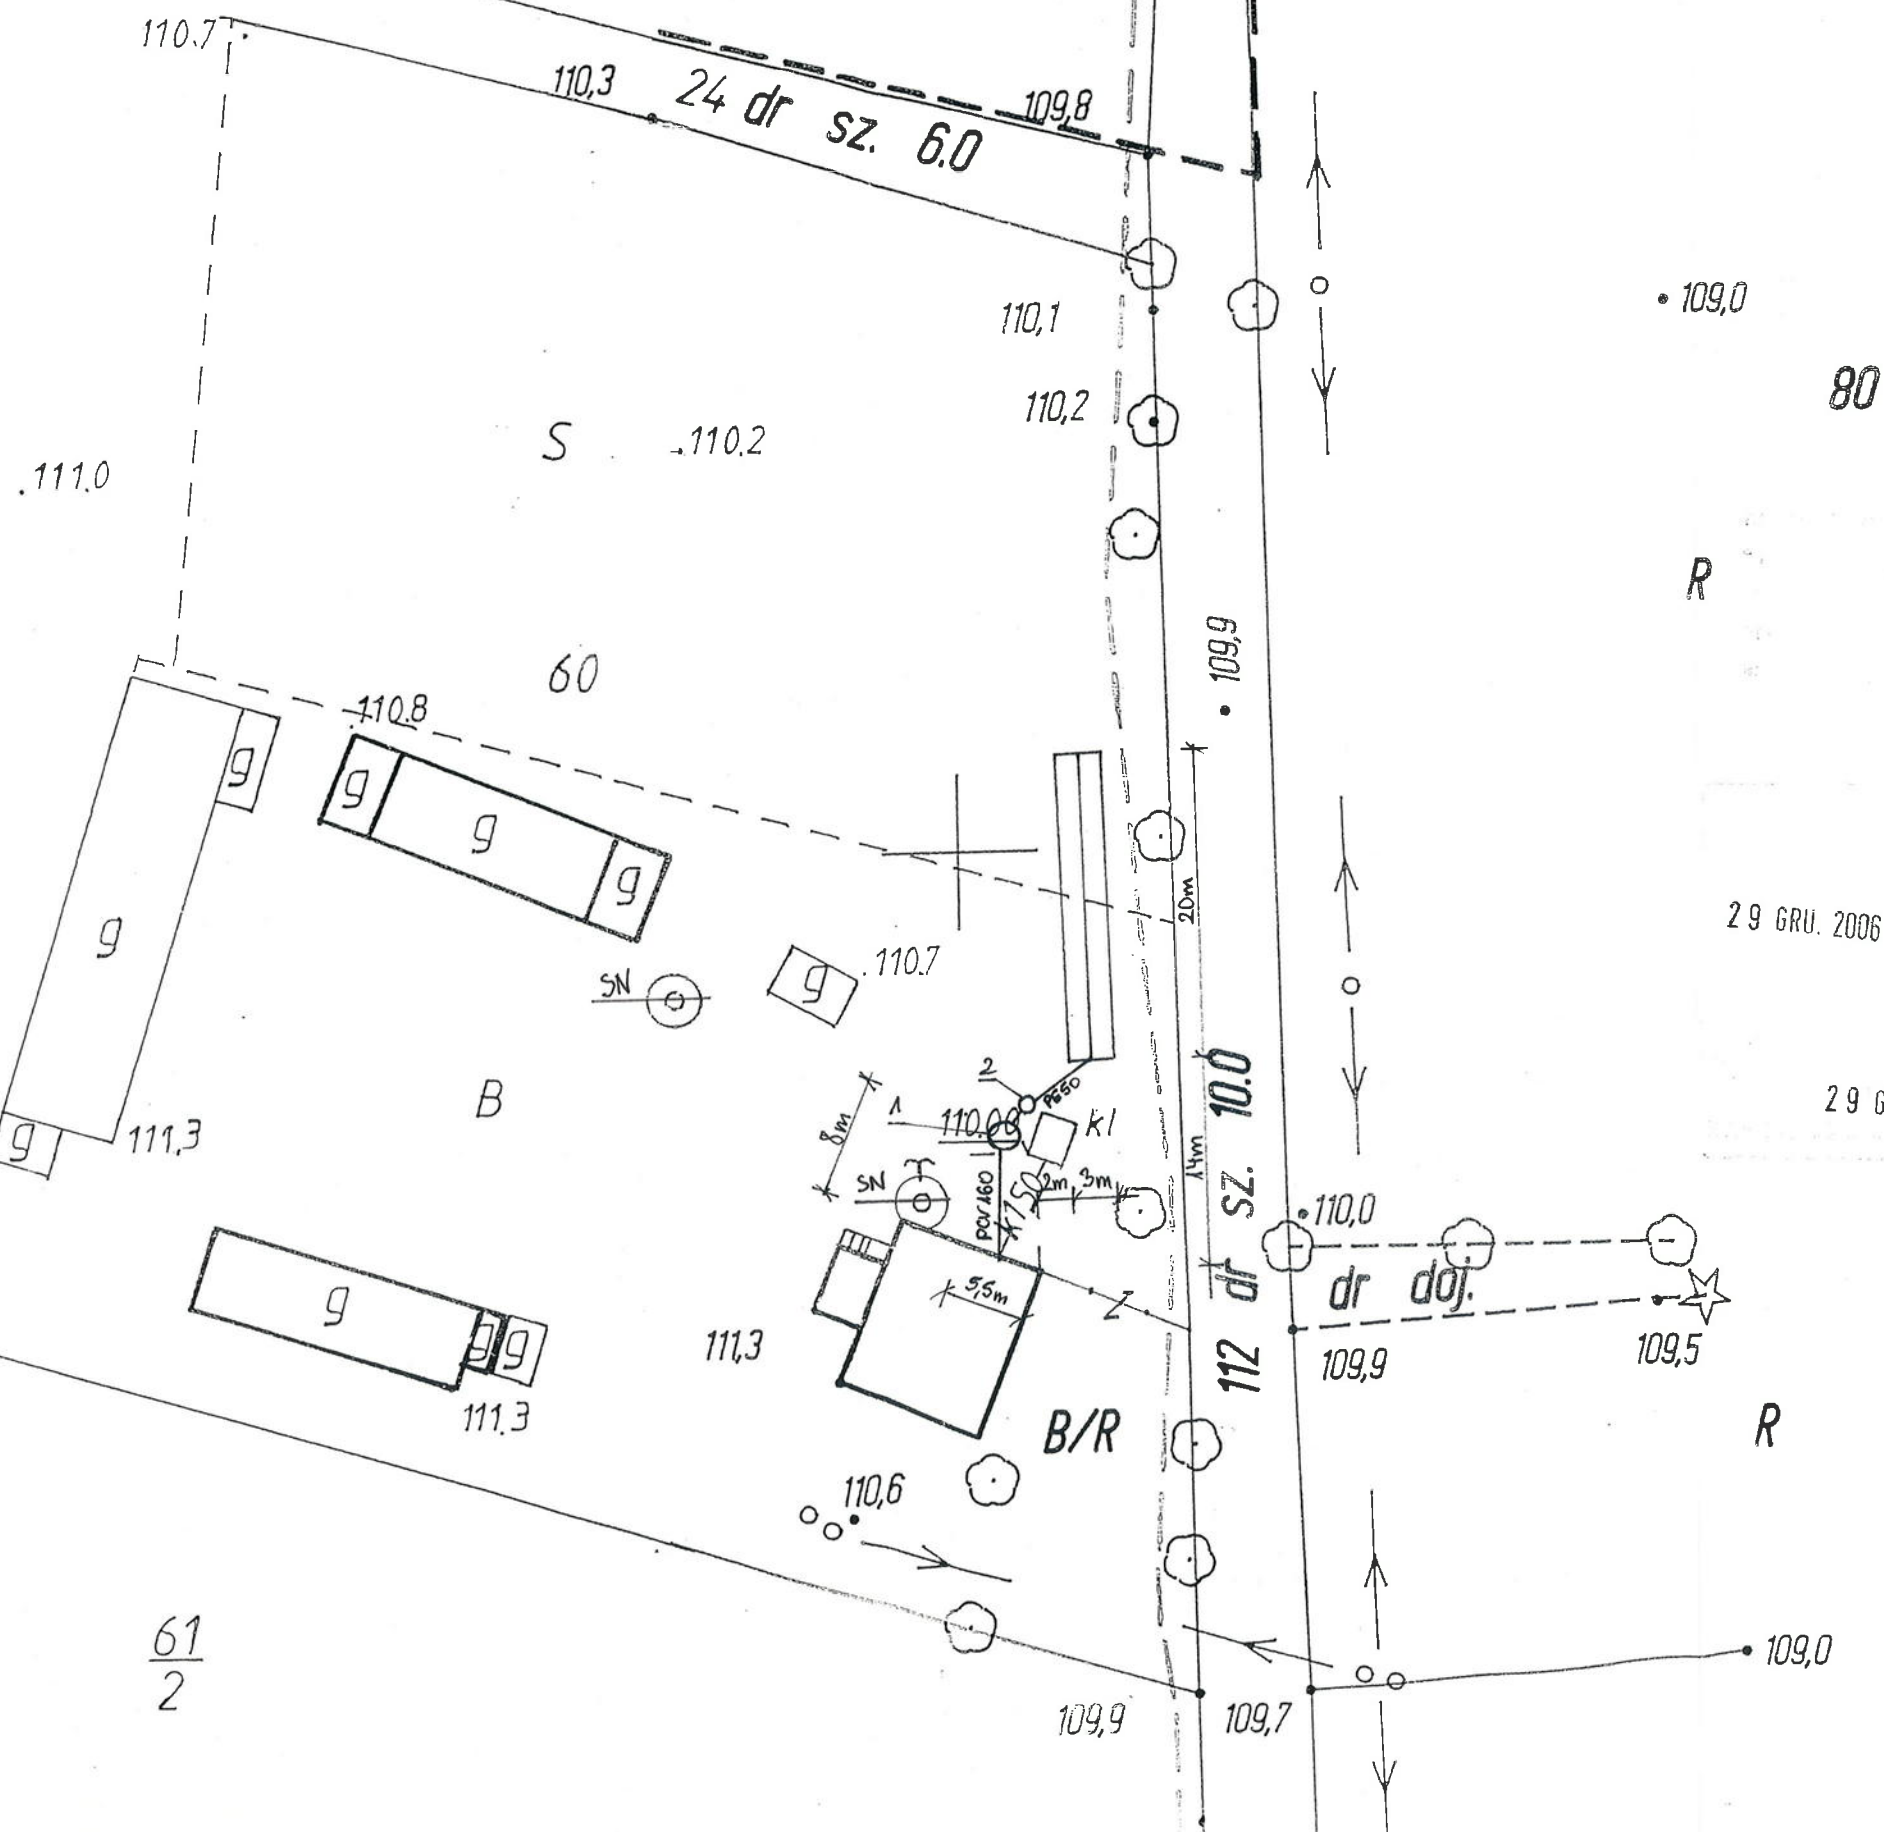

29 GRU. 2006

2264-16/3/1006

29 GRU. 2006

Z upr. Starosty

mgr inż. Józef Iwiński
Dyrektor Wydziału Geodezji, Kartografii,
Katastru i Gospodarki Nieruchomościami
Gminy Płoniawy-Bramura

61
Geodeza Uprawniony
Świadectwo MGPIB nr 13477
mgr inż. Andrzej Szydlowski

61
2

Adam Wądecki
mgr inż. inżynier geodeta
upr. projektanta, wykonawcy budowy
w branżach: geodezji, kartografii,
katastru i gospodarki nieruchomościami
WAW 000015/PW4/000

R45.62

RV5.65


MAPA SYTUACYJNA

skala 1:500

działka nr 105
wieś Młodzianowo
gm. Płoniawy-Bramura
wł. Dariusz Cesarek



ORIENTACJA 1:25000

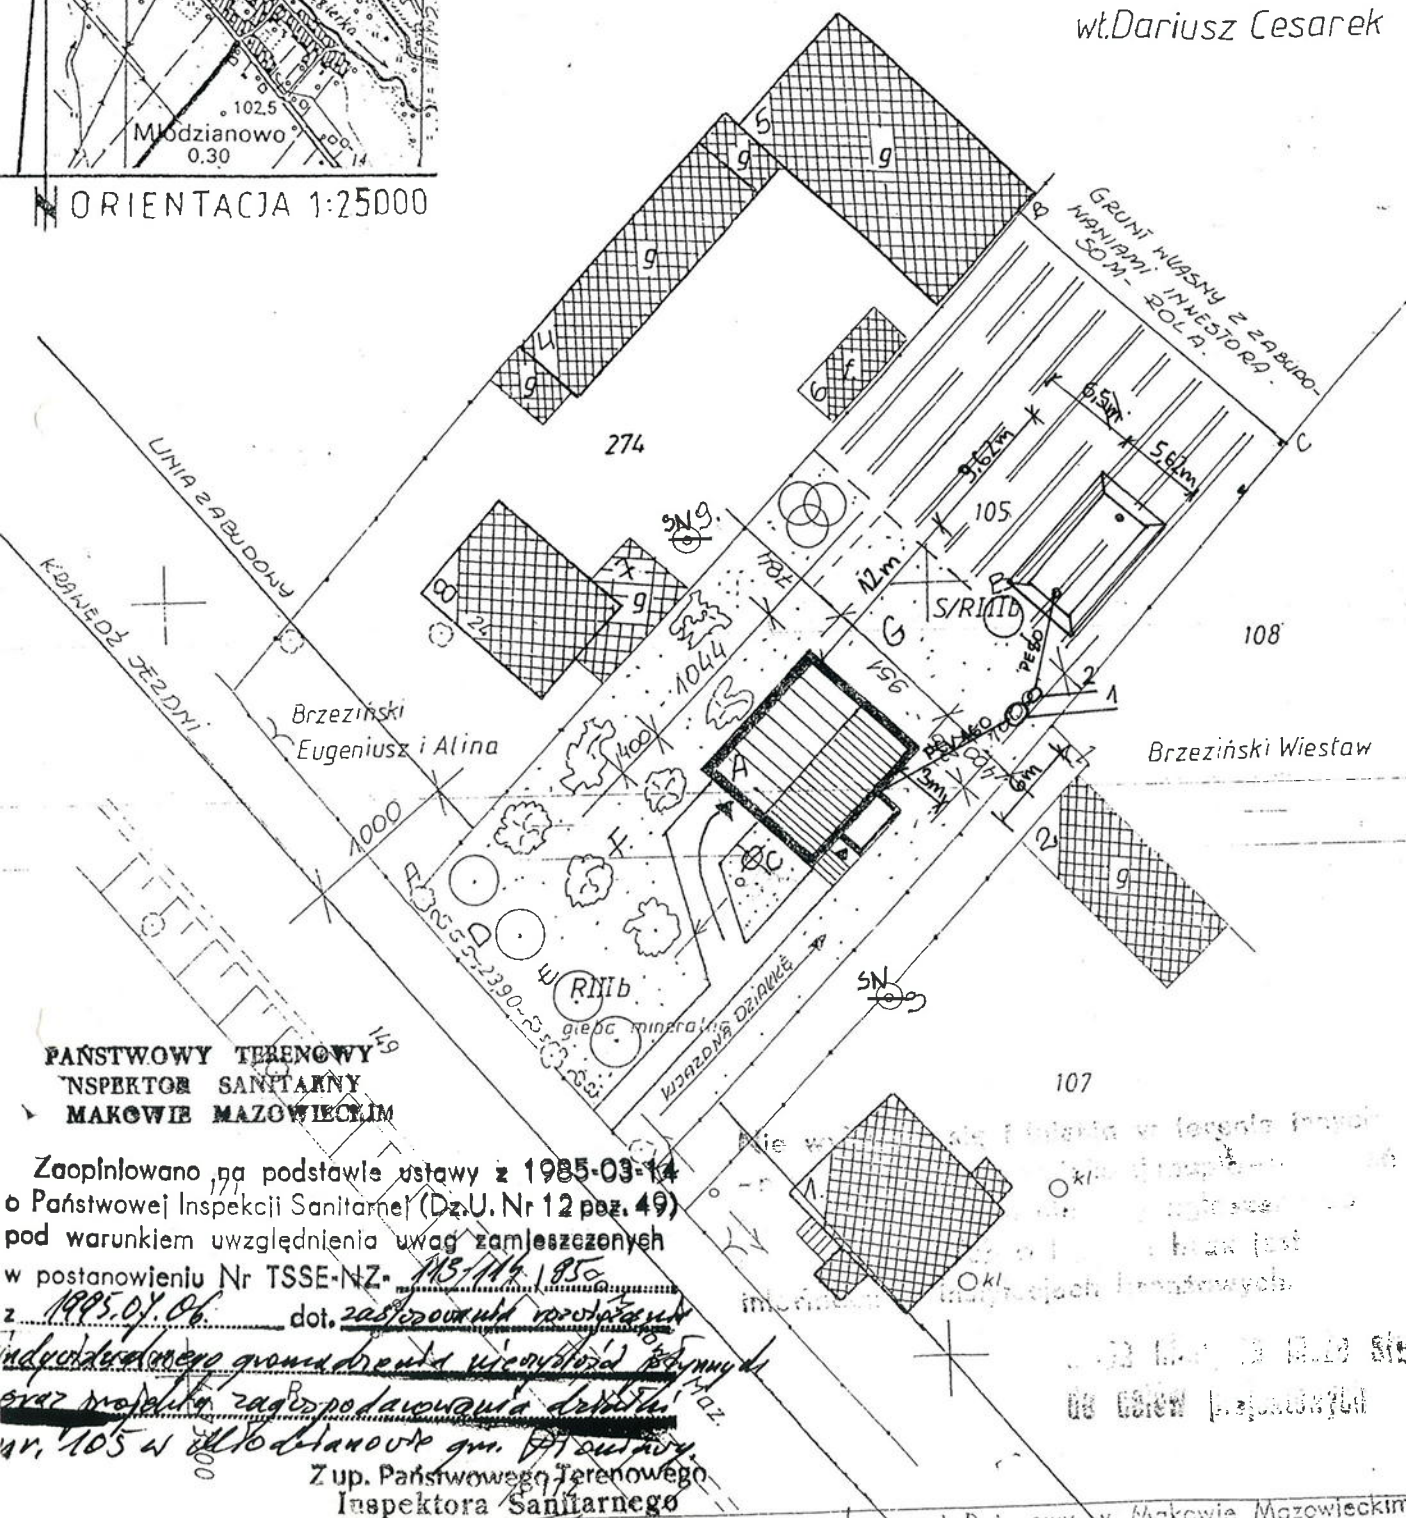

PAŃSTWOWY TERENOWY
INSPEKTOR SANITARNY
MAKOWIE MAZOWIECKIM

Zaopiniowano na podstawie ustawy z 1985-03-14
o Państwowej Inspekcji Sanitarnej (Dz.U. Nr 12 poz. 49)
pod warunkiem uwzględnienia uwag zamieszczonych
Z up. Państwowego Terenowego
Inspektora Sanitarnego

Mapę niniejszą na podstawie pomiaru bezpośredniego
sporządził G. Bochenek
STARSZY FELCZER

Urząd Rejonowy w Makowie Mazowieckim
Oddział "Planistyczny" dla
Budownictwa i Zagospodarowania Działek
Nr ewid. 2268-28/95
Z up. KIEROW. 10.11.95
data 1995.05.31

PROJEKT ZAGOSPODAROWANIA DZIAŁKI Nr ewid. 105.

Inwestor. - DARIUSZ i BOŻENA
CESAREK
Adres bud. - MŁODZIANOWO Nr 17A
06-200 MAKÓW MAZOWIECKI
GMINA PŁONIAWY BRAMURA
Obiekt. - BUDYNEK MIESZKALNY
w.g. oprac. powtarzalnego WB-3300
OGRODZENIE DZIAŁKI
w.g. opracowania indywidualnego.

Symbol	dotyczy
1	Przydomowa oczyszczalnia ścieków
2	Przepompownia ścieków
SN	Studnia nieistniejąca lub do likwidacji
W	Studzienka przepływowa
Zaprojektowano instalację odpowietrzającą poprzez wewnętrzną instalację kanalizacji - do wykonania przez właścicieli posesji we własnym zakresie	

LEGENDA :

skala 1 : 500

I. Obiekty istniejące.

1. Budynek mieszkalny murowany sąsiada.
2. Budynek gospodarczy drewniany - sąsiada.
3. Studnia z kręgów betonowych - sąsiada.
4. Budynek inwentarski murowany - sąsiada.
5. Budynek składowy murowany - sąsiada.
6. Fundament betonowy - sąsiada.
7. Budynek gospodarczy drewniany - sąsiada.
8. Budynek mieszkalny murowany - sąsiada.
9. Studnia z kręgów betonowych - sąsiada.

II. Obiekty projektowane.

- A. Budynek mieszkalny w.g. opracowania powtarzalnego WB-3300.
 - B. Szczelny osadnik ścieków płynnych.
 - C. Studnia wiercona typu "Abisynka".
 - D. Zieleni izolacyjna niska - żywopłot.
 - E. Zieleni izolacyjna wysoka - drzewa.
 - F. Krzewy ozdobne i zieleni niska - trawa.
 - G. Podwórkowo przydomowe.
 - H. Przydomowy ogródek warzywny.
-ogrodzenie działki
w.g. opracowania indywidualnego.

Przebiegi pieszych.

Działka Nr ewidencyjny 105 położona we
wsi Młodzianowo, 06-200 Maków Mazowiecki
Gmina Płoniawy Bramura nie jest ujęta w
rejestrze zabytków i nie podlega ochronie.

URZĄD REJONOWY
w Makowie Maz.
06-200 Maków Maz.
ul. Rynek 1

Załącznik do pozwolenia
wydanego dn. 1995-07-06
Nr 105/P4/135/12/95

Adam Wardecki
mgr inż. architektura krajobrazu
upr. projekt. i techn. budowl.
w zakresie zagospodarowania terenów
zabudowanych i niezabudowanych
Krajowa Izba Architektów PWT 0505


OBIEKT	BUDYNEK MIESZKALNY WB-3300
ADRES BUDOWY	MŁODZIANOWO Nr 17A
PRZEDMIOT	PROJEKT ZAGOSPODAROWANIA DZIAŁKI
AUTOR OPRACOWANIA techn. budowlany	DATA LIPIEC 1995
Ur. Bud. Nr 14434/05 Chrzanowo 14 06-225 Rzewnie	SKALA 1:500
	Nr RYSUNKU 1.

SKALA 1:500

Obiekt: działka nr 108
 Obręb: MŁODZIANOWO
 Gmina: Płoniawy-Bramura
 Powiat: makowski
 Woj. mazowieckie



GEODETA UPRAWNIONY
 Świadczenie GOSK Nr 17855
 inż. Adam Róbiński
 08-200 Maków Maz. ul. Leśna 5
 tel. 029 - 71 72 314, 0 - 606 763 409

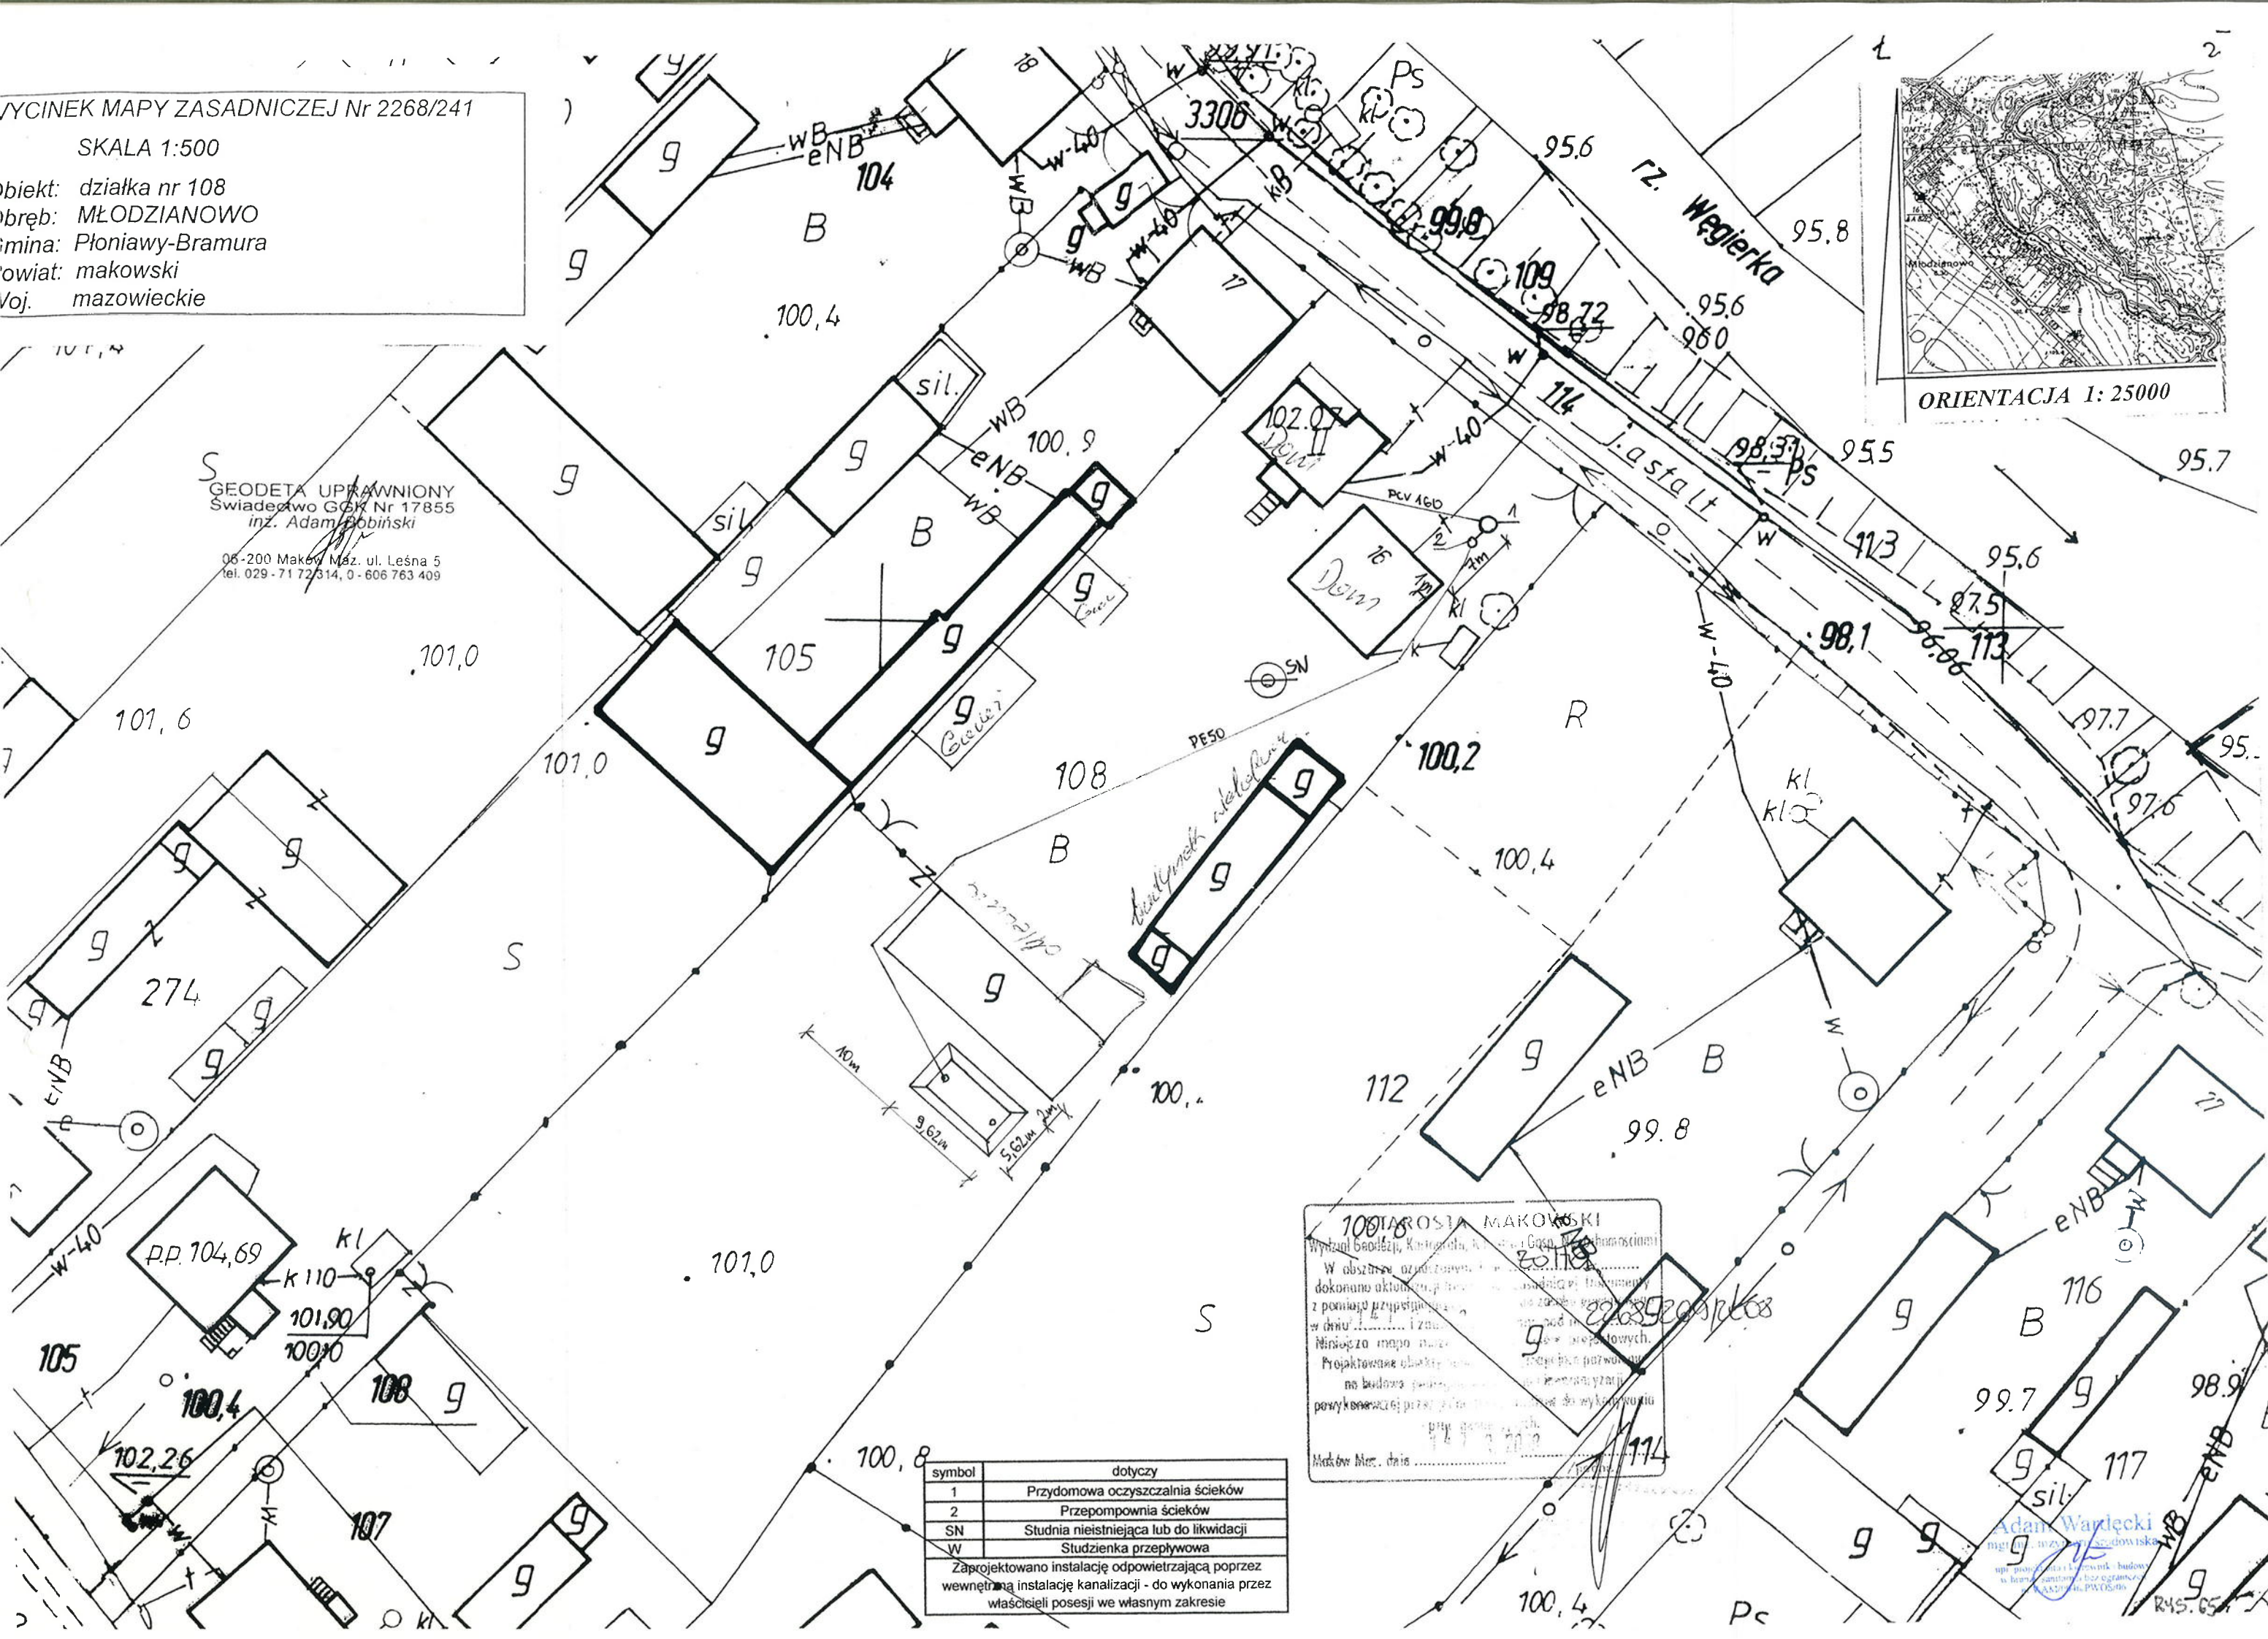

symbol	dotyczy
1	Przydomowa oczyszczalnia ścieków
2	Przepompownia ścieków
SN	Studnia nieistniejąca lub do likwidacji
W	Studzienka przepływowa

Zaprojektowano instalację odpowietrzającą poprzez
 wewnętrzną instalację kanalizacji - do wykonania przez
 właścicieli posesji we własnym zakresie

100 JAROSŁA MAKOWSKI
 Wydział Geodezji, Kartografii, Kierownik GOSK Maków Maz.
 W obszarze oznaczonym na mapie, w całości lub części, w dniu 14.12.2010 r. dokonano aktualizacji danych geodezyjnych i technicznych z pominięciem przepisów art. 14 ust. 1 pkt 2 ustawy z dnia 14.06.2003 r. o geodezji i kartografii (Dz. U. z 2003 r. Nr 124, poz. 2282, z późn. zmianami).
 Niniejsza mapa ma charakter informacyjny.
 Maków Maz. dnia 14.12.2010 r.

Adam Wątlecki
 inżynier geodezyjny
 upr. projekt. i inżyn. budowl. w branżach geodezji i kartografii
 Maków Maz. 08-200

WYCINEK MAPY ZASADNICZEJ
Skala 1:1000

symbol	dotyczy
2	Przedomowa oczyszczalnia ścieków
SN	Przepompownia ścieków
SN	Studnia nieistniejąca lub do likwidacji
W	Studzienka przepływowa
Zaprojektowano instalację odpowietrzającą poprzez wewnętrzną instalację kanalizacji - do wykonania przez właścicieli posesji we własnym zakresie	

mgr inż. ~~Tybor~~ Łukasz ~~Łukasz~~
Dyrektor Wydziału Geodezji, Kartografii
Katastru i Gospodarki Nieruchomościami
Geodeta Powiatowy

Poświadczam, że zgodność z oryginałem
 przyjętym do ... z ... geodezyjnego
 18.06.2009

2268/241
PS
Ministerstwo

W. Marc. dnia 18-06-2009 up. Starosty 1019

~~mgr inż. Józef Rwiński~~
Dyrektor Wydziału Geodezji, Kartografii,
Katastru i Gospodarki Nieruchomościami
Gminy Powiatowy

1ŁODZIANOWO DZ.99

porządził: ANNA MAJEWSKA dnia 2009.06.18

Adam Wardecki
mgr inż. inżynier budowlany
upr. projektanta i wykonawcę budowy
inżynier sanitarny bez ograniczeń
m. Wąsosz, PWSiG

RYS. 66

RYS. 67

WYCINEK MAPY ZASADNICZEJ Skala 1:1000

STAROSTA MAKOWSKI
Wydział Geodezji, Kartografii, Katastru
i Gospodarki Nieruchomościami
Załącznik do zarządzenia nr 110.9/2006
z dnia 19.10.2006 r.
Maków Maz. dnia 19.10.2006 r.
/podpis/

STAROSTA MAKOWSKI
Wydział Geodezji, Kartografii, Katastru
i Gospodarki Nieruchomościami
Reprodukowanie, rozpowszechnianie
i rozprowadzanie niniejszego dokumentu
wymaga zezwolenia, o którym mowa
w art. 18 ustawy z dnia 12.04.1999 r.
- Prawo geodezyjne i kartograficzne
(Dz. U. Nr 30 poz. 163 z późniejszymi zmianami)
Maków Maz. dnia 19.10.2006 r.
/podpis/

mgr inż. Grzegorz Bucharek
inspektor d.s. zasobu geodezyjnego
i kartograficznego

mgr inż. Grzegorz Bucharek
inspektor d.s. zasobu geodezyjnego
i kartograficznego

symbol	dotyczy
1	Przydomowa oczyszczalnia ścieków
2	Przepompownia ścieków
SN	Studnia nieistniejąca lub do likwidacji
W	Studzienka przydomowa
Zaprojektowano instalację odprowadzającą ścieki poprzez wewnętrzną instalację kanalizacyjną do wykonania przez właścicieli posesji w własnym zakresie	

INWESTOR. BUDNY ROMAN
STANISŁAW I ELŻBIETA
NOWA ZBLICHA 3
06-210 PŁONIAWY
GMINA BKONIAW BRAMURA
98/4

A. ZBIORNIK NA GNOJOWILIS $V = 25.00 \text{ m}^3$
B. PŁATA GNOJOWA O DOU $174 \text{ m}^3 = 35.00 \text{ m}^3$

21.08.2006 r

Bucharek

Nowa Zblich dz. 98/1 gm. Płoniawy-Bramura

Adam Wałęcki
mgr inż. inżynier geodowy

mgr projektanta i kierownika budowy
w branżach sanitarnych i bez ograniczeń
w WARTOŚCI PWOS 50

WYCINEK MAPY ZASADNICZEJ Skala 1:1000

STAROSTA MAKOWSKI

Wydział Geodezji, Kartografii, Katastru
i Gospodarki Nieruchomościami
Reprodukowanie, rozpowszechnianie
i rozprowadzanie niniejszego dokumentu
wymaga zezwolenia, o którym mowa
w art. 18 ustawy z dnia 17 maja 1989 r.
- Prawa geodezyjne i kartograficzne
(Dz. U. Nr 50 poz. 163 z późniejszymi zmianami)

Maków Maz. dnia 1.2.06-2009 /podpis/

mgr inż. Adam Wądek
Inspektor kontroli dokumentacji
geodezyjnej i kartograficznej


symbol	dotyczy
1	Przydomowa oczyszczalnia ścieków
2	Przepompownia ścieków
SN	Studnia nieistniejąca lub do likwidacji
W	Studzienka przepływowa

Zaprojektowano instalację odpowietrzającą poprzez
wewnętrzna instalację kanalizacji - do wykonania przez
właścicieli posesji we własnym zakresie

Nazwa obiektu
Obręb
Gmina
Woj. mazowieckie

STAROSTA MAKOWSKI
Wydział Geodezji, Kartografii, Katastru
i Gospodarki Nieruchomościami
Poświadczam się zgodność niniejszej mapy z oryginałem
przyjętym do państwowego zapasu geodezyjnego
i kartograficznego w dniu
i z oświadczeniem pod nr
Niniejsza mapa nie może być użyta do celów prawnym.

Maków Maz. dnia 1.2.06-2009 /podpis/
mgr inż. Adam Wądek
Inspektor kontroli dokumentacji
geodezyjnej i kartograficznej

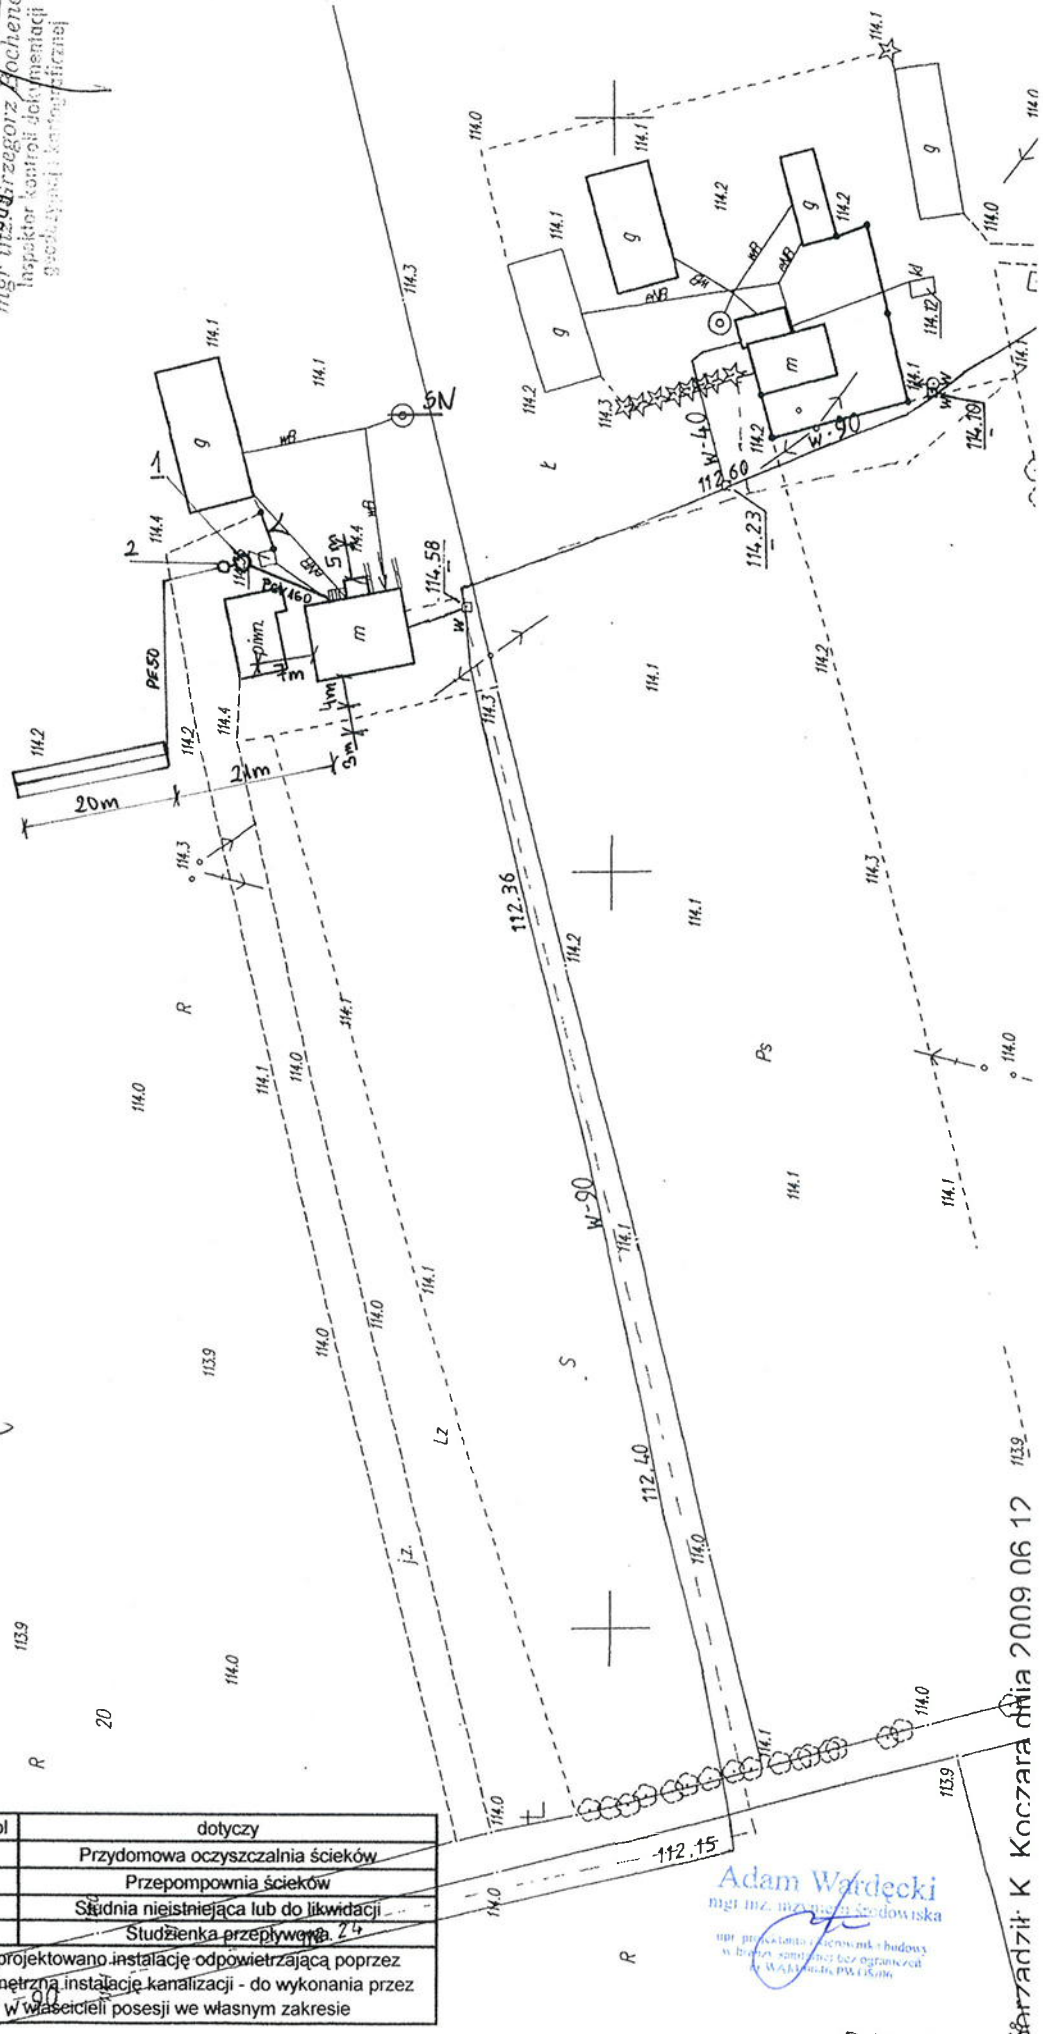


ckie

Zaprojektowano instalację odpowiadającą poprzez wewnętrzną instalację kanalizacyjną - do wykonania przez właścicieli posesji w własnym zakresie		


wieś Nowa Żalicha

wieś Suche

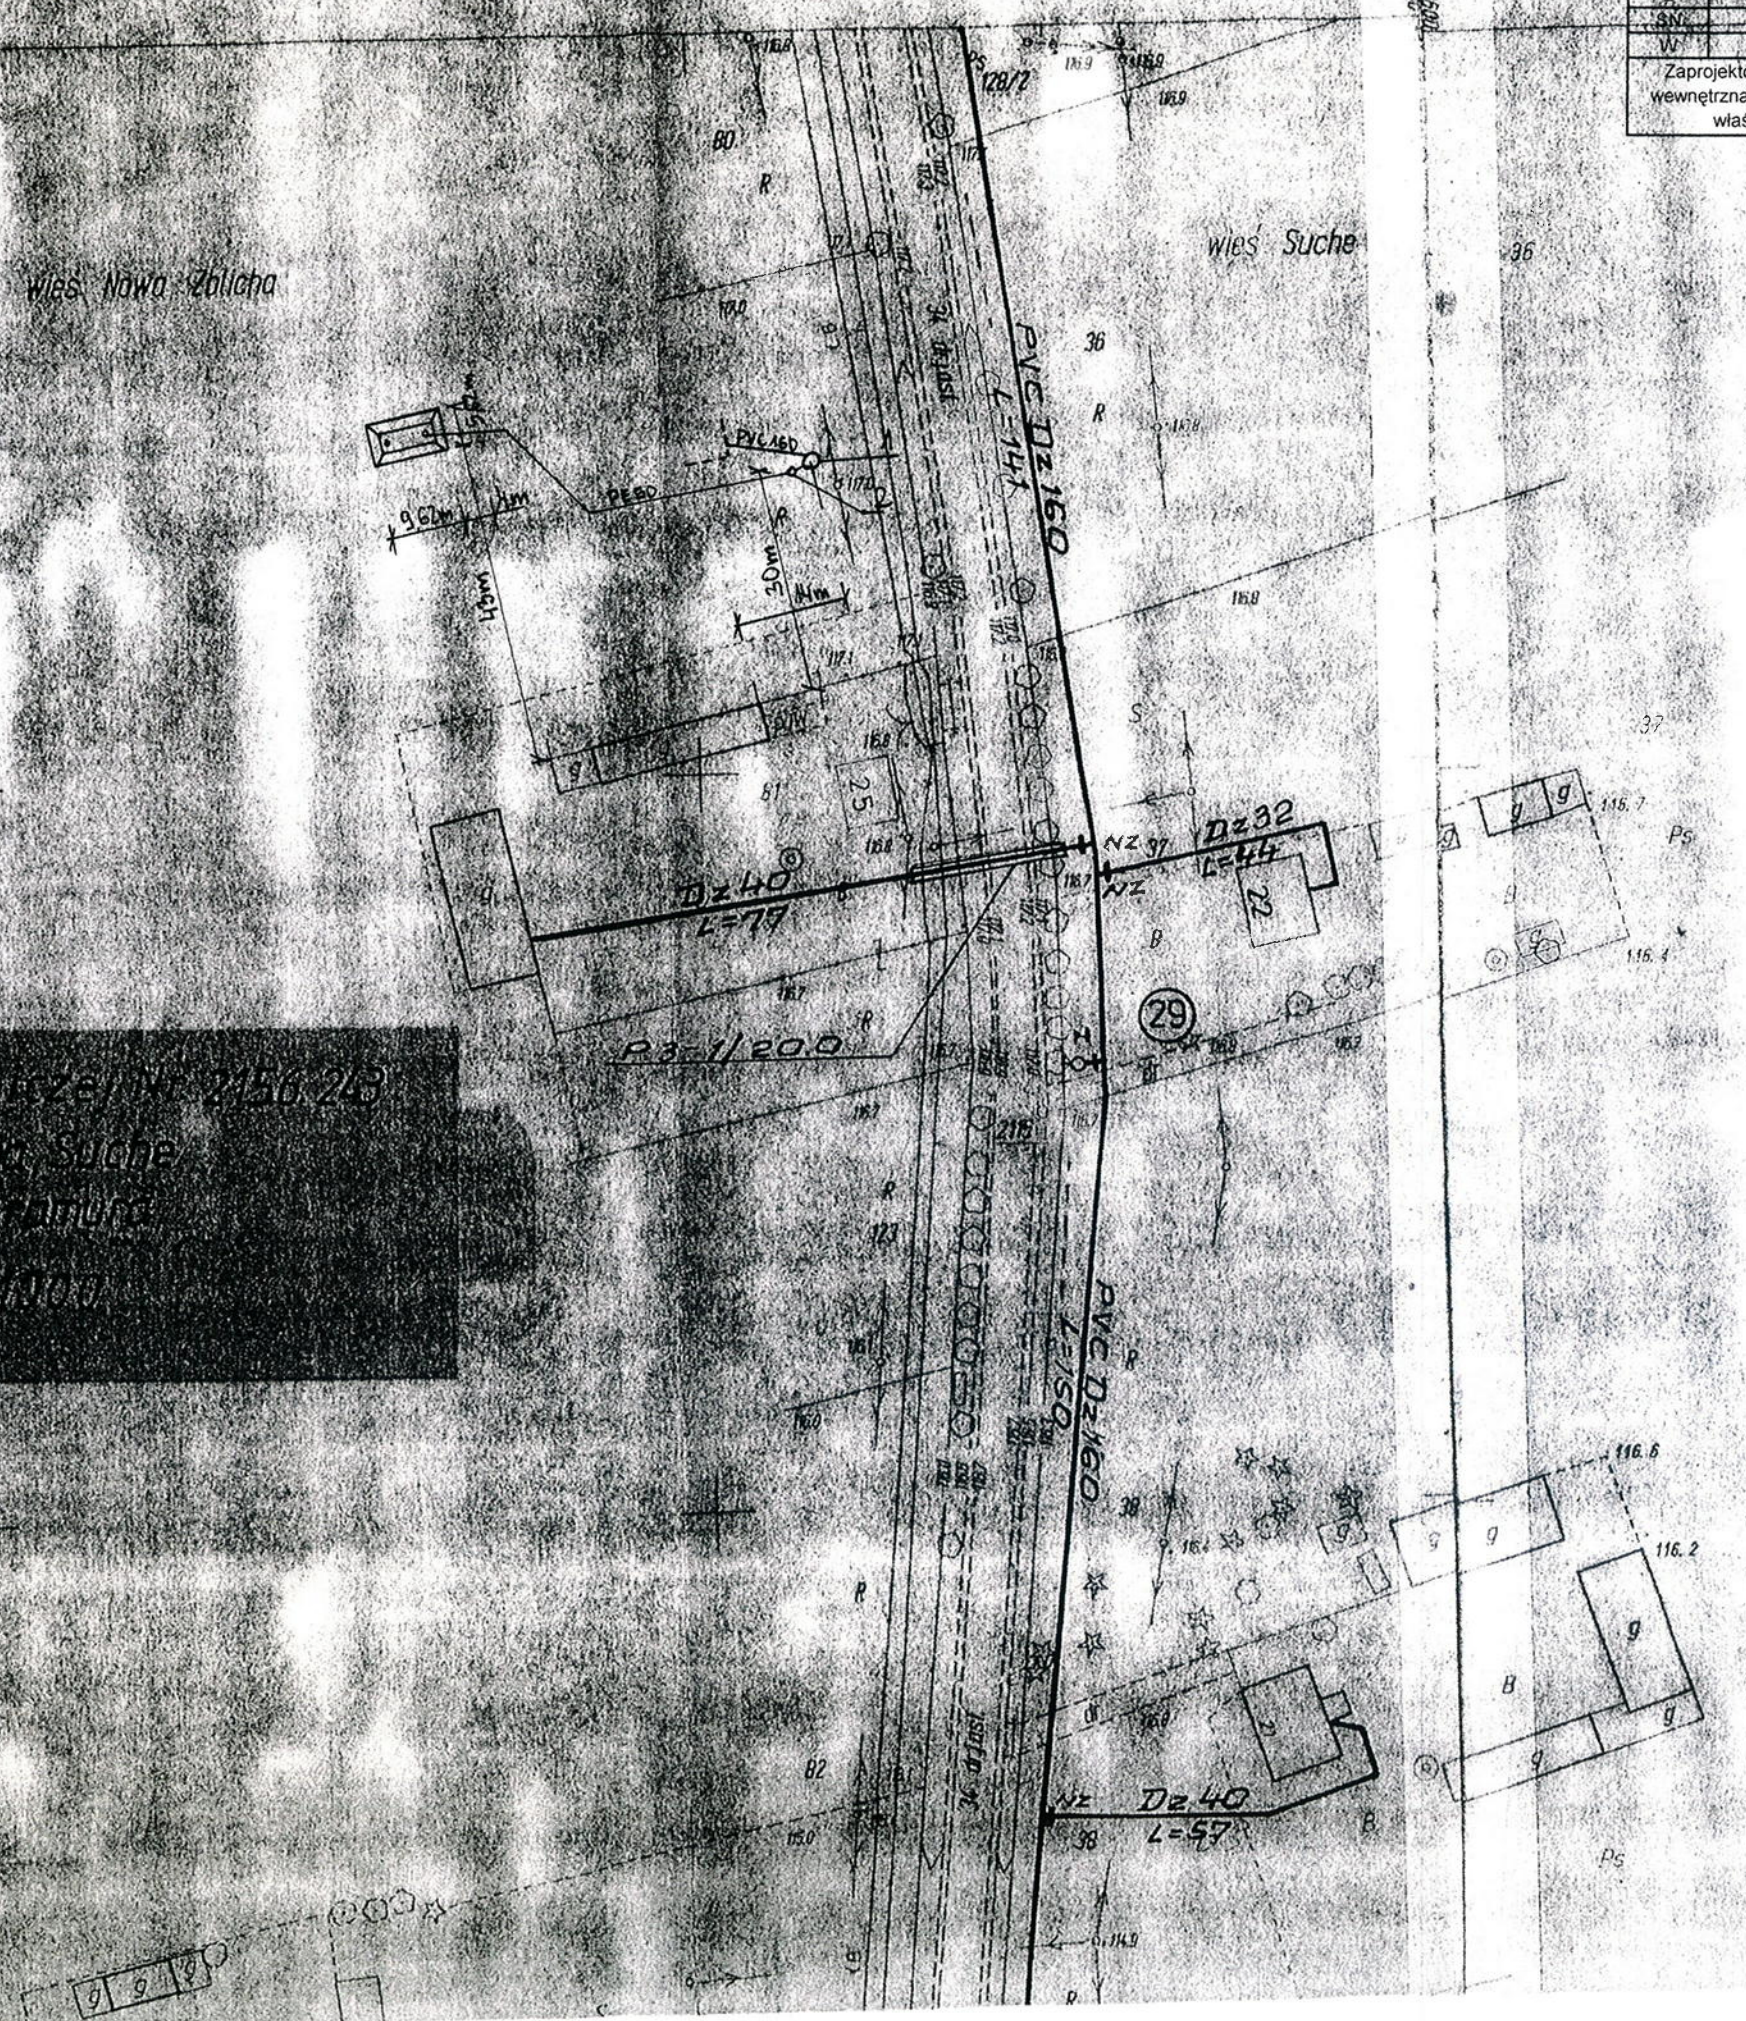

Adam W. Wędecki
 mgr inż. architektura i budownictwo
 ul. ... 100-000 ...
 tel. ...

ckie

Symbol	Dotyczy
SN	Studnia nieistniejąca lub do likwidacji
W	Studzienka przepływowa
Zaprojektowano instalację odpowietrzającą poprzez wewnętrzną instalację kanalizacji - do wykonania przez właścicieli posesji w własnym zakresie	


Wies Nowa Zolicha

Wies Suche

9 9 9

Adam Wysocki
 Inżynier
 Inżynier

R45.71

Wycinek mapy syt.-wys. nr 2212/034

SKALA 1:1000

(po inwentaryzacji powykonawczej budynku z przył.)

Obiekt: działka nr 98/3, 99/3

Obręb: NOWA ZBLICHA

Gmina: Płoniawy-Bramura

Powiat: makowski

Woj. mazowieckie

symbol	dotyczy
1	Przydomowa oczyszczalnia ścieków
2	Przepompownia ścieków
SN	Studnia nieistniejąca lub do likwidacji
W	Studzienka przepływowa
Zaprojektowano instalację odpowietrzającą poprzez wewnętrzną instalację kanalizacji - do wykonania przez właścicieli posesji we własnym zakresie	

GEODETA UPRAWNIONY
Świadczy GdK Nr 17855
Inż. Adam Bzdowski

66-200 Maków Maz. ul. Lesna 5
tel. 999-717 914, 0-606 703 409

SŁUGI GEODEZYJNE
I INFORMATYCZNE
Marcin Roszkiewicz
66-200 Maków Maz. ul. Mickiewicza 27 B/16
NIP 757-101-50-27, REGON 551254142

98/1


STARSZY GEODETA
Wydzi. Geod. i Kartografii, Katastru
i Gospodarki Nieruchomościami
Wyeksponowane na mapie obiekty budowlane
zostały zinventaryzowane i dokumenty powstałe
w wyniku inwenturyzacji przekazane do państwowego
zost. 0-1-1117-2004
w dniu 2006-03-20
pod nr 2006-53/2004
Maków Maz. 0-1-1117-2004
mgr inż. Józef Iwiński
dyrektor Wydziału Geodezji, Kartografii,
Katastru i Gospodarki Nieruchomościami
Geodeta Powiatu

Adam Wardecki
mgr inż. inżynier środowiska
Rpr. projektanta i wykonawcy budowy
w ramach sanitarnego bez ograniczeń
nr 0044100010 PWD/0006


102.1115 R45.72

Wycinek mapy syt.-wys. Nr 2156/231
 SKALA 1:500

Obiekt: działka nr 3, 4
 Obręb: NOWA ZBLICHA
 Gmina: Płoniawy-Bramura
 Powiat: makowski
 Woj. mazowieckie

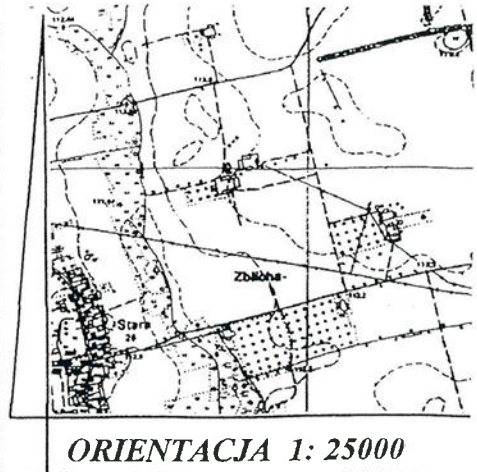

ORIENTACJA 1: 25000

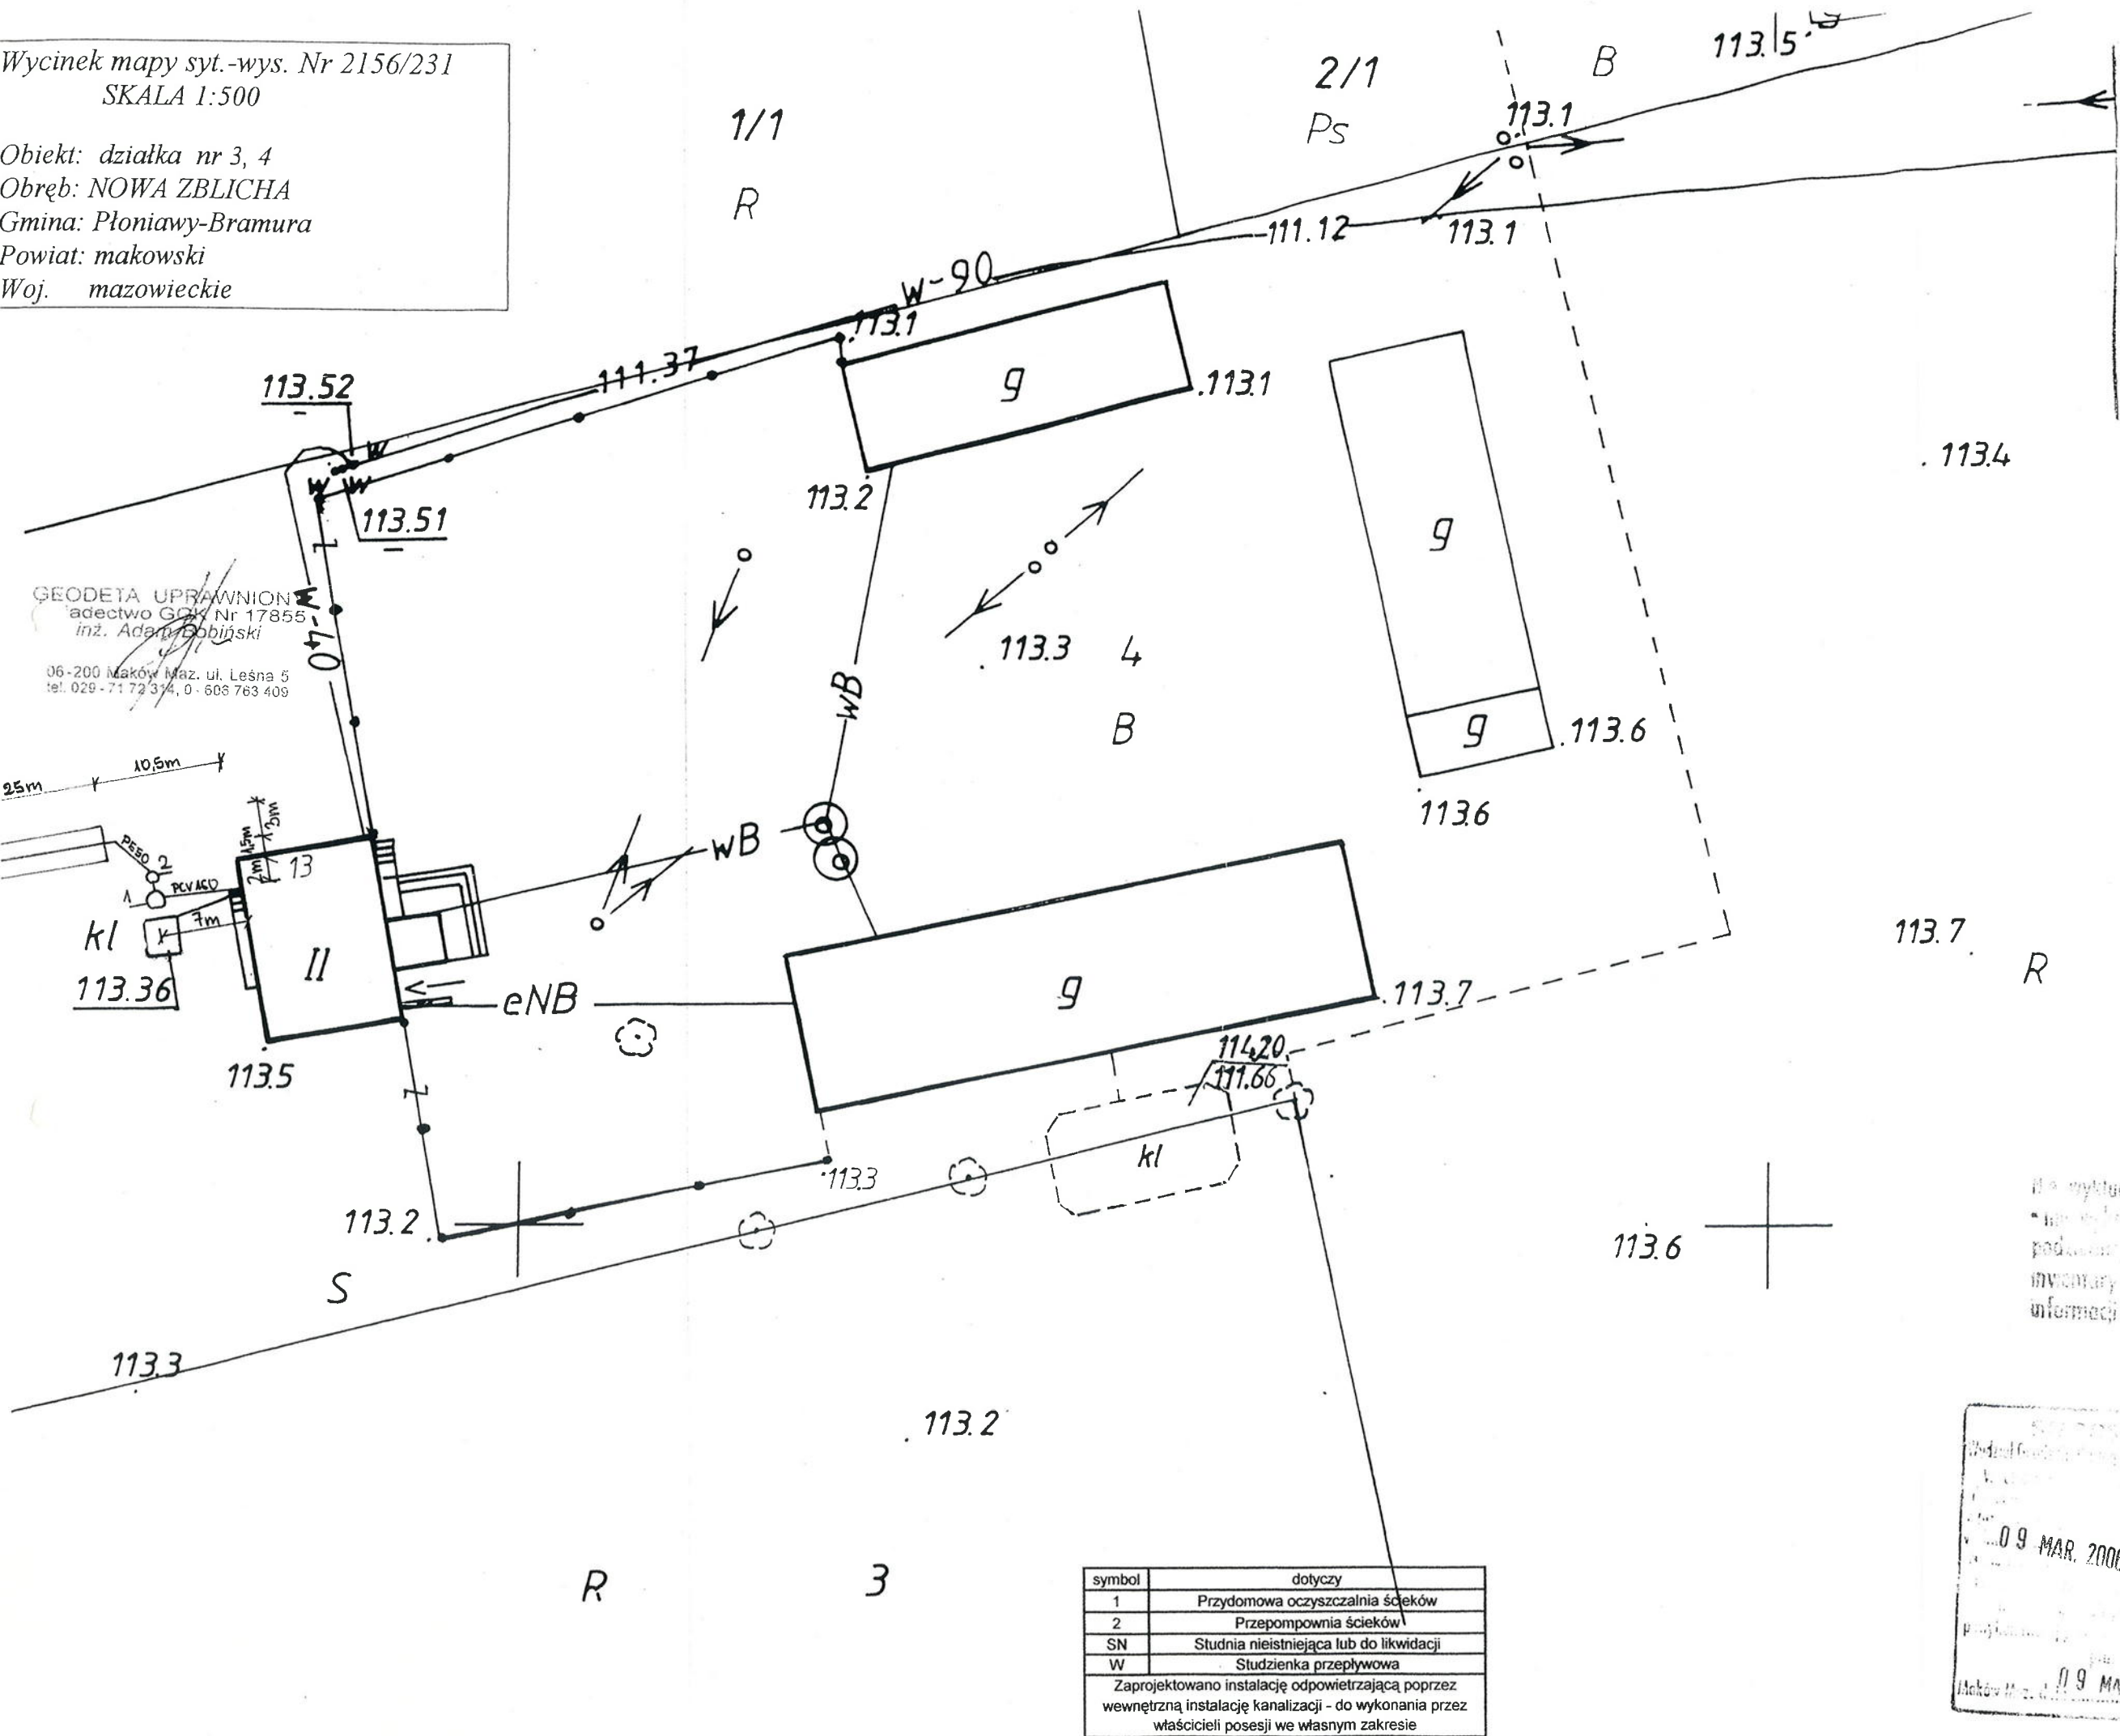

GEODETA UPRAWNIENI
 adactwo GOS Nr 17855
 inż. Adam Dobijański

06-200 Maków Maz. ul. Leśna 5
 tel. 029-71 72 314, 0-603 763 409

nie wyklucza się istnienia w terenie innych
 - nie objętych na niniejszej mapie - urządzeń
 podziemnych, które nie były zgłoszone do
 inwentaryzacji lub o których brak jest
 informacji w wytycznych branżowych

symbol	dotyczy
1	Przydomowa oczyszczalnia ścieków
2	Przepompownia ścieków
SN	Studnia nieistniejąca lub do likwidacji
W	Studzienka przepływowa
Zaprojektowano instalację odpowietrzającą poprzez wewnętrzną instalację kanalizacji - do wykonania przez właścicieli posesji we własnym zakresie	

09 MAR. 2006

2156-81/2006

inż. Józef Iwiński

09 MAR. 2006

BOBINO
GRZYBKU


SZKIC SYTUACYJNY SIEDLISKA
OB. MILEWSKI KLEMENS
BOBINO GRZYBKU GM. PŁONIAWY

SKALA 1:500

ORIENTACJA SKALA 1:25000

LEGENDA:

1. BUD. MIESZK. MUR/ET. S. DOBRY
2. BUD. INW. MUR/DACH. S. DOBRY
3. STODOŁA DR/ST. S. ZŁY
4. BUD. GOSP. DR/PAPA S. ZŁY
5. BUD. GOSP. MUR/ET. S. DOBRY
6. STUDNIA
7. proj. land. inw. - st.
8. " " gosp.

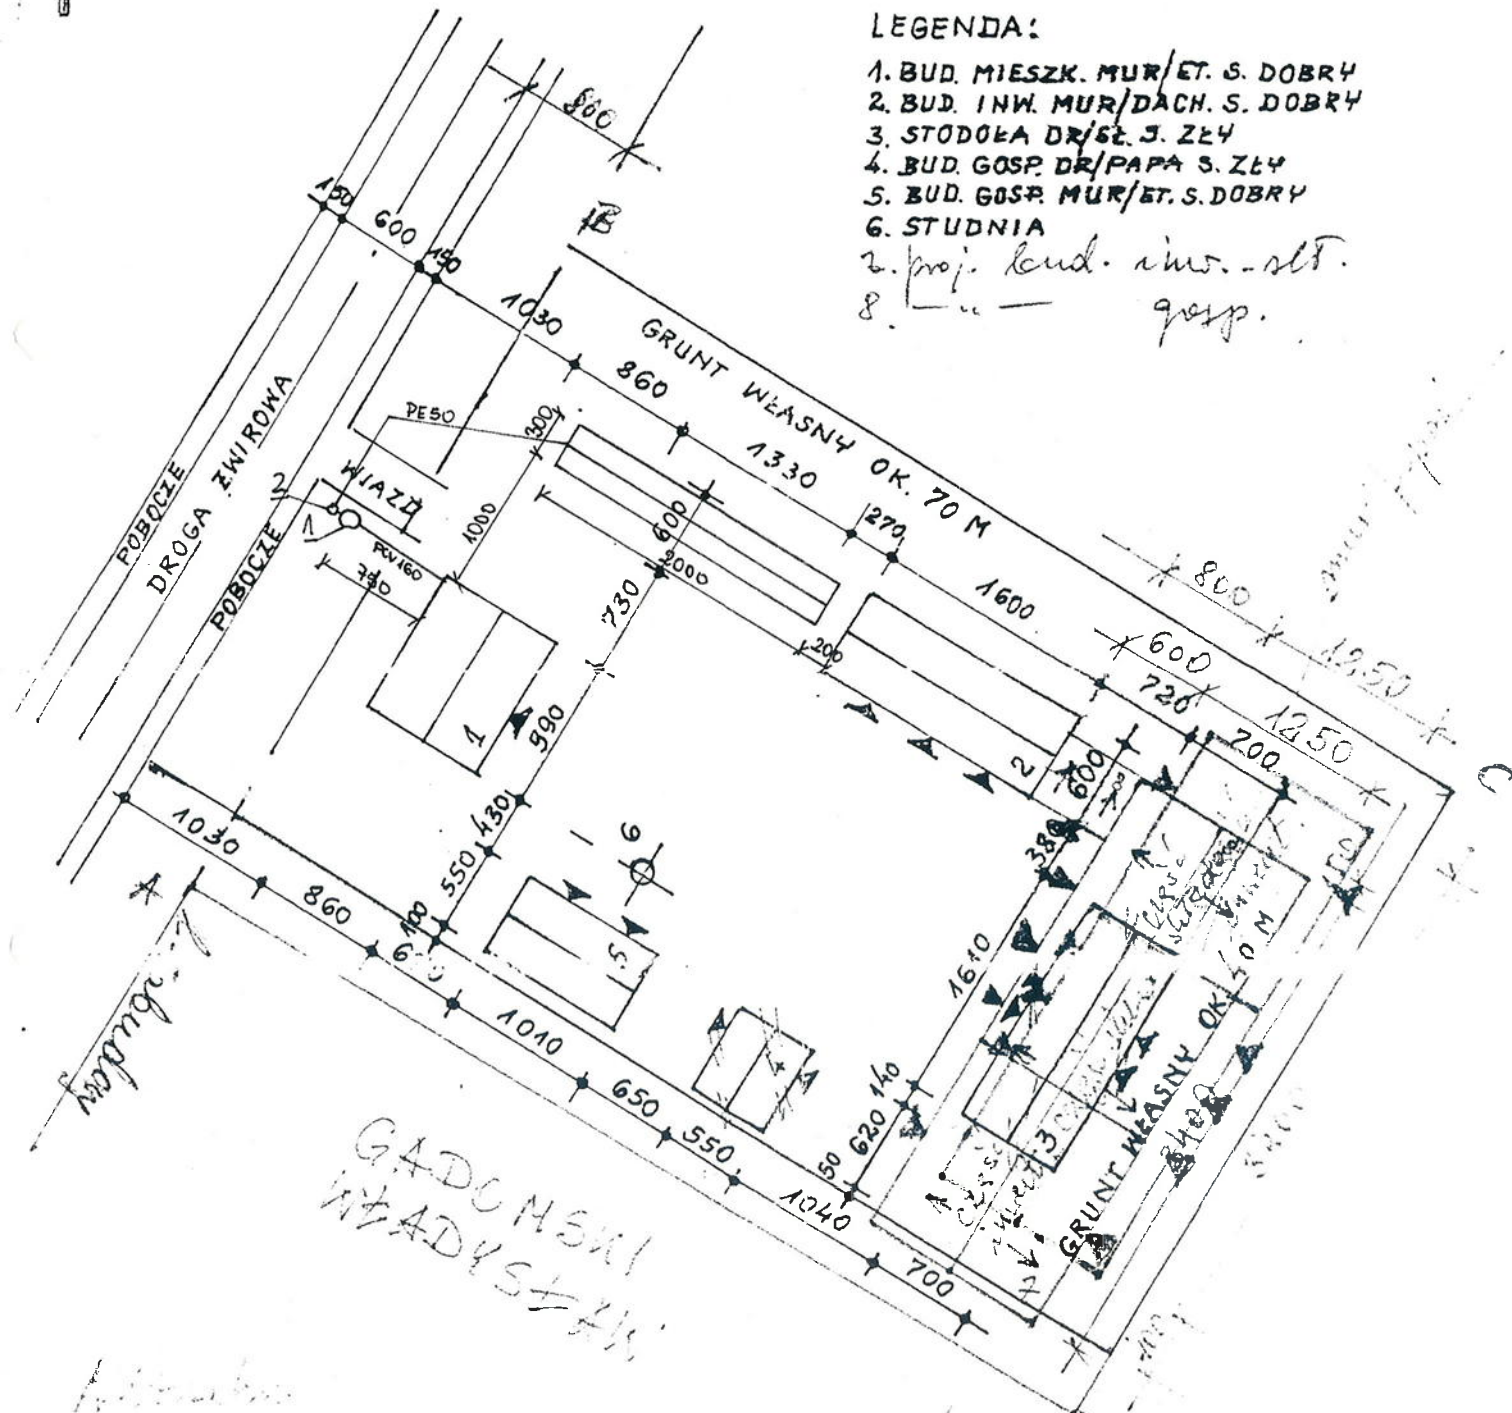

GADOMSKI
WŁADYSŁAW

WŁK. M. CHODKOWSKI


symbol	dotyczy
1	Przydomowa oczyszczalnia ścieków
2	Przepompownia ścieków
SN	Studnia nieistniejąca lub do likwidacji
W	Studzienka przepływowa

Zaprojektowano instalację odpowietrzającą poprzez wewnętrzną instalację kanalizacji - do wykonania przez właścicieli posesji we własnym zakresie

Adam Wardecki
mgr inż. inżynier budowlany
upr. projektowania i nadzoru budowy
w branżach sanitarnych i ogrzewania
i wentylacji (PWT/009)

RYS. 75

Obiekt: działka nr 69
 Obręb: BOBINO WIELKIE
 Gmina: Płoniawy-Bramura
 Powiat: makowski
 Woj. mazowieckie

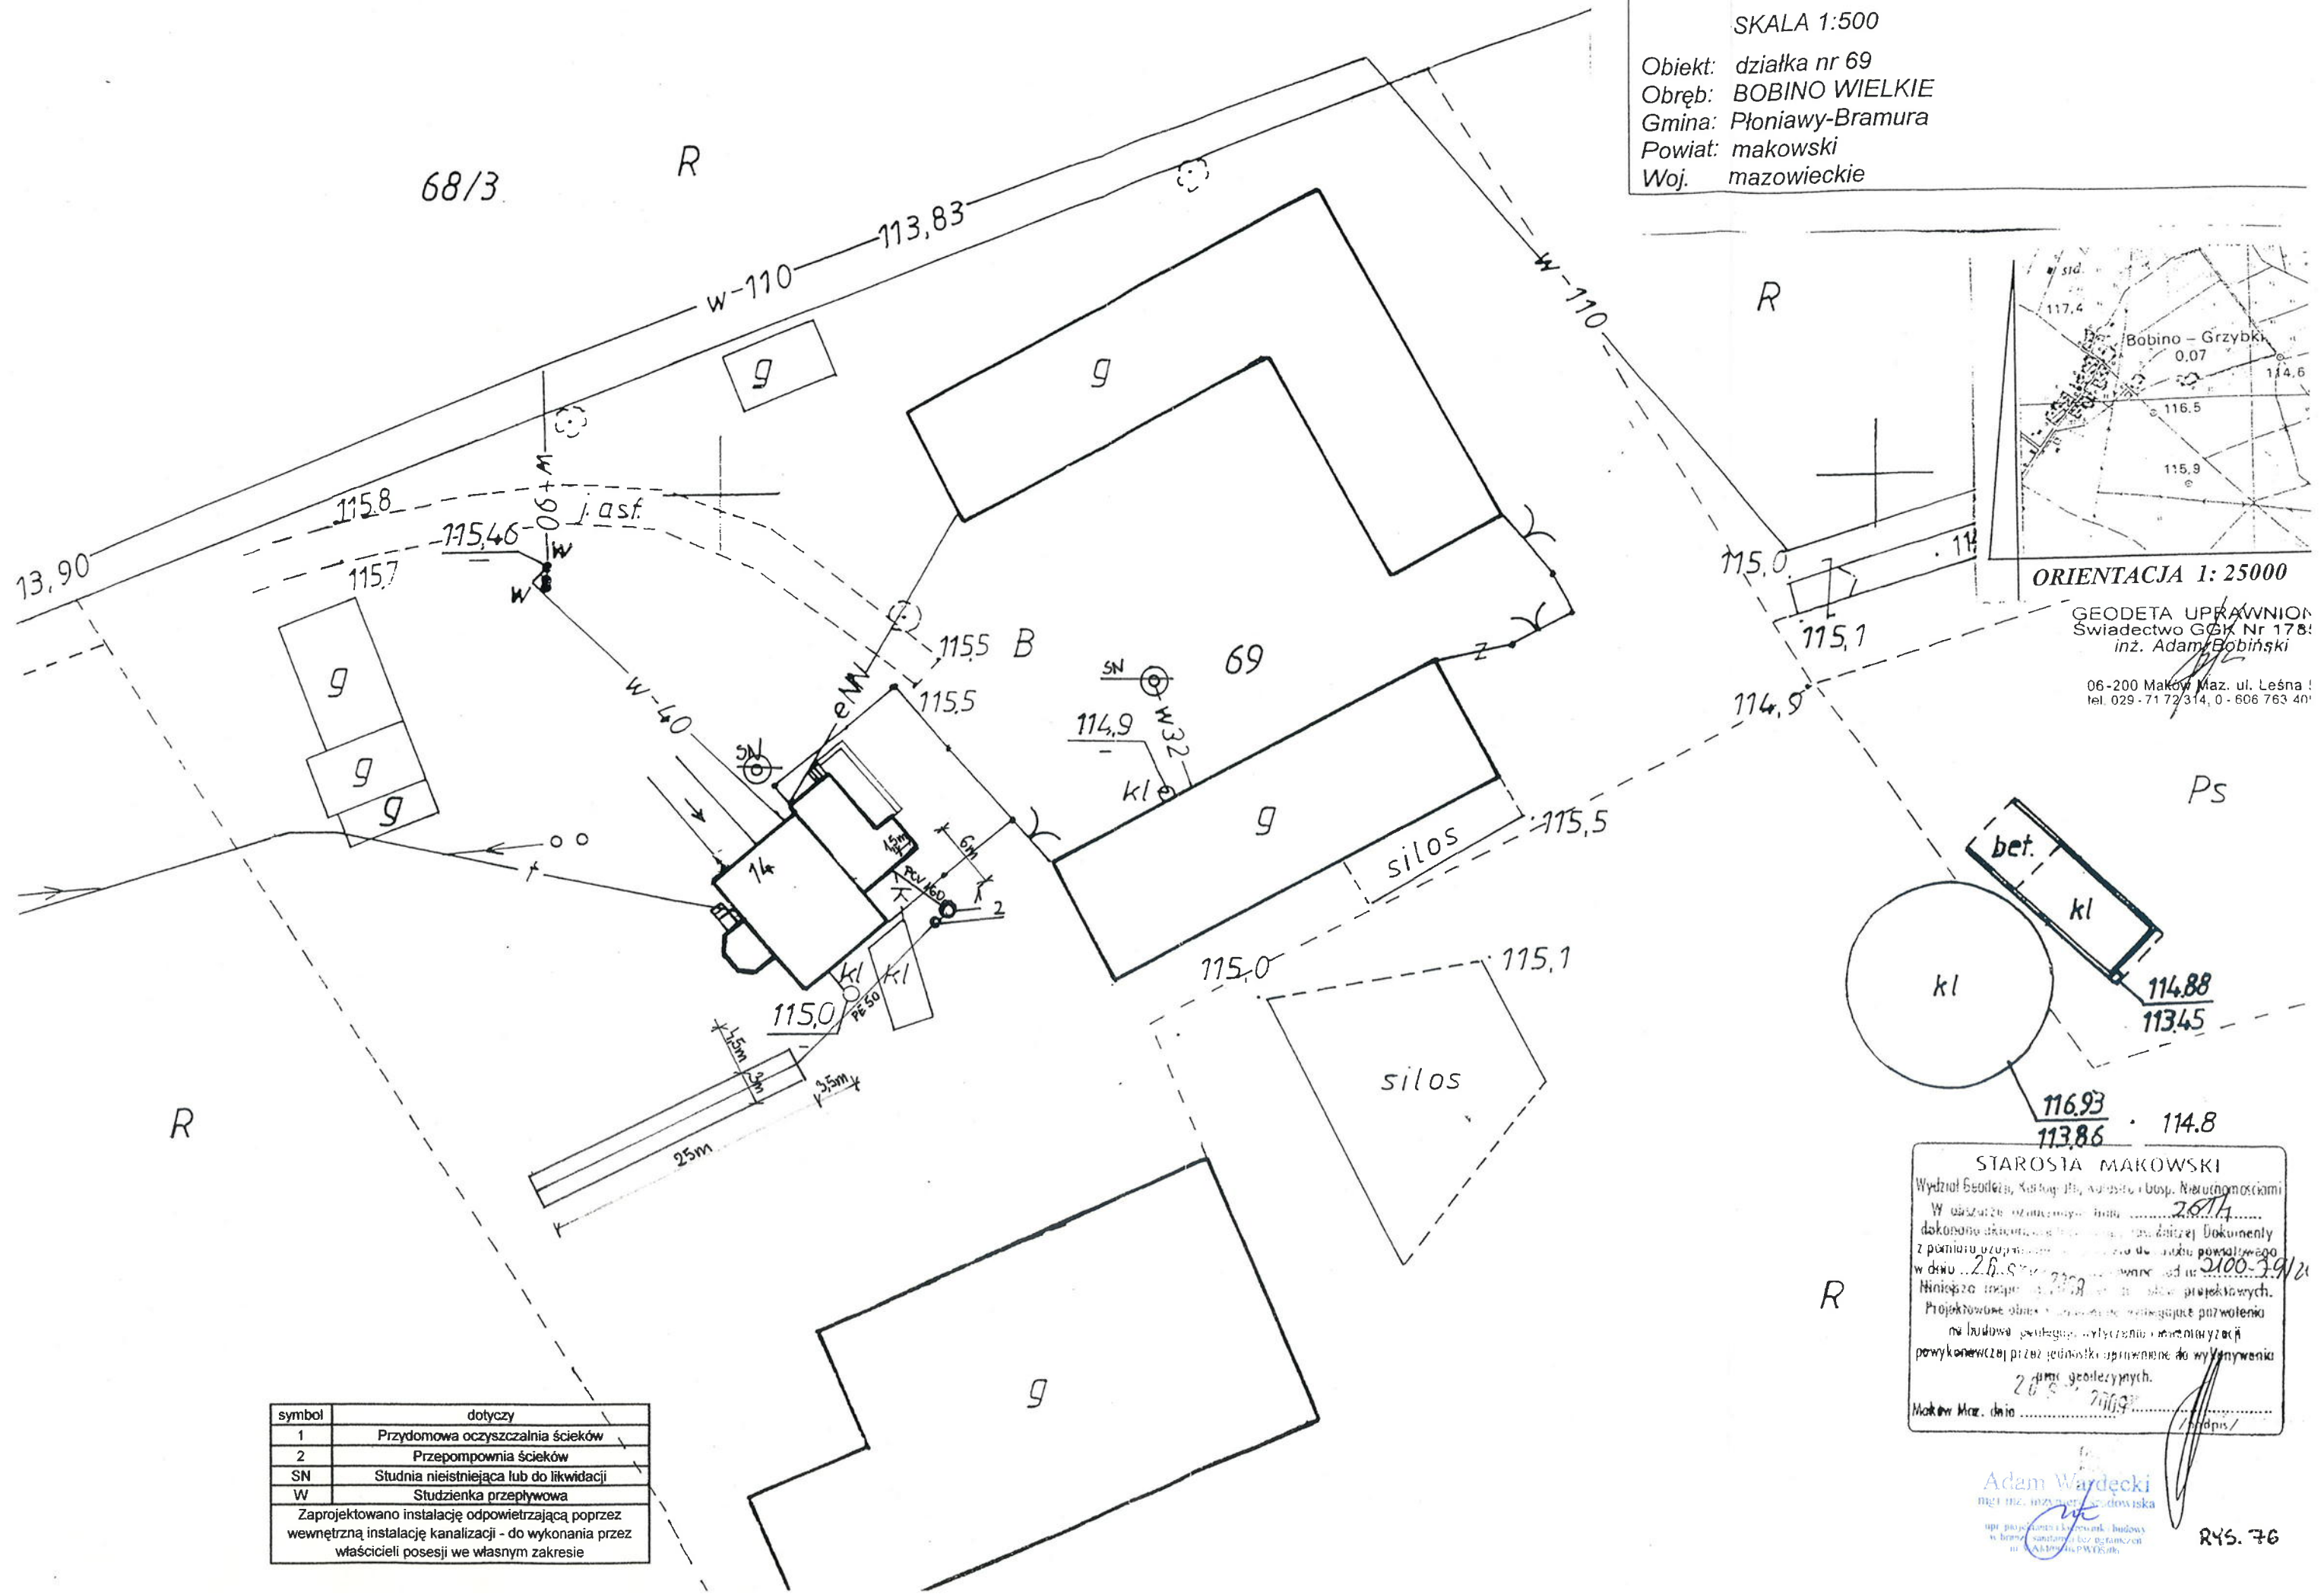

symbol	dotyczy
1	Przydomowa oczyszczalnia ścieków
2	Przepompownia ścieków
SN	Studnia nieistniejąca lub do likwidacji
W	Studzienka przepływowa

Zaprojektowano instalację odpowietrzającą poprzez wewnętrzną instalację kanalizacji - do wykonania przez właścicieli posesji we własnym zakresie

115.80

STAROSTA MAKOWSKI


W obszarze oznaczonego planu 28714
dokonano określonych zmian. Załącznik Dokumenty
w dniu 28.8.2008
Niniejsza decyzja 28.8.2008
Projektowane obiekty
na budowę
powykonanych przez jednostki uprawnione do wykonywania
28.8.2008
Maków Maz. dnia 28.8.2008
/podpis/

Adam Wajdecki
upr. projektant i kierownik budowy
w branżach sanitarnych i ogólnobudowlanych
m. A. 10946 PWOSzth


WYCINEK MAPY ZASADNICZEJ Nr 2100/232


(po inwentaryzacji powykonawczej)



Gmina: Płoniawy-Bramura

Powiat: makowski

Woj. mazowieckie

GEODETA UPRAWNIENY
Świadcstwo GOK Nr 17855

06-200 Maków Maz. ul. Leśna 5
tel. 029 - 71 72 714; 0 - 606 763 409

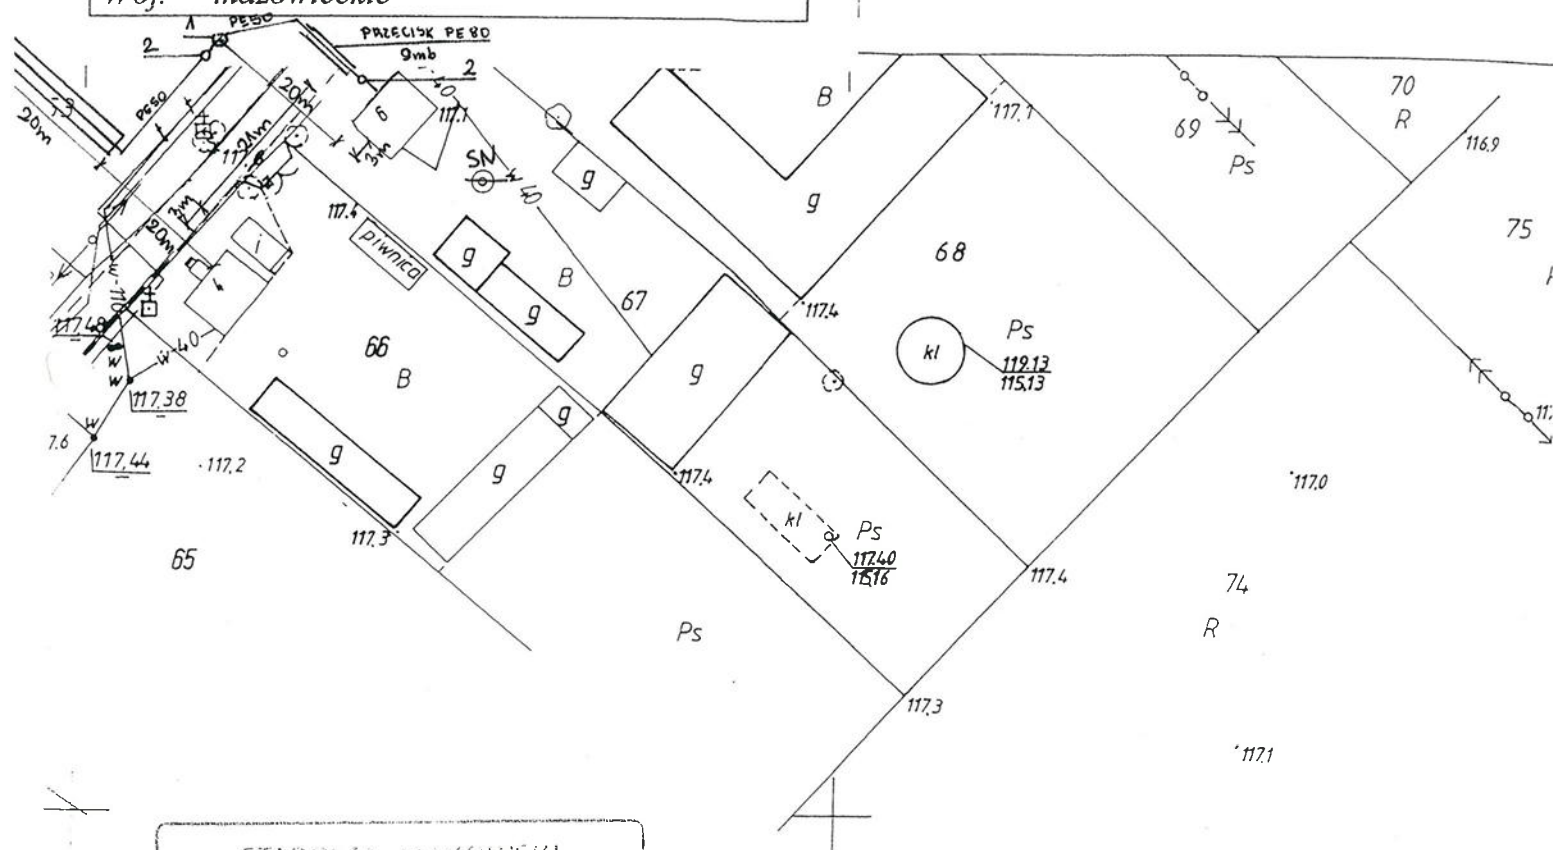

STAROSTA MAKOWSKI

Wydział Geodezji, Kartografii, Katastru

Wykonesowane w terenie pomiary obiektów budowlanych
zostały wykonane w oparciu o dokumenty powstałe
w wyniku inwentaryzacji i planu sytuacyjnego
z dnia 28.11.2007 r.

w dniu 28.11.2007 r.

pod nr 2100-74/2007

28.11.2007

Maków Maz. data 28.11.2007

symbol	dotyczy
1	Przydomowa oczyszczalnia ścieków
2	Przepompownia ścieków
SN	Studnia nieistniejąca lub do likwidacji
W	Studzienka przepływowa
Zaprojektowano instalację odpowietrzającą poprzez wewnętrzną instalację kanalizacji - do wykonania przez właścicieli posesji we własnym zakresie	

Adam Wajdecki
mgr inż. inżynier geodeta
upr. projektowania i wykonania budowy
w branży sanitacyjnej bez ograniczeń
m. WAT 19-16 PW 05/mg

RYS. 77

WYCINEK MAPY ZASADNICZEJ Skala 1:1000

STAROSTA MAKOWSKI
Wydział Geodezji, Kartografii, Katastru
i Gospodarki Nieruchomościami
Reprodukowane, rozpraszanie
i rozprowadzanie niniejszego dokumentu
wymaga załączenia kłasyfikacji
w art. 18 ustawy z dnia 17 maja 1989 r.
- Prawo geodezyjne i kartograficzne
(Dz. U. Nr 30, poz. 163 z późn. zmianami)
16-06-2009
Maków Maz. dnia up. Starosty


mgr inż. Józef Woźniak
Dyrektor Wydziału Geodezji, Kartografii,
Katastru i Gospodarki Nieruchomościami
Urząd Gminy Maków Maz.

symbol	dotyczy
1	Przydomowa oczyszczalnia ścieków
2	Przepompownia ścieków
SN	Studnia nieistniejąca lub do likwidacji
W	Studzienka przepływowa

Zaprojektowano instalację odpowietrzającą poprzez
wewnętrzną instalację kanalizacji - do wykonania przez
właścicieli posesji we własnym zakresie

STAROSTA MAKOWSKI
Wydział Geodezji, Kartografii, Katastru
i Gospodarki Nieruchomościami
Poświadczam zgodność odpisy mapy z oryginałem
przyjętym do porównania przez geodęzyjnego
i kartograficznego
16-06-2009
21001/114
i zaewidencjonowanie
16-06-2009
Maków Maz. dnia up. Starosty

mgr inż. Józef Woźniak
Dyrektor Wydziału Geodezji, Kartografii,
Katastru i Gospodarki Nieruchomościami
Urząd Gminy Maków Maz.

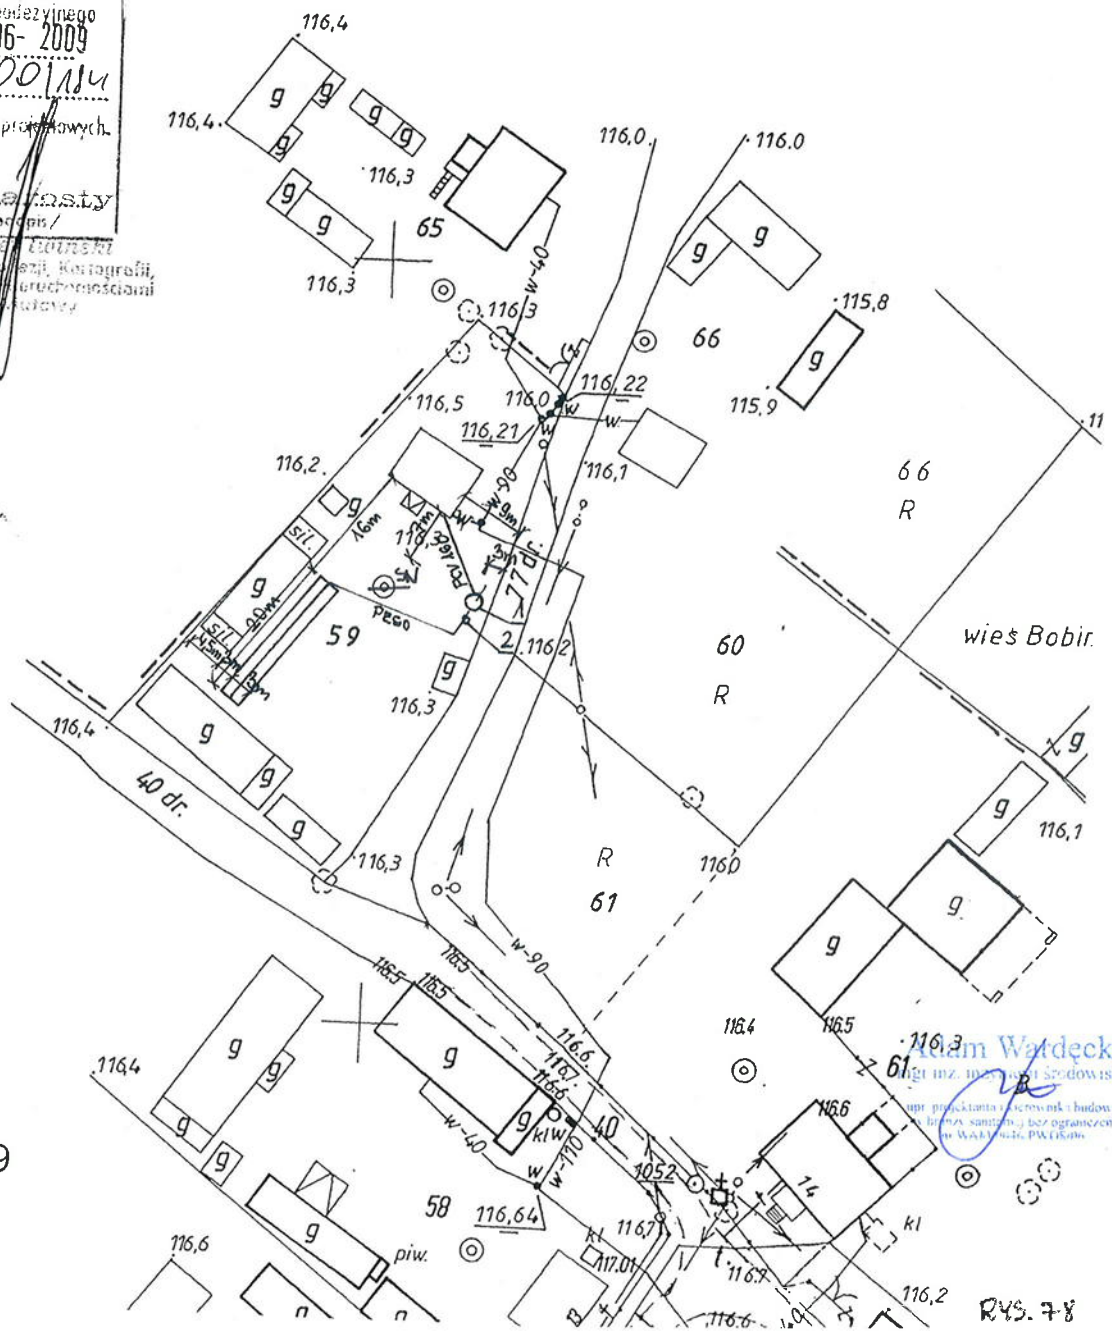

DZ.59

RYS. 78

SKALA 1:1000

1	Przydomowa oczyszczalnia ścieków
2	Przepompownia ścieków
SN	Studnia nieistniejąca lub do likwidacji
W	Studzienka przepływowa
Zaprojektowano instalację odpowietrzającą poprzez wewnętrzną instalację kanalizacji - do wykonania przez właścicieli posesji we własnym zakresie	

